
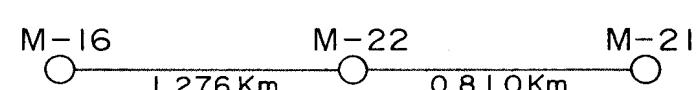


標識番号	M-22		
所在地	緑区白山一丁目10 交通局緑営業所		
敷地所有者	横浜市	地目	公有地
標識種類	標石 • (金属標)	埋設	地上 • (地中)
隣接点との距離	M-16 		

[詳細図]

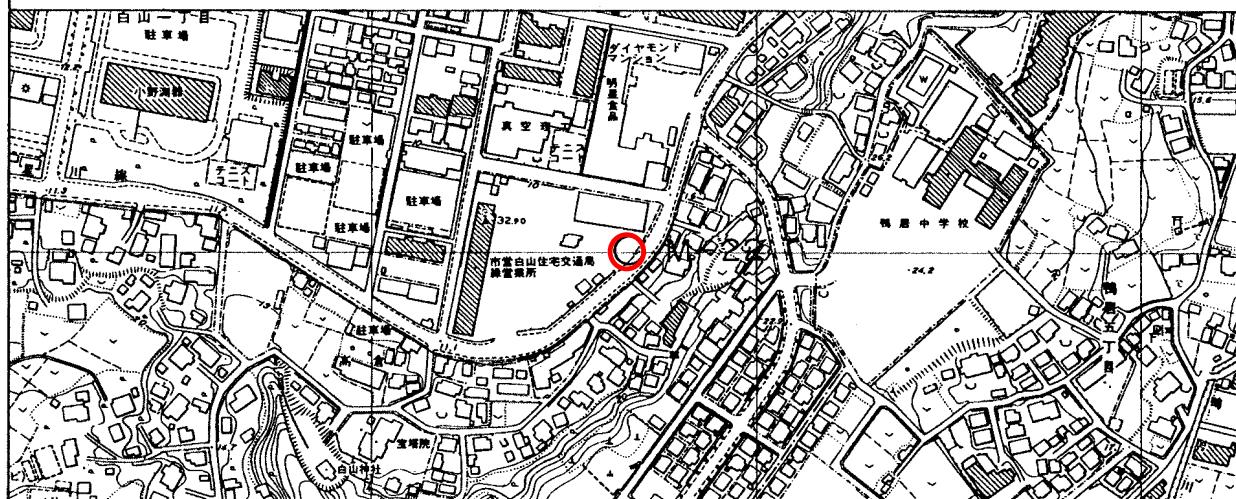

[備考]

昭和 45 年 1 月 1 日設置