
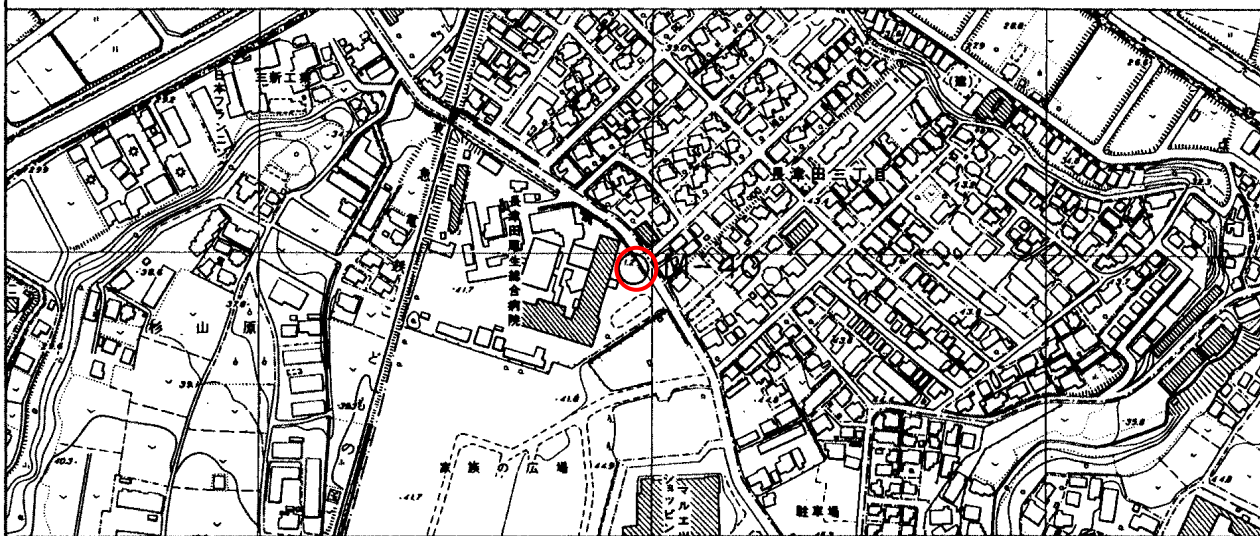


標 識 番 号	M-40		
所 在 地	緑区長津田4-23-1 長津田厚生総合病院		
敷地所有者	長津田厚生総合病院	地 目	宅 地
標 識 種 類	標石 ・ 金属標	埋 設	地上 ・ 地中
隣接点との距離	M-39 ○ 0.986 Km M-40 ○ 0.430 Km M-41 ○		

〔詳細図〕

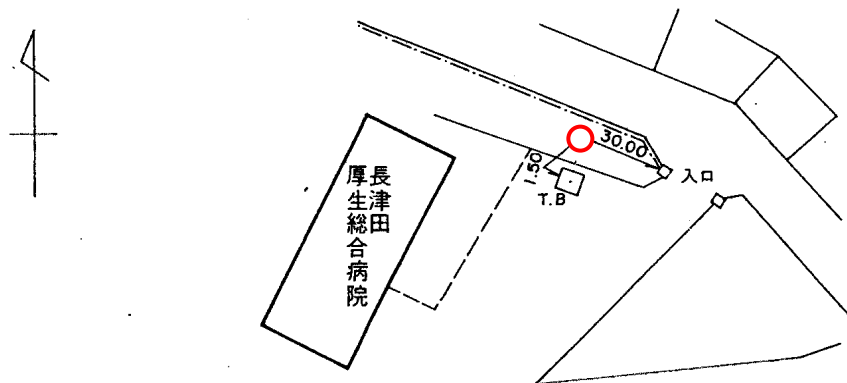

〔備考〕

昭和 47 年 12 月 1 日設置