標識番号	３０３		
所在地	中区山下町 279　　山下公園		
敷地所有者	横浜市	地目	公有地
標識種類	標石 ・ 金属標	埋設	地上 ・ 地中
隣接点との距離	304 ○ 0.318km ○ 303 ○ 0.352km ○ 仮 305		

[詳細図]

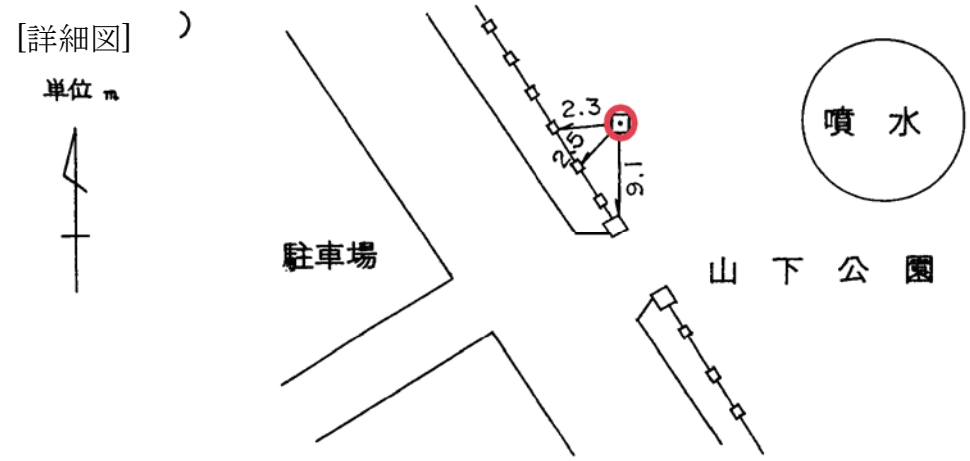

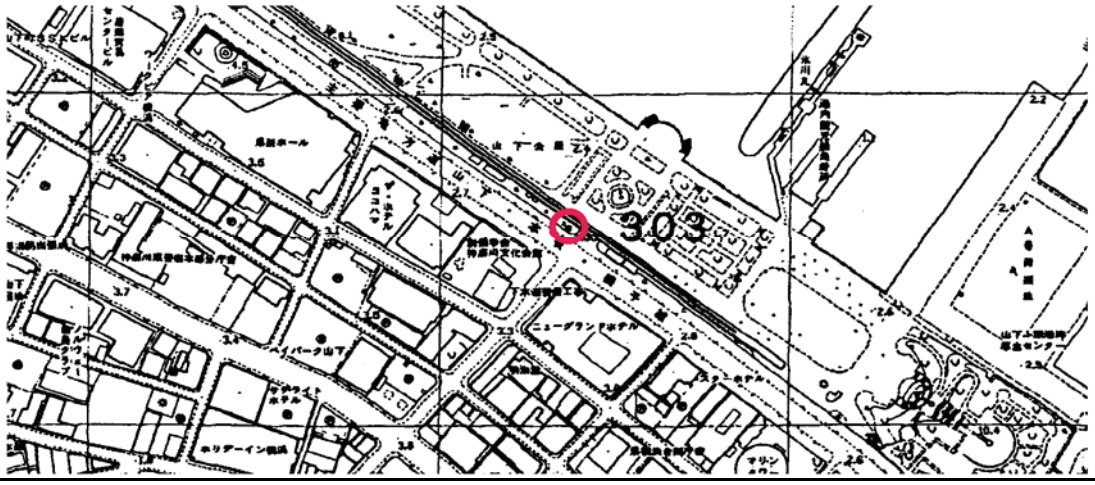

[備考]　　昭和　35　年　　4　月　　1　日　設置