
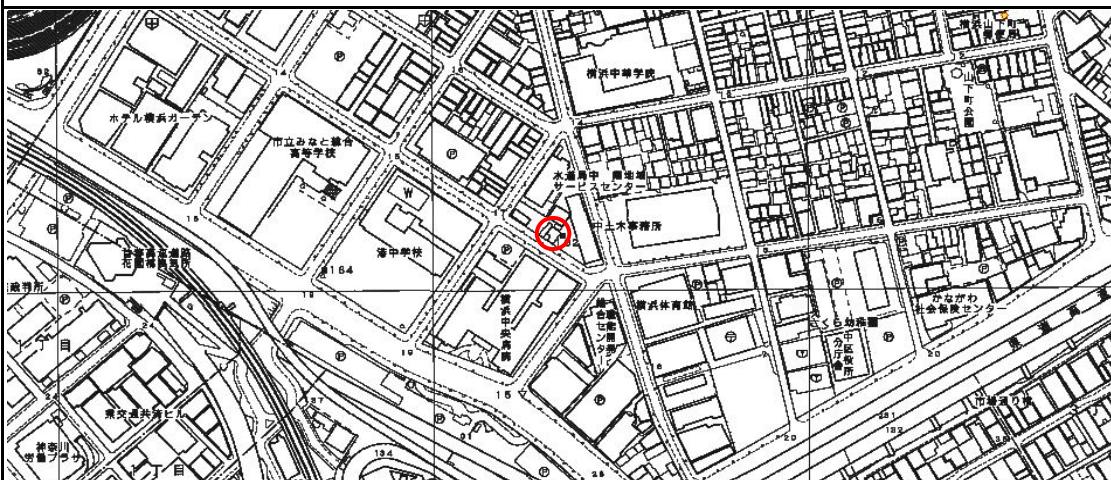


標識番号	312		
所在地	中区山下町246(中土木事務所)		
敷地所有者	横浜市	地目	公有地
標識種類	標石・ 金属標	埋設	地上・ 地中
隣接点との距離	 313 312 318 0.211km 0.308km		

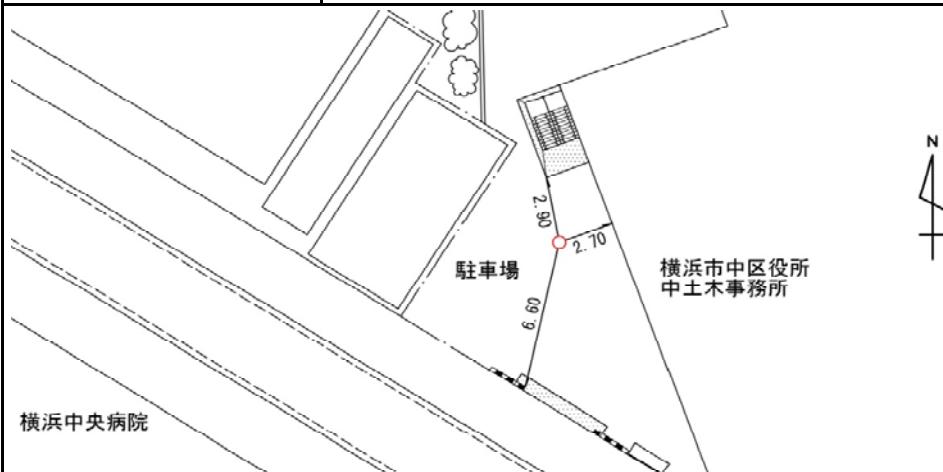

(備考)