標　識　番　号	321		
所　　在　　地	中区小港町１丁目１　　ビューコート小港		
敷地所有者	都市再生機構	地　　目	宅　　地
標　識　種　類	(標石)　・　金属標	埋　　設	(地上)・地中
隣接点との距　　離	319 ―0.800Km― 321 ―0.241Km― 324		

[詳細図]

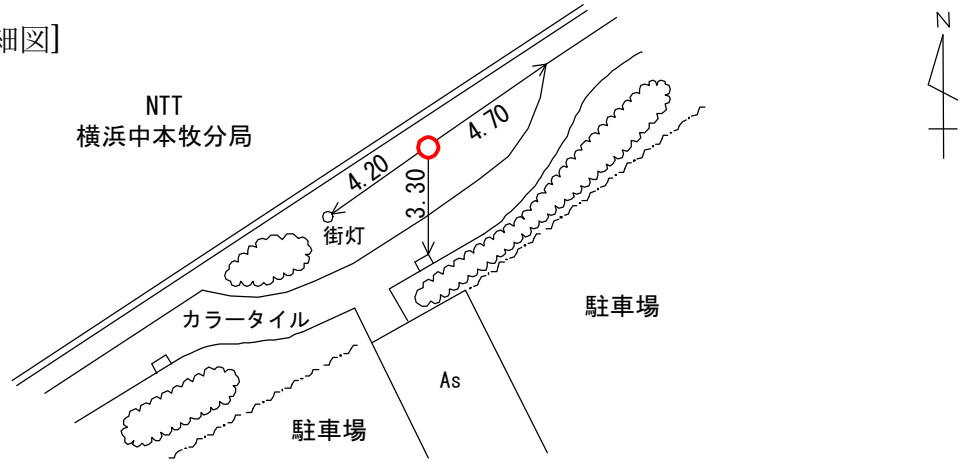

[備考]

昭和 35 年 4 月 1 日設置