


標識番号	206		
所在地	西区岡野一丁目 6-41 横浜市西公会堂		
敷地所有者	横浜市	地目	公有地
標識種類	標石・ 金属標	埋設	地上・ 地中
隣接点との距離	231 ○	206 ○	207 ○
	0.715km		0.234km

[詳細図]

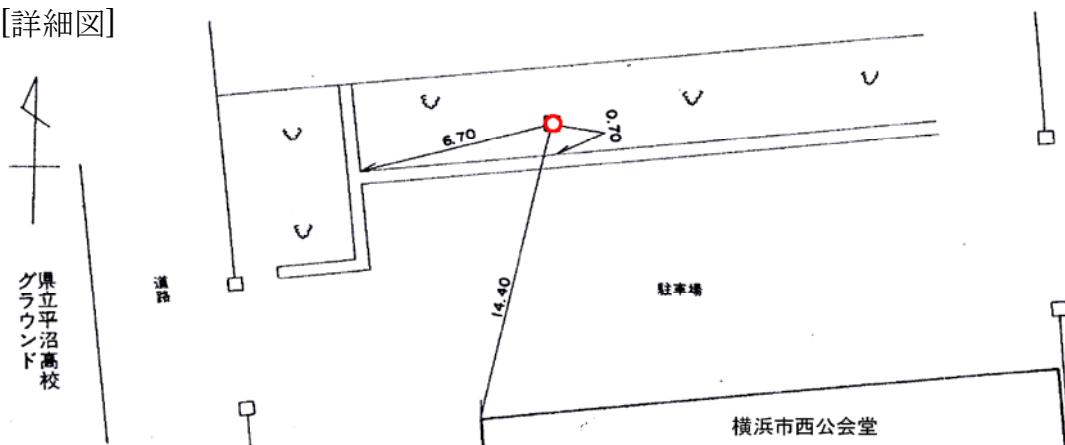

[備考] 昭和 35 年 4 月 1 日 設置