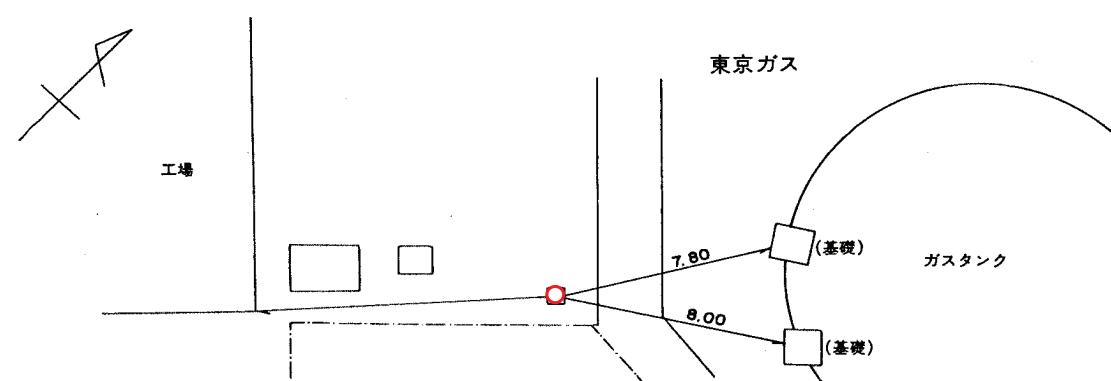
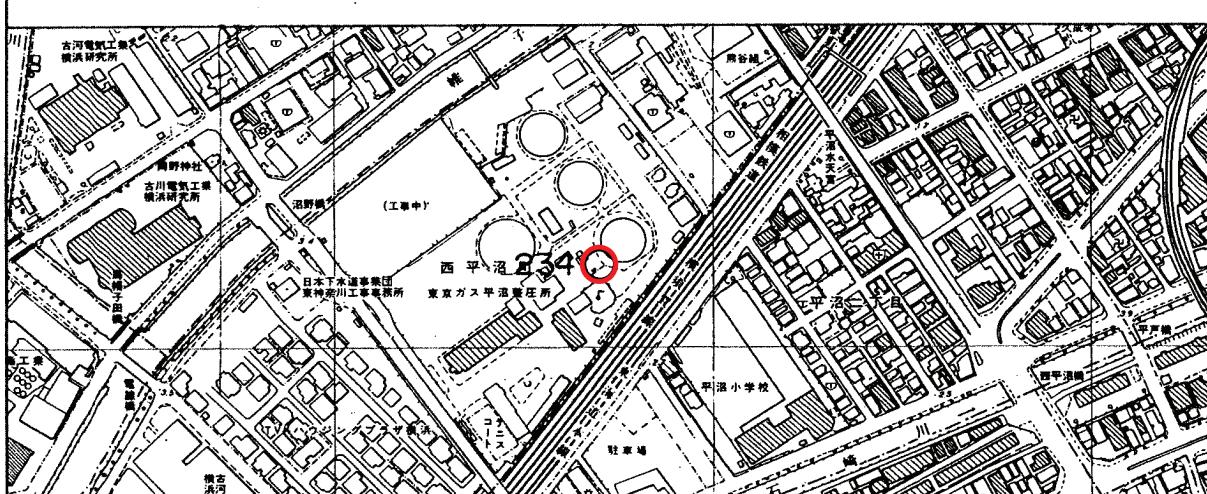


標識番号	234		
所在地	西区西平沼町5-55		
敷地所有者	東京ガス不動産(株)	地目	宅地
標識種類	標石 • (金属標)	埋設	地上 • (地中)
隣接点との離距	217 ○ 0.239 km	234 ○ 0.741 km	210 ○
〔詳細図〕			
			
			
〔備考〕 昭和 49 年 12 月 1 日設置			