
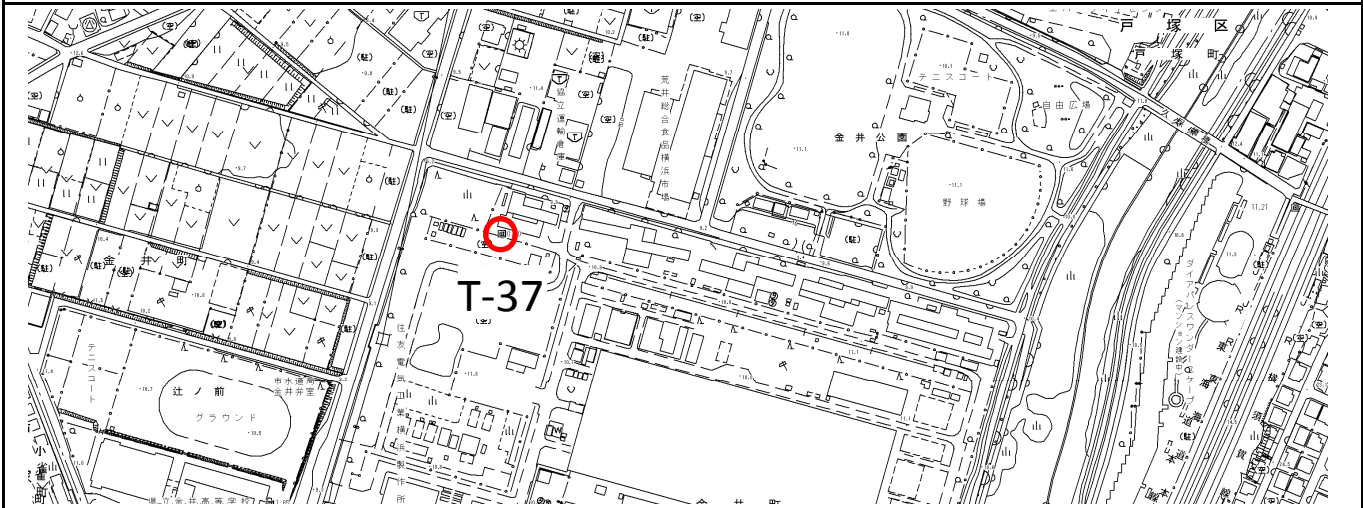


標 識 番 号	T-37		
所 在 地	栄区金井町363 (住友電気工業)		
敷地所有者	住友電気工業(株)	地 目	宅 地
標 識 種 類	標石・ 金属標	埋 設	地上・ 地中
隣接点との距離	T-87 T-37 T-38 0.500km 0.796km		

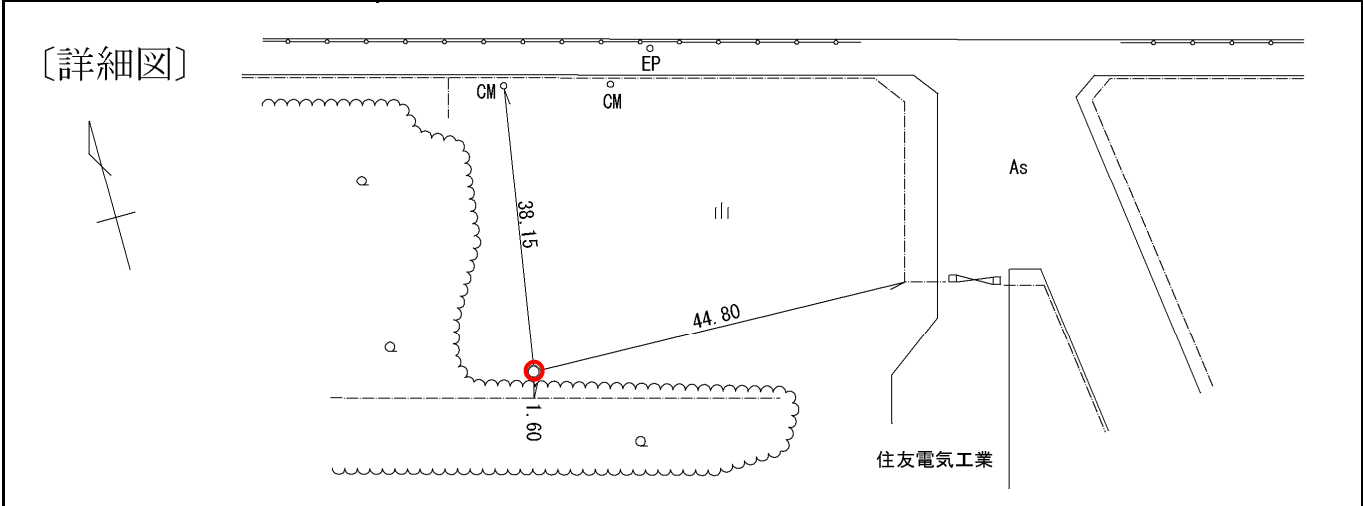

(備考)	昭和 47 年 12 月 1 日 設置
------	---------------------