標識番号	Ｔ－５４		
所在地	栄区笠間四丁目 13 先　　笠間町公園		
敷地所有者	横浜市	地目	公有地
標識種類	標石 ・ (金属標)	埋設	地上 ・ (地中)
隣接点との距離	T-55 ○ 0.485km ○ T-54 ○ 0.701km ○ T-53		

[詳細図]

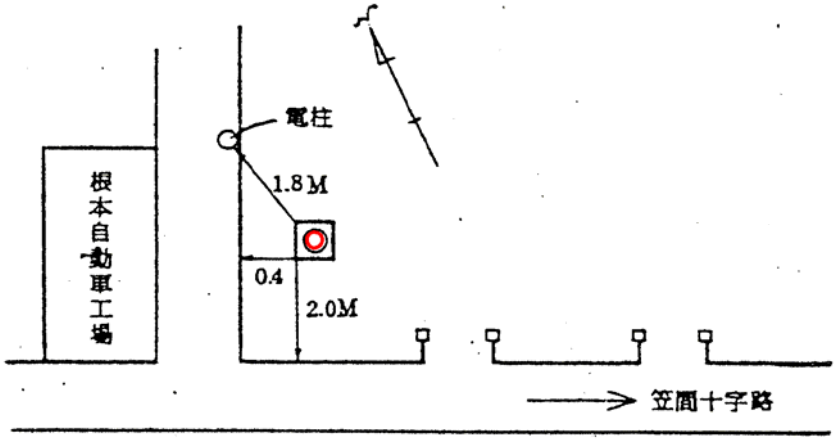

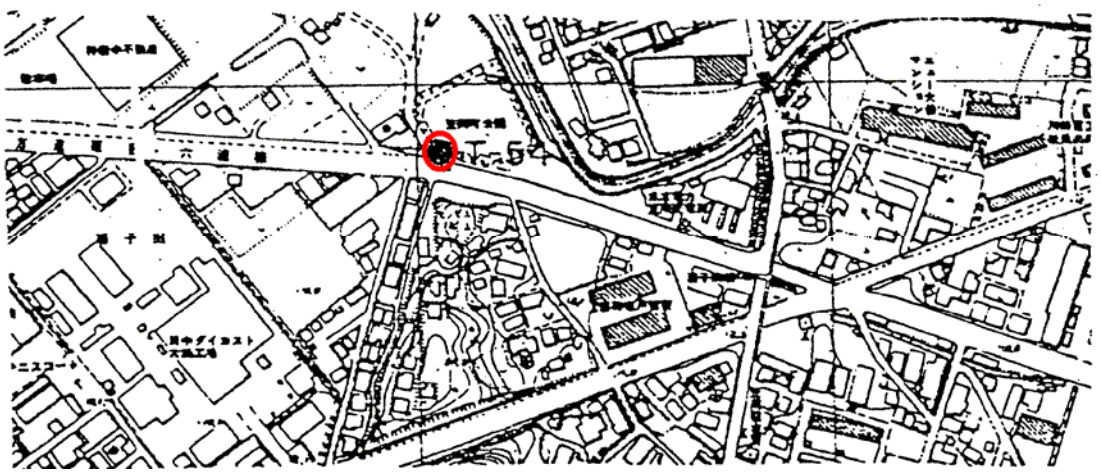

[備考]　　昭和　47　年　12　月　　1　日　設置