
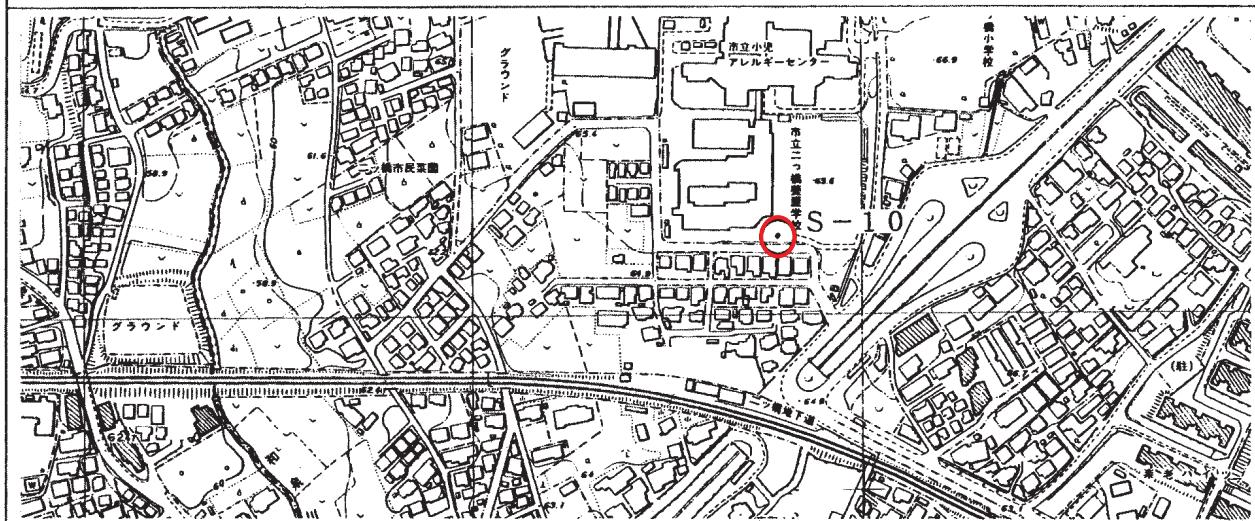


標識番号	S - 1 0		
所在地	瀬谷区二ッ橋町470 二つ橋高等特別支援学校		
敷地所有者	横浜市	地目	公有地
標識種類	標石・ 金属標	埋設	地上・ 地中
隣接点との距離	S - 1 2 0. 522 km	S - 1 0 0. 639 km	S - 1 1

〔詳細図〕

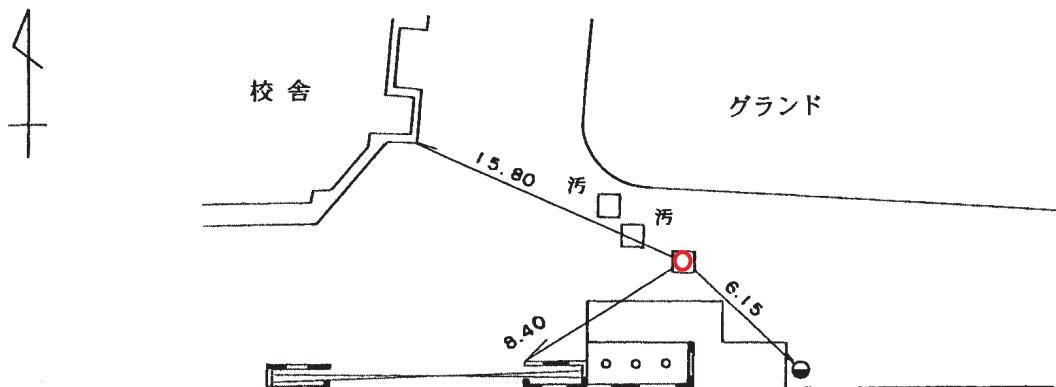

〔備考〕

昭和 47 年 12 月 1 日 設置