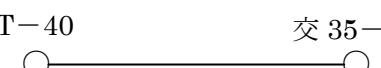


標識番号	交 35-7		
所在地	戸塚区戸塚町 4183 (八坂神社入口際)		
敷地所有者	八坂神社	地目	境内地
標識種類	標石 • 金属標	埋設	地上 • 地中
隣接点との距離	T-40  1.126Km		
[詳細図]			
[備考]	昭和 47 年 12 月 1 日設置		