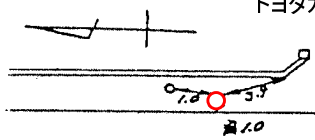
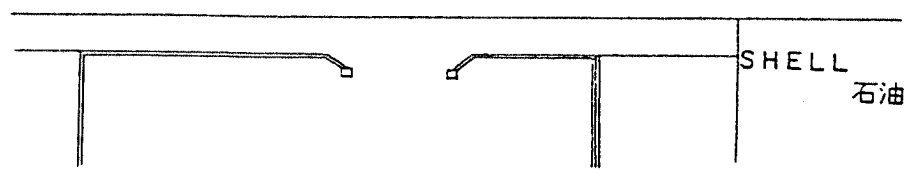



標 識 番 号	0 0 1 - 0 4 8					
所 在 地	戸 塚 区 影 取 町 1 4 4 トヨタカローラ神奈川戸塚店前					
敷 地 所 有 者	建 設 省	地 目	道 路			
標 識 種 類	標 石 ・ 金 属 標	埋 設	地 上 ・ 地 中			
隣 接 点 と の 距 離	<div style="display: flex; justify-content: space-around; align-items: center;"> <div style="text-align: center;">001-047 ○</div> <div style="text-align: center;">001-048 ○</div> <div style="text-align: center;">001-049 ○</div> </div> <div style="display: flex; justify-content: space-around; align-items: center; margin-top: 5px;"> 0.9 6 3km 1.0 1 8km </div>					
(詳 細 図) <div style="display: flex; justify-content: space-around; align-items: center; margin-top: 10px;"> <div style="text-align: center;">  <p>トヨタカローラ神奈川戸塚店</p> </div> <div style="text-align: center;">  <p>レストラン デニーズ</p> <p>SHELL 石油</p> </div> </div>						
						
(備 考)	昭 和 4 7 年 1 2 月 1 日 設 置					