


標識番号	T-20		
所在地	戸塚区矢部町321 (プロムナード矢部8号棟横)		
敷地所有者	都市基盤整備公団	地目	宅地
標識種類	標石・金属標	埋設	地上・地中
隣接点との距離	34-1 ○	T-20 ○	T-76 ○
	0.732km	0.961km	

[詳細図]

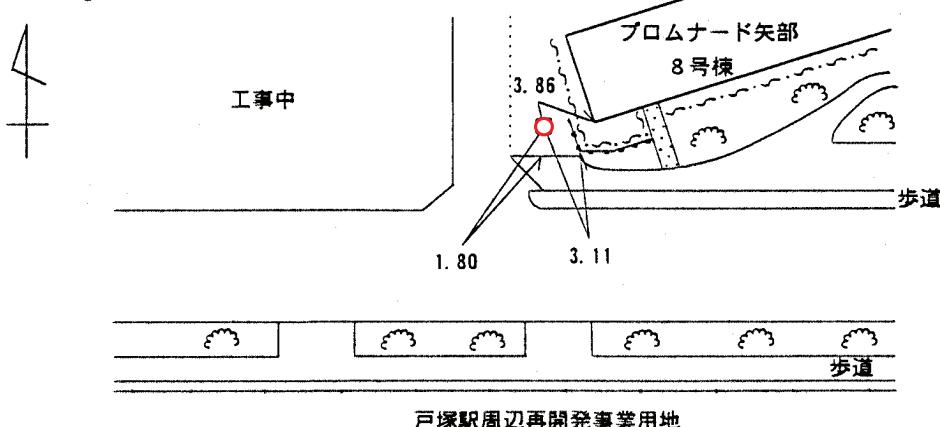

戸塚駅周辺再開発事業用地



[備考]

昭和47年12月1日 設置

平成12年4月12日 移設