


標識番号	T-22		
所在地	戸塚区上倉田町418 (水道局南部第二給水維持課)		
敷地所有者	横浜市	地目	公有地
標識種類	標石・ <span style="border: 1px solid black; border-radius: 50%; padding: 2px;">金属標</span>	埋設	地上 <span style="border: 1px solid black; border-radius: 50%; padding: 2px;">地中</span>
隣接点との距離	T-21 ○ 0.701km	T-22 ○ 0.549km	T-23 ○


[詳細図]

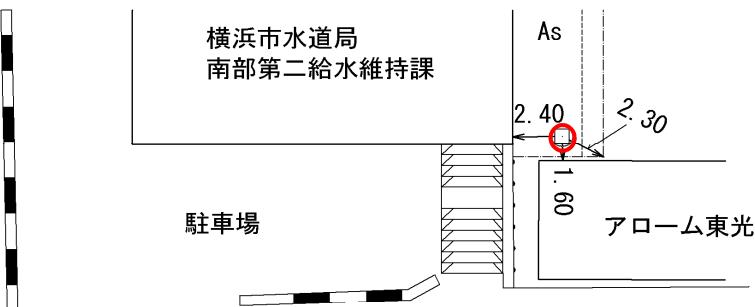

至 環状3号線

県道203号線

至 戸塚駅

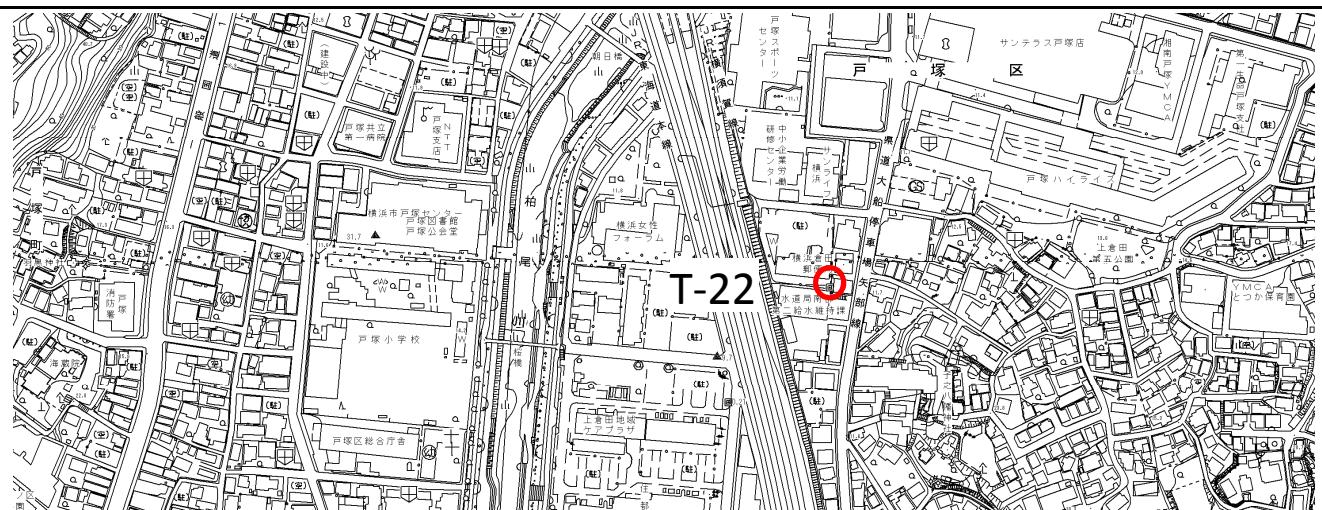

(備考)

昭和 47 年 12 月 1 日 設置