
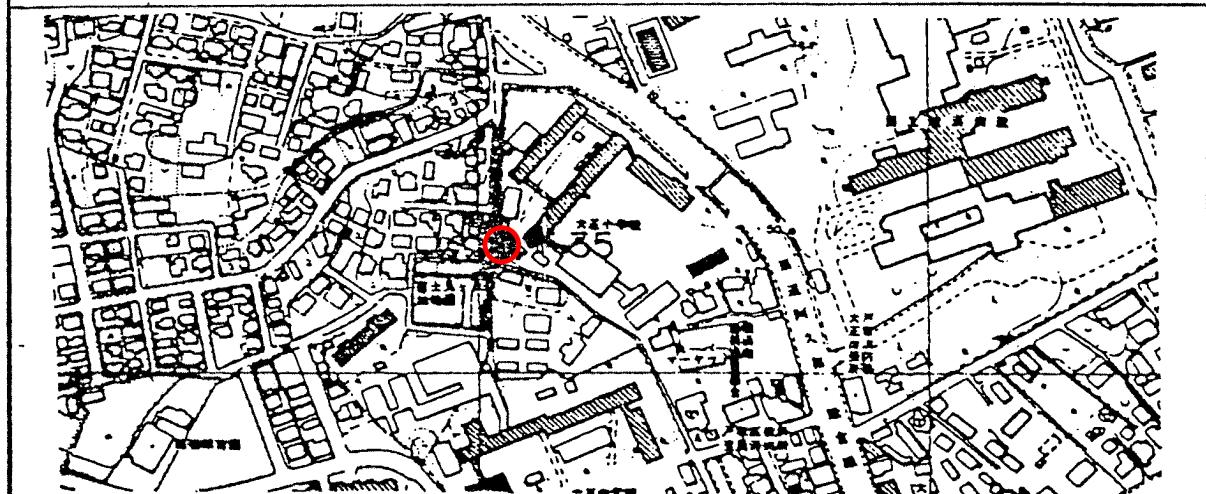


| | | | |
|---------|---------------------|-----------------|-------|
| 標識番号 | T-35 | | |
| 所在地 | 戸塚区原宿四丁目 17-1 大正小学校 | | |
| 敷地所有者 | 横浜市 | 地目 | 公有地 |
| 標識種類 | 標石・金属標 | 埋設 | 地上・地中 |
| 隣接点との距離 | 001-047 0.765km | T-35 0.945km | T-68 |

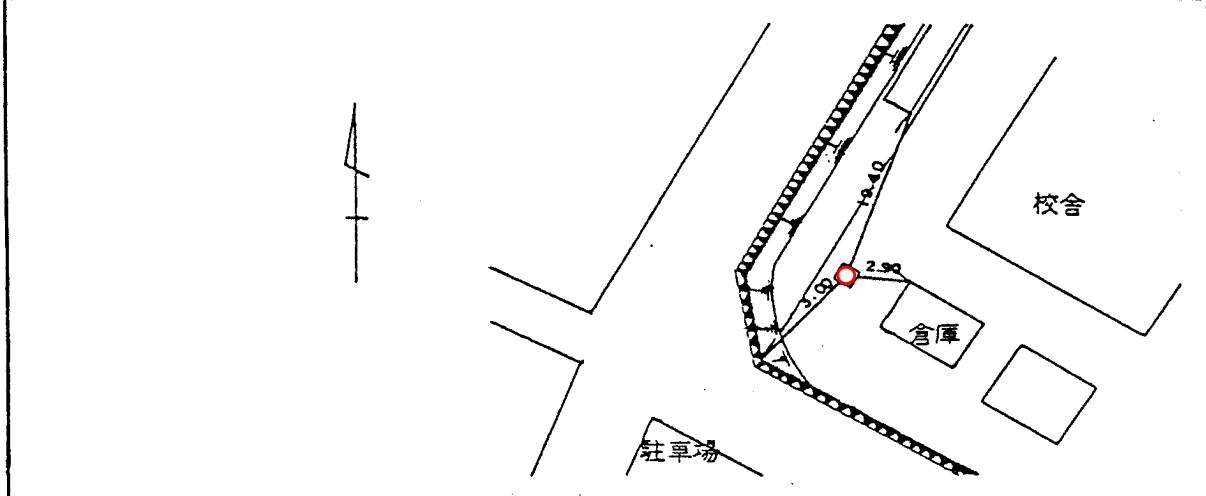

| | |
|------|---------------------|
| (備考) | 昭和 47 年 12 月 1 日 設置 |
|------|---------------------|