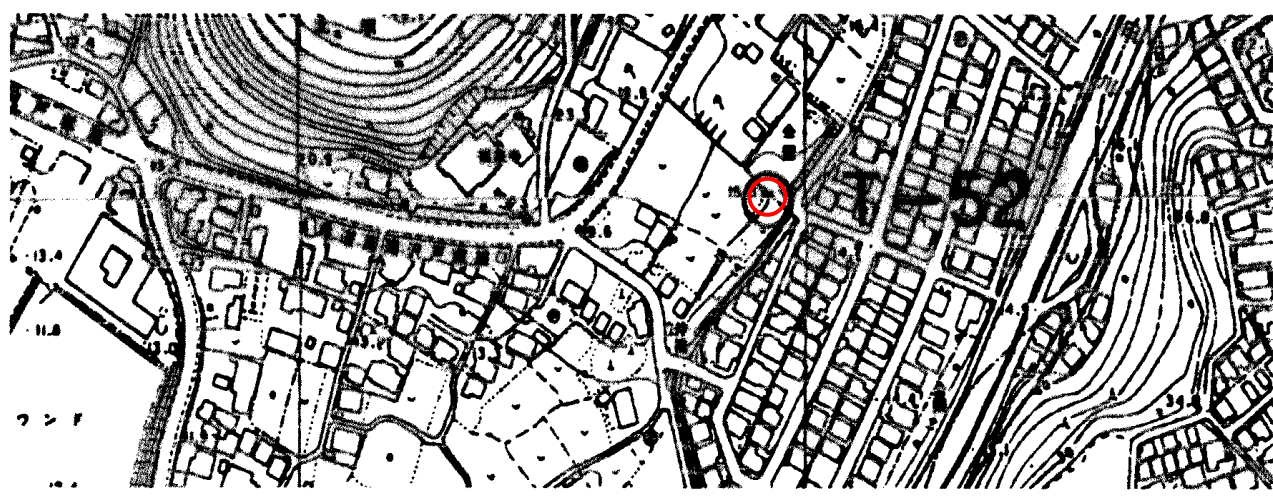


標 識 番 号	T-52		
所 在 地	戸 塚 区 俣 野 町 5 3 0 番 地 俣 野 町 第 一 公 園		
敷 地 所 有 者	横 浜 市	地 目	公 有 地
標 識 種 類	標 石 ・ (金属標)	埋 設	地上 ・ (地中)
隣 接 点 と の 離 距	T-35 ○ 1.117km ○ T-521.090km ○ T-34		
(詳細図) N 山 俣野町第一公園 1.10 1.40 8.20 ST			
			
(備考)	昭和 53 年 1 月 1 日移設		