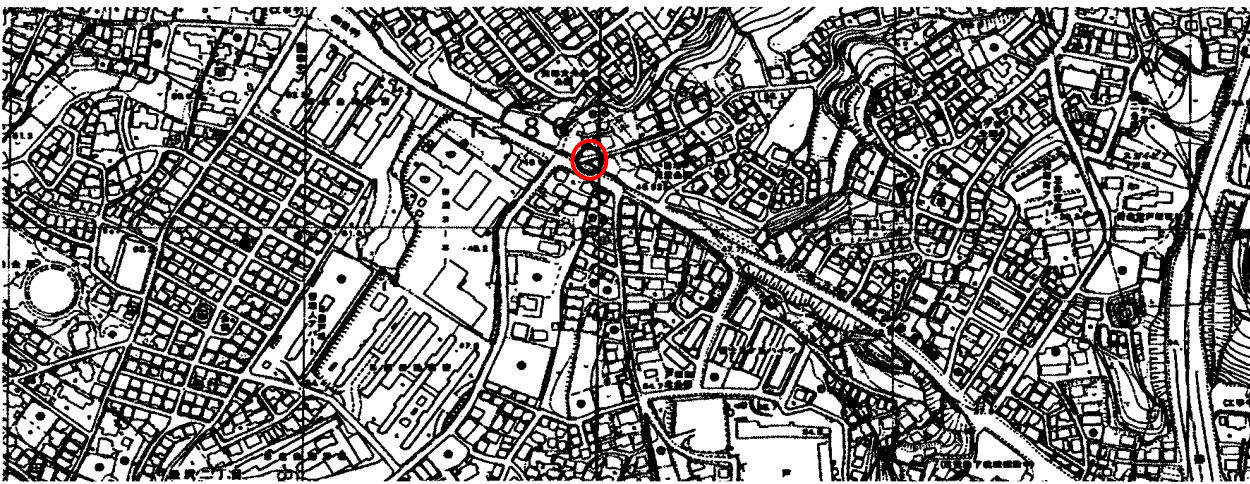


標 識 番 号	T-80		
所 在 地	戸 塚 区 矢 部 町 1 6 2 6 踊 場 町 内 会		
敷 地 所 有 者	踊 場 町 内 会	地 目	公 有 地
標 識 種 類	標 石 ・ ( 金 属 標 )	埋 設	地 上 ・ ( 地 中 )
隣 接 点 と の 距 離	<div>交35-7<span style="display: inline-block; width: 100px; border-bottom: 1px dashed black;"></span>T-80</div> <div><div></div><div>1. 547km</div><div></div></div>		
<div>( 詳 細 図 )</div> <div><div><div>N</div><div></div></div><div><div>踊場町内会会館</div><div><div></div><div>4.6</div><div>7.3</div><div></div></div></div></div>			
			
( 備 考 ) 昭 和 5 5 年 1 2 月 1 日 設 置			