
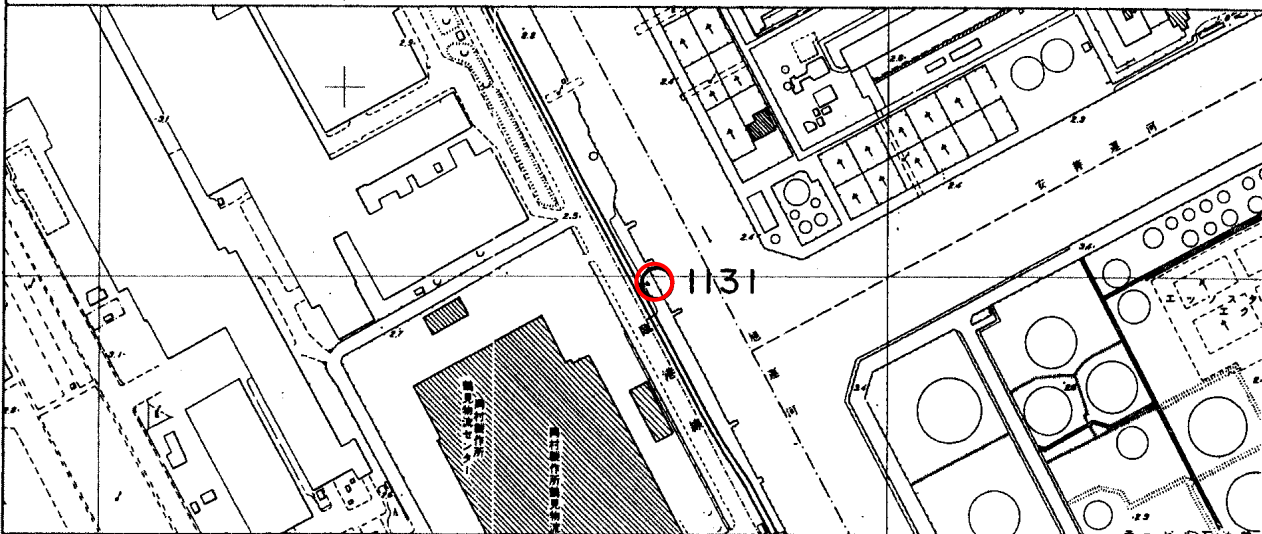


標 識 番 号	1131		
所 在 地	鶴見区末広町2-4 オカムラ横浜物流センター前		
敷地所有者	横 浜 市	地_目	護 岸
標 識 種 類	標石 ・ 金属標	埋 設	地上 ・ 地中
隣 接 点 と の 離 距			

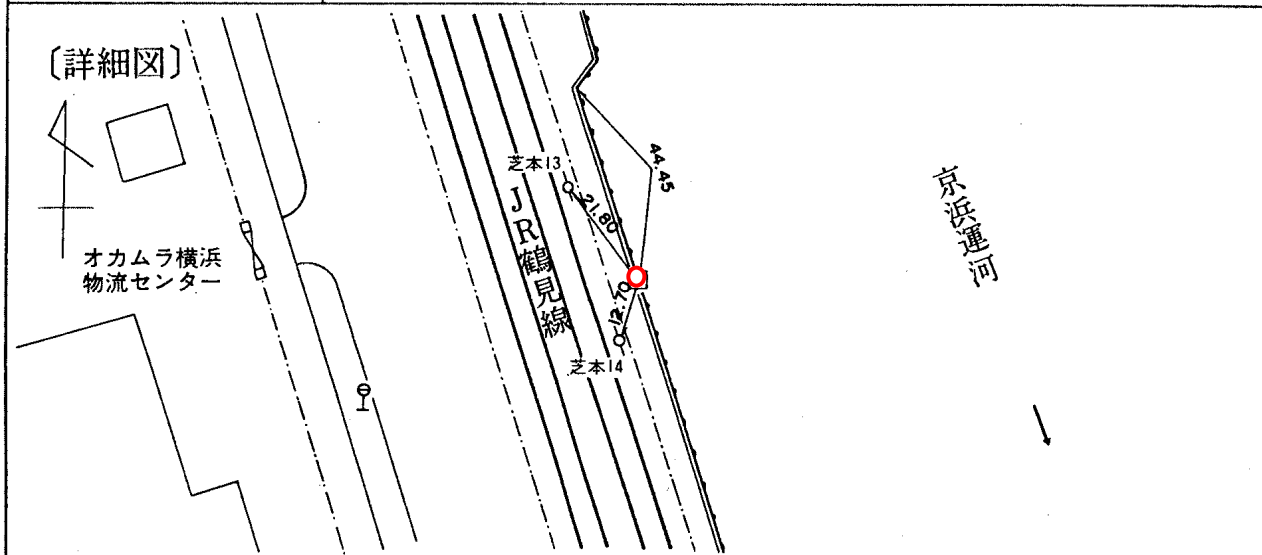

〔備考〕	昭和	年	月	日設置
------	----	---	---	-----