標識番号	36		
所在地	鶴見区駒岡二丁目11-1		
敷地所有者	東京電力K.K.	地目	宅地
標識種類	(標石)・金属標	埋設	(地上)・地中
隣接点との距離	976 ○ 1.166km ○ 36 ○ 0.852km ○ 84		

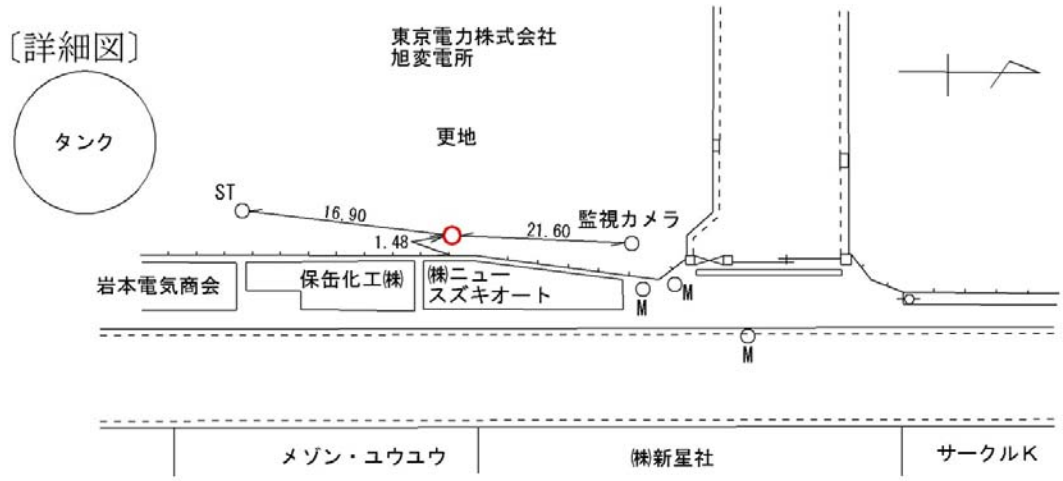

（備考）　昭和　37 年　4 月　1 日 設置