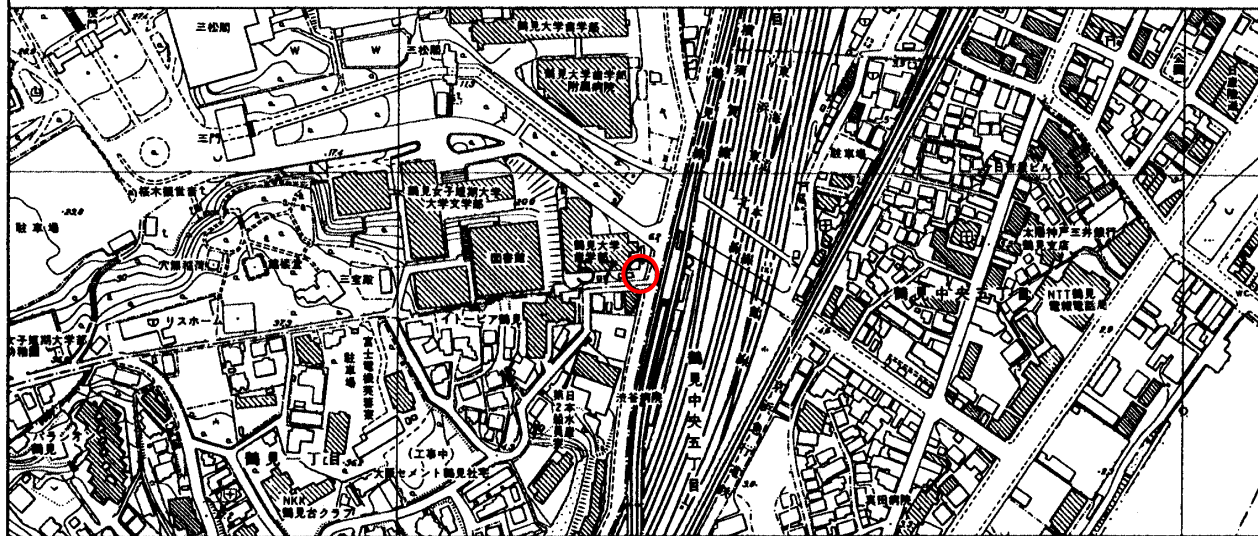


標 識 番 号	57		
所 在 地	鶴見区鶴見2-1 鶴見大学3号館		
敷地所有者	総持寺総本山	地 目	境 内 地
標 識 種 類	標石 • 金属標	埋 設	地上 • 地中
隣 接 点 と の 離 距	I 30 57 71 0.529 km 1.033 km		
〔詳細図〕 鶴見大学 6.80 75 J R 東 海 道 本 線			
			
〔備考〕	昭和 35 年 4 月 1 日設置		