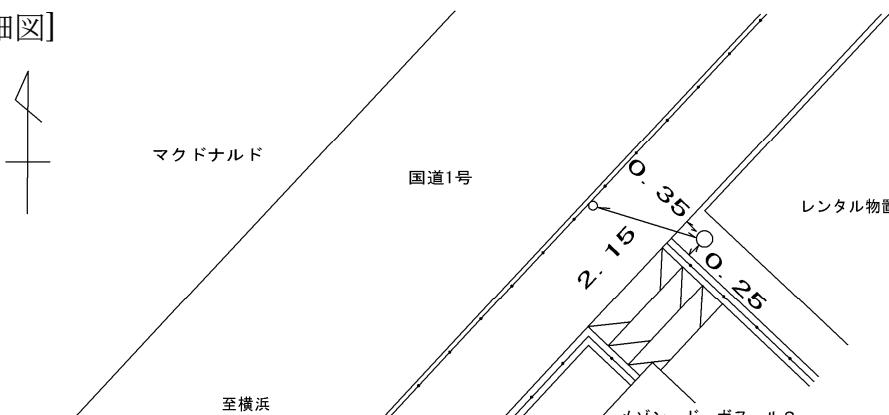


標識番号	68		
所在地	鶴見区諏訪坂 20-14		
敷地所有者		地目	宅地
標識種類	標石・ 金属標	埋設	地上・地中
隣接点との距離	70 ○	68 ○	45 ○
	0.890km 1.183km		
[詳細図]			
[備考]	昭和 35 年 4 月 1 日 設置		