


標 識 番 号	71		
所 在 地	鶴見区豊岡町27-1 豊岡小学校		
敷地所有者	横 浜 市	地 目	公 有 地
標 識 種 類	標石 • (金属標)	埋 設	地上 • (地中)
隣 接 点 と の 離 距			

〔詳細図〕

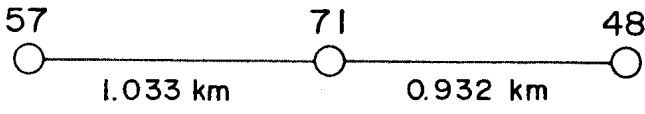


藤の湯

校舎

豊岡小学校

小屋

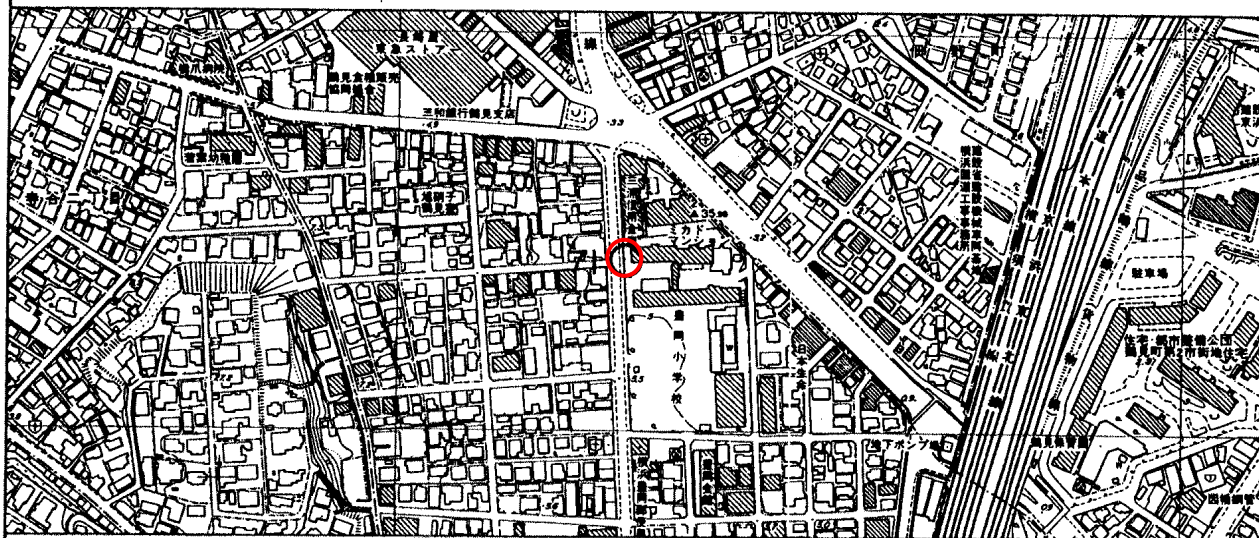

〔備考〕

昭和 54 年 12 月 1 日設置