


標識番号	M-23		
所在地	都筑区川和町 280 (株)キヨウデン		
敷地所有者	(株)キヨウデン	地目	宅地
標識種類	標石・ 金属標	埋設	地上・ 地中
隣接点との距離	M-60 ○ 0.476km	M-23 ○ 0.617km	M-24 ○

[詳細図]

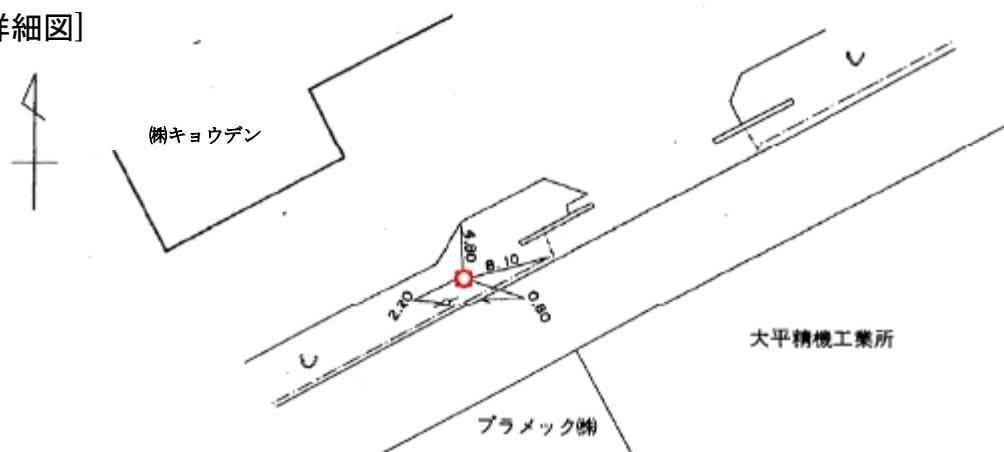

[備考] 昭和 61 年 1 月 9 日 設置