


標識番号	M-60		
所在地	都筑区佐江戸町25 都筑水再生センター		
敷地所有者	横浜市	地目	公有地
標識種類	標石・ <span style="border: 1px solid black; border-radius: 50%; padding: 2px;">金属標</span>	埋設	地上・ <span style="border: 1px solid black; border-radius: 50%; padding: 2px;">地中</span>
隣接点との距離	M-20 ○ 0.817km	M-60 ○ 0.803km	M-23 ○

[詳細図]

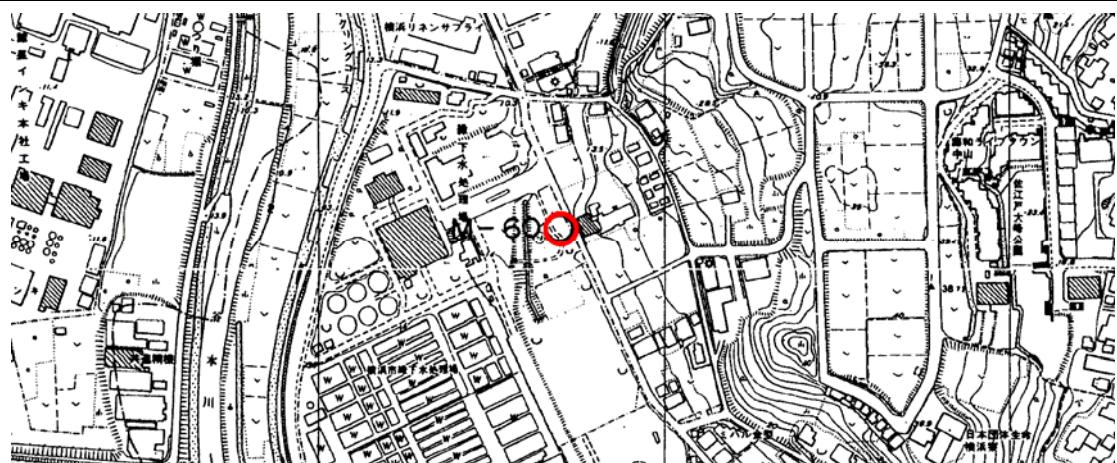

[備考] 昭和 52 年 12 月 1 日 設置