
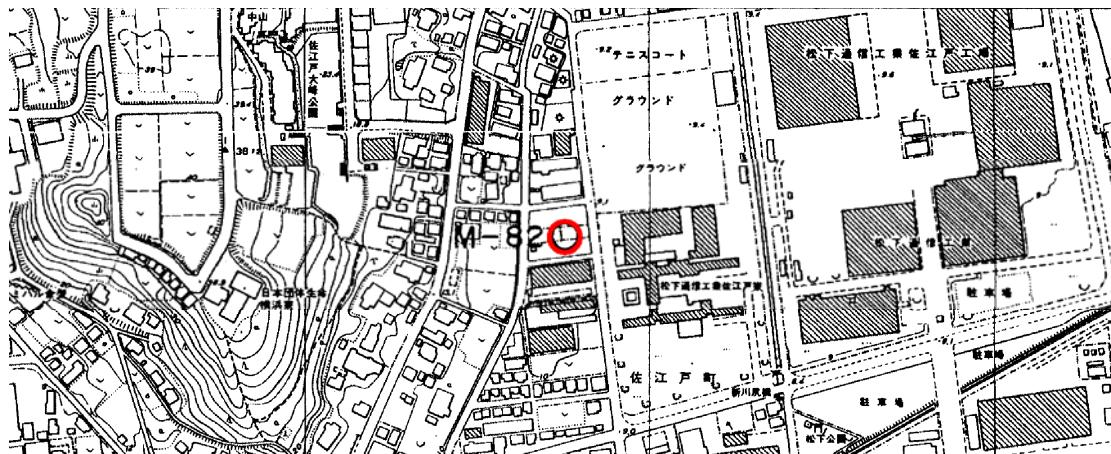


標識番号	M-82		
所在地	都筑区佐江戸町 379-2 佐江戸杉崎公園		
敷地所有者	横浜市	地目	公有地
標識種類	標石・ 金属標	埋設	地上・ 地中
隣接点との距離	M-17 ○ 1.00	M-82 ○ 0.476km	M-18 ○ 0.617km

[詳細図]

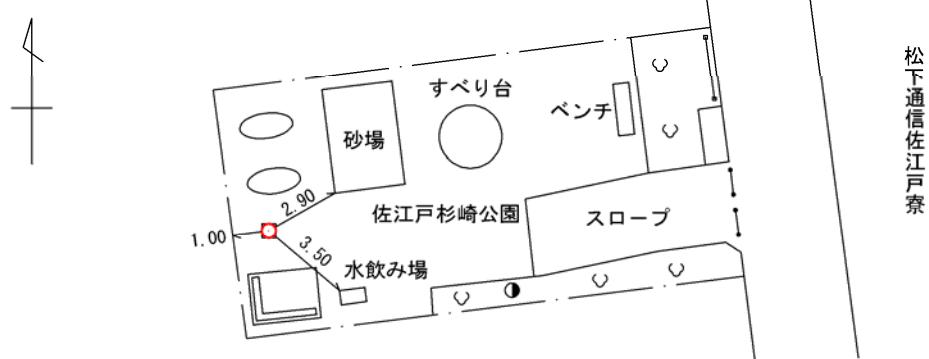

[備考] 昭和 61 年 1 月 9 日 設置