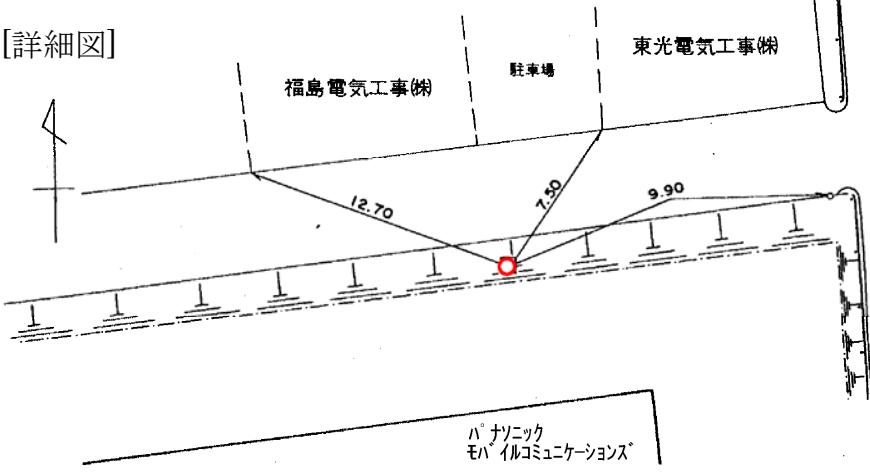
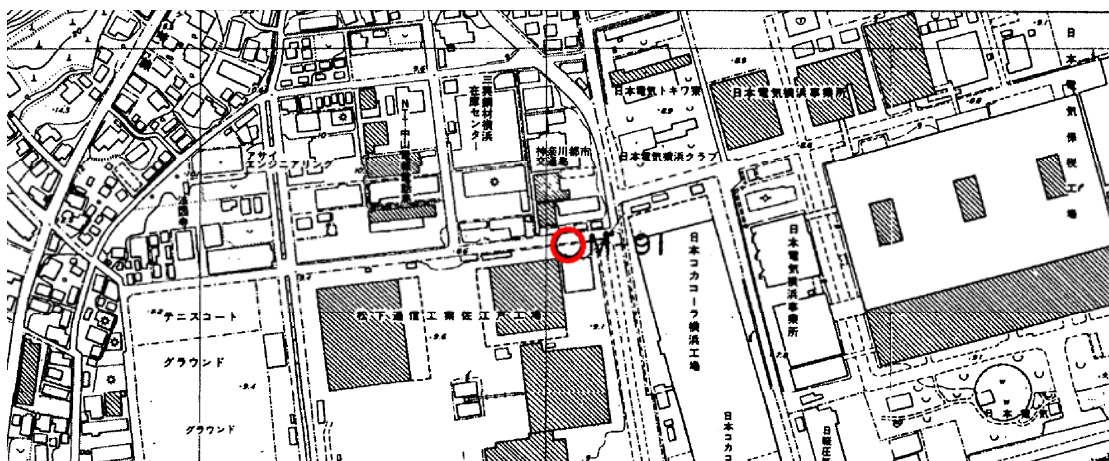


標 識 番 号	M-91		
所 在 地	都筑区佐江戸町 600		
敷地所有者	パナソニック モバイルコミュニケーションズ	地 目	宅 地
標 識 種 類	標石 ・ 金属標	埋 設	地上 ・ 地中
隣接点との 距 離	<div>M-170.324kmM-910.635kmM-14</div>		
<div><div>[詳細図]</div><div></div></div>			
<div><div></div></div>			
[備考]	平成 3 年 5 月 10 日 設置		