



「栗田谷中学校 仮設トイレ オフセット図」

概要図

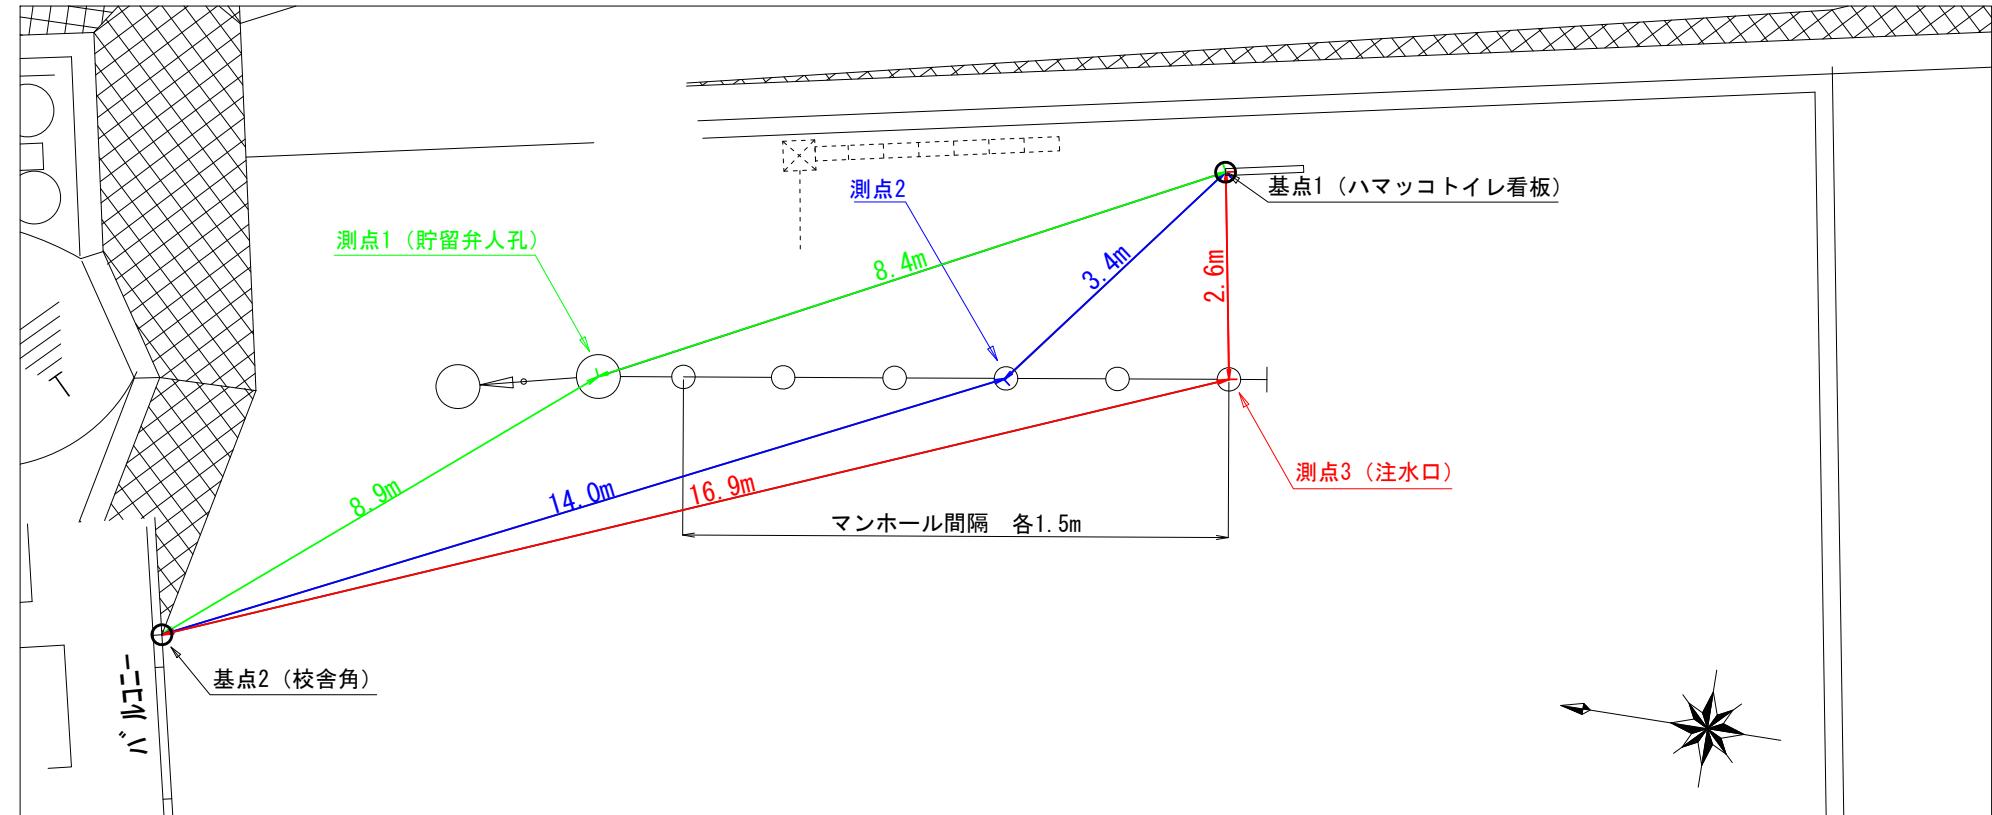


人孔天端までの深さ

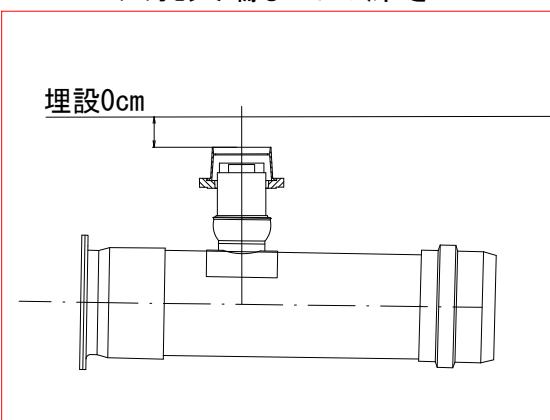

基点 1



基点 2

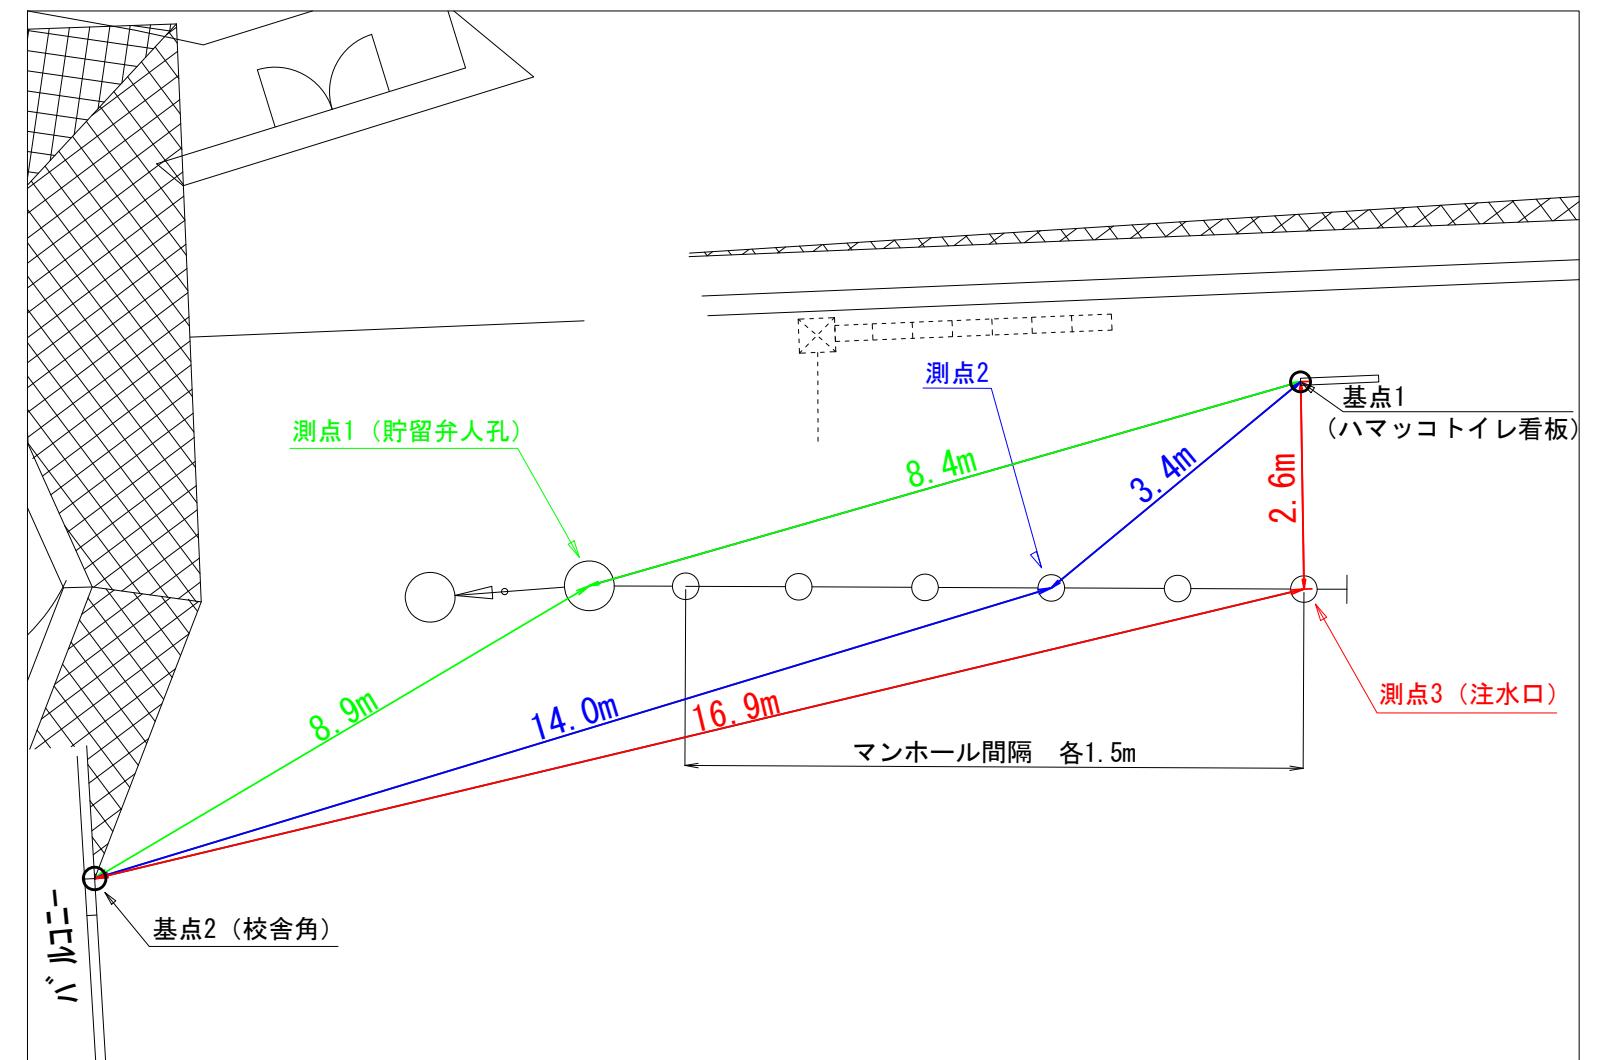


平成29年度設計図(排除方式 合流)	
図名	平面図・縦断図
工事件名	災害時下水直結式仮設トイレ用下水道整備工事 (その100)
施工場所	神奈川区栗田谷3番1号ほか1か所
格尺	図示
号線番号	① ~ ⑨
地形図番号	-


平面圖

縮尺 1 : 250

栗田谷中学校

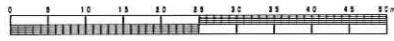

位 置 図

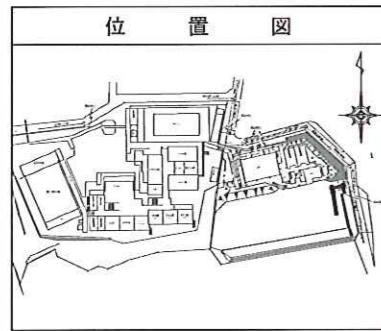

凡例

記号	名称
—○→	新設管渠及びます
—○貯→	新設管渠及び貯留弁付きマンホール
—(→)→	既設管渠及び人孔
—(→)—	既設宅内排水ます

使用水準点 (平成28年9月)

標石番号 既設人孔鉄蓋枠

神奈川区東田谷3

1

標高 (M) | 21.5900


1000

KBM

— 1 —

— 10 —

—

• 100 •





縦断圖

縮尺 縱 1 : 100
 橫 1 : 250

栗田谷中学校

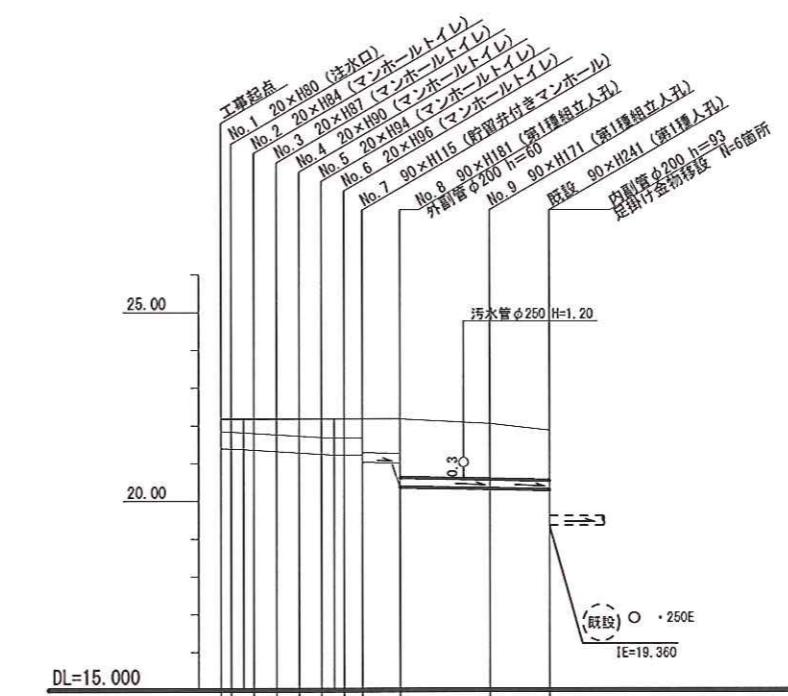

号線番号	○	1	2	3	4	5	6	7	8)	9)
管 径	○450VU					○250VU				
勾 配	17.5	25.0	0.0					9.0		
号線間距離	0.67			1.51	51.51	51.51	1.2		2.5	6.0
人孔間距離	0.67			0.67		0.83	1.2		2.5	4.0
流 速	3.045	3.640	0.000					1.490		
流下量	0.467	0.558	0.000					0.073		
流出量							0.001			
現 在 地 盤 高	22.18			22.18						
H			0.113				0.108			
管底高	21.385			21.385						
追加距離	0.67	-1.42	-21.314	-21.277						
土 被	0.39	0.32	0.34	0.38	0.41	0.45	0.47	0.49	1.24	1.43
施工種別	開削工法 (屋間施工)									
矢板工法別	—	①	-	②		①	①	①	①	①
基礎工法別							改良土基礎			
埋設工法別							全面改良土埋設し			
覆工種別							—			
舗装復旧種別							—			
倒灌種別							—			
管種別							下水道用埋設塩化ビニル管 (VU)			
取付管埋設工種別							—			
交通規制目							—			
							1人／日			