




令和2年度設計図（排除方式 分流）			
図名	平面図		
工事名	災害時下水道給水仮設トイレ用下水道管整備工事(その247)		
施工場所	港南区日根山二丁目16番1号		
縮尺	1/250	図番	1/5
号線番号	1 2 3 4 5 6 7 8 9 10		
地形図番号			
横浜市環境創造局			

平面図(1/2) S=1/250

【ひぎり舞岡小学校】

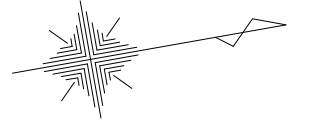

変更図

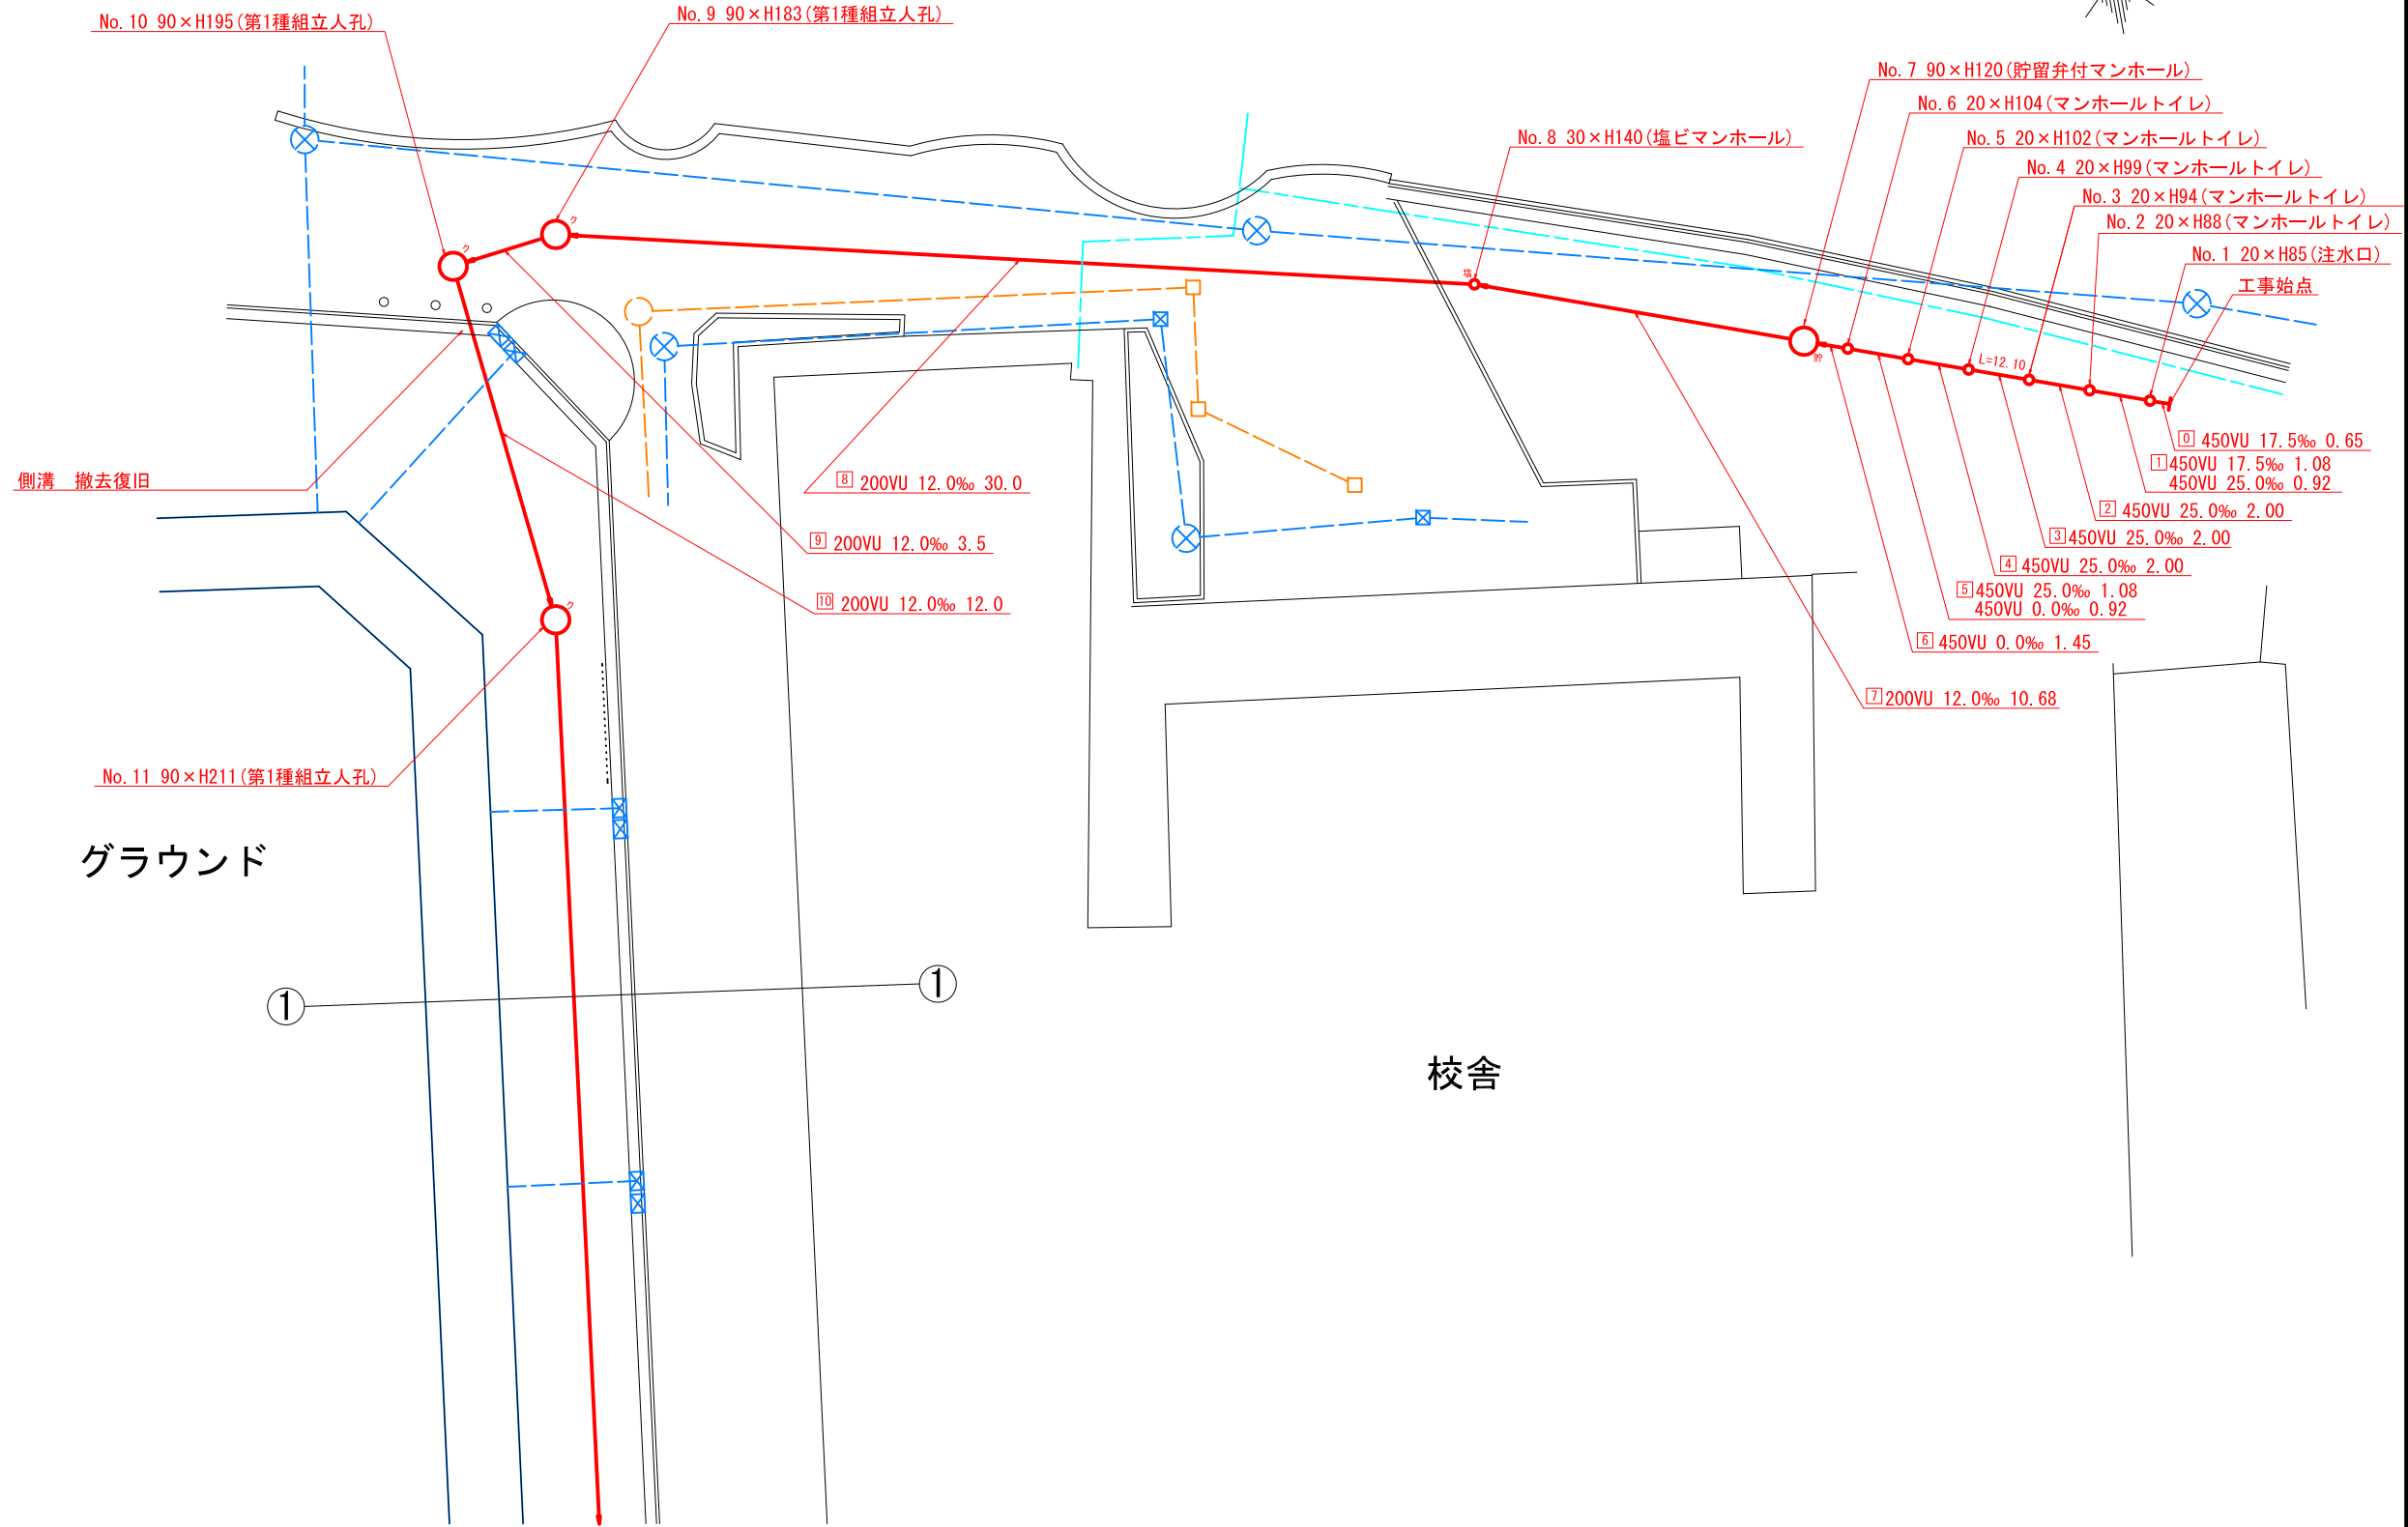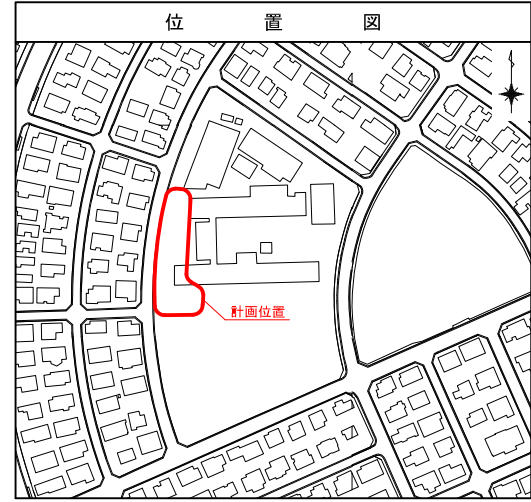



凡例	
	新設管渠及びます(マンホールトイレ)
	新設管渠及び塩ビマンホール
	新設管渠及び貯留弁付マンホール
	新設管渠及び第1種人孔
	既設汚水管渠及びます・人孔
	既設雨水管渠及びます・人孔
	既設汚水管渠及び第1種人孔
	既設雨水管渠及び第1種人孔
	水道管

令和2年度設計図(排除方式 分流)			
図名	平面図		
工事件名	災害時下水道直結式仮設トイレ用下水道管整備工事(その247)		
施工場所	港南区日根山二丁目16番1号		
縮尺	1/250	図番	2/5
号線番号	11	12	13
地形図番号			
横浜市環境創造局			

平面図(2/2) S=1/250

【ひぎり舞岡小学校】

変更図

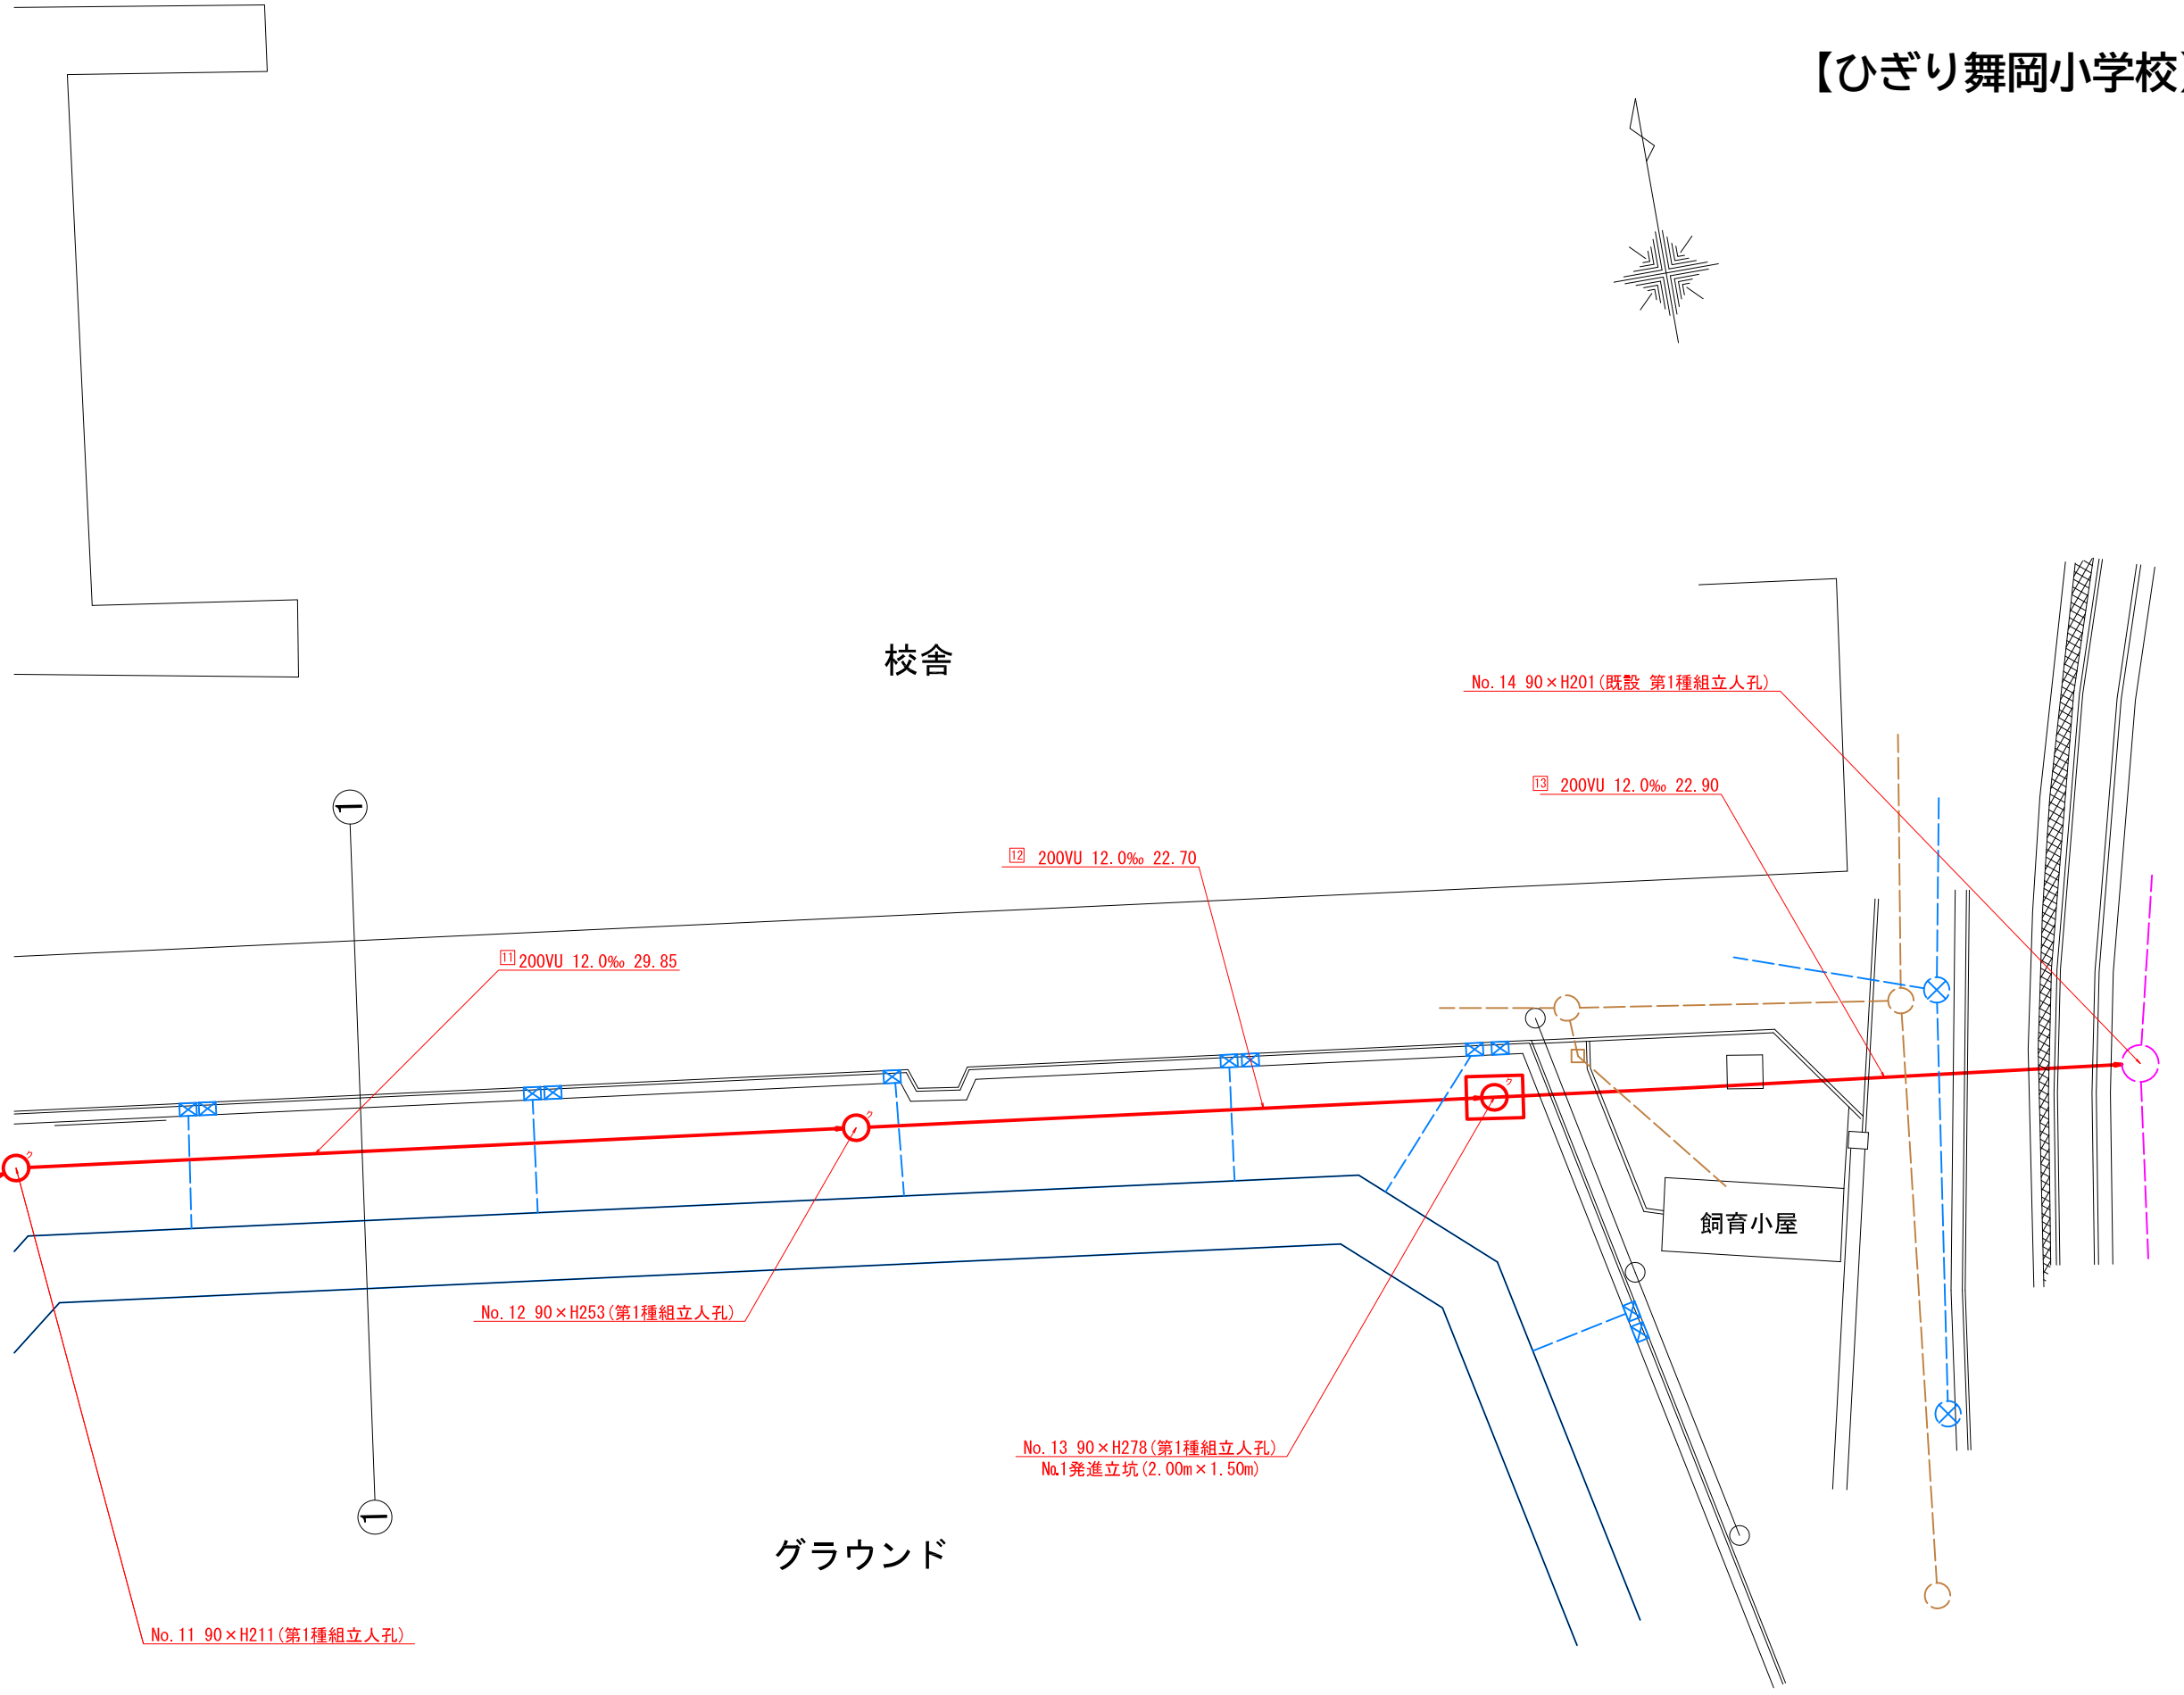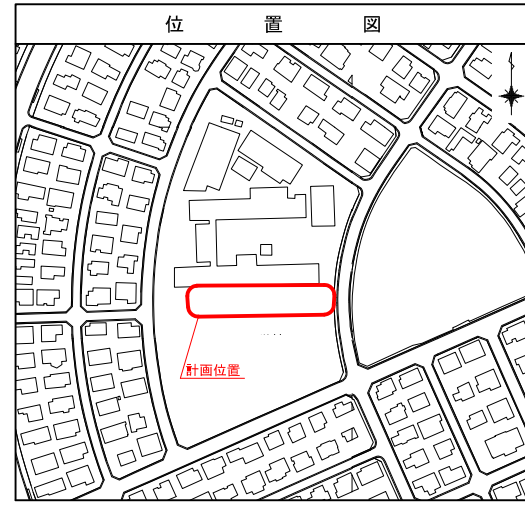

凡例	
	新設管渠及びます(マンホールトイレ)
	新設管渠及び塩ビマンホール
	新設管渠及び貯留弁付マンホール
	新設管渠及び第1種人孔
	既設污水管渠及びます・人孔
	既設雨水管渠及びます・人孔
	既設污水管渠及び第1種人孔
	既設雨水管渠及び第1種人孔