
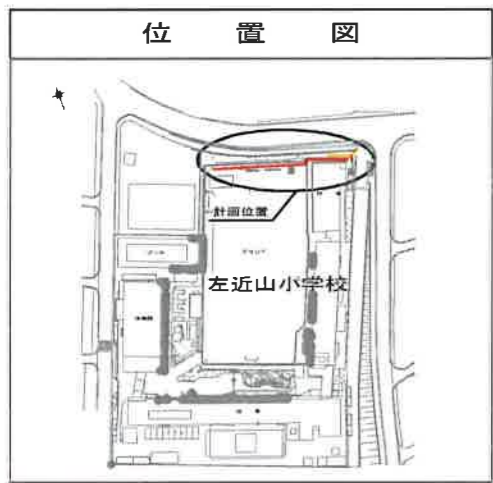
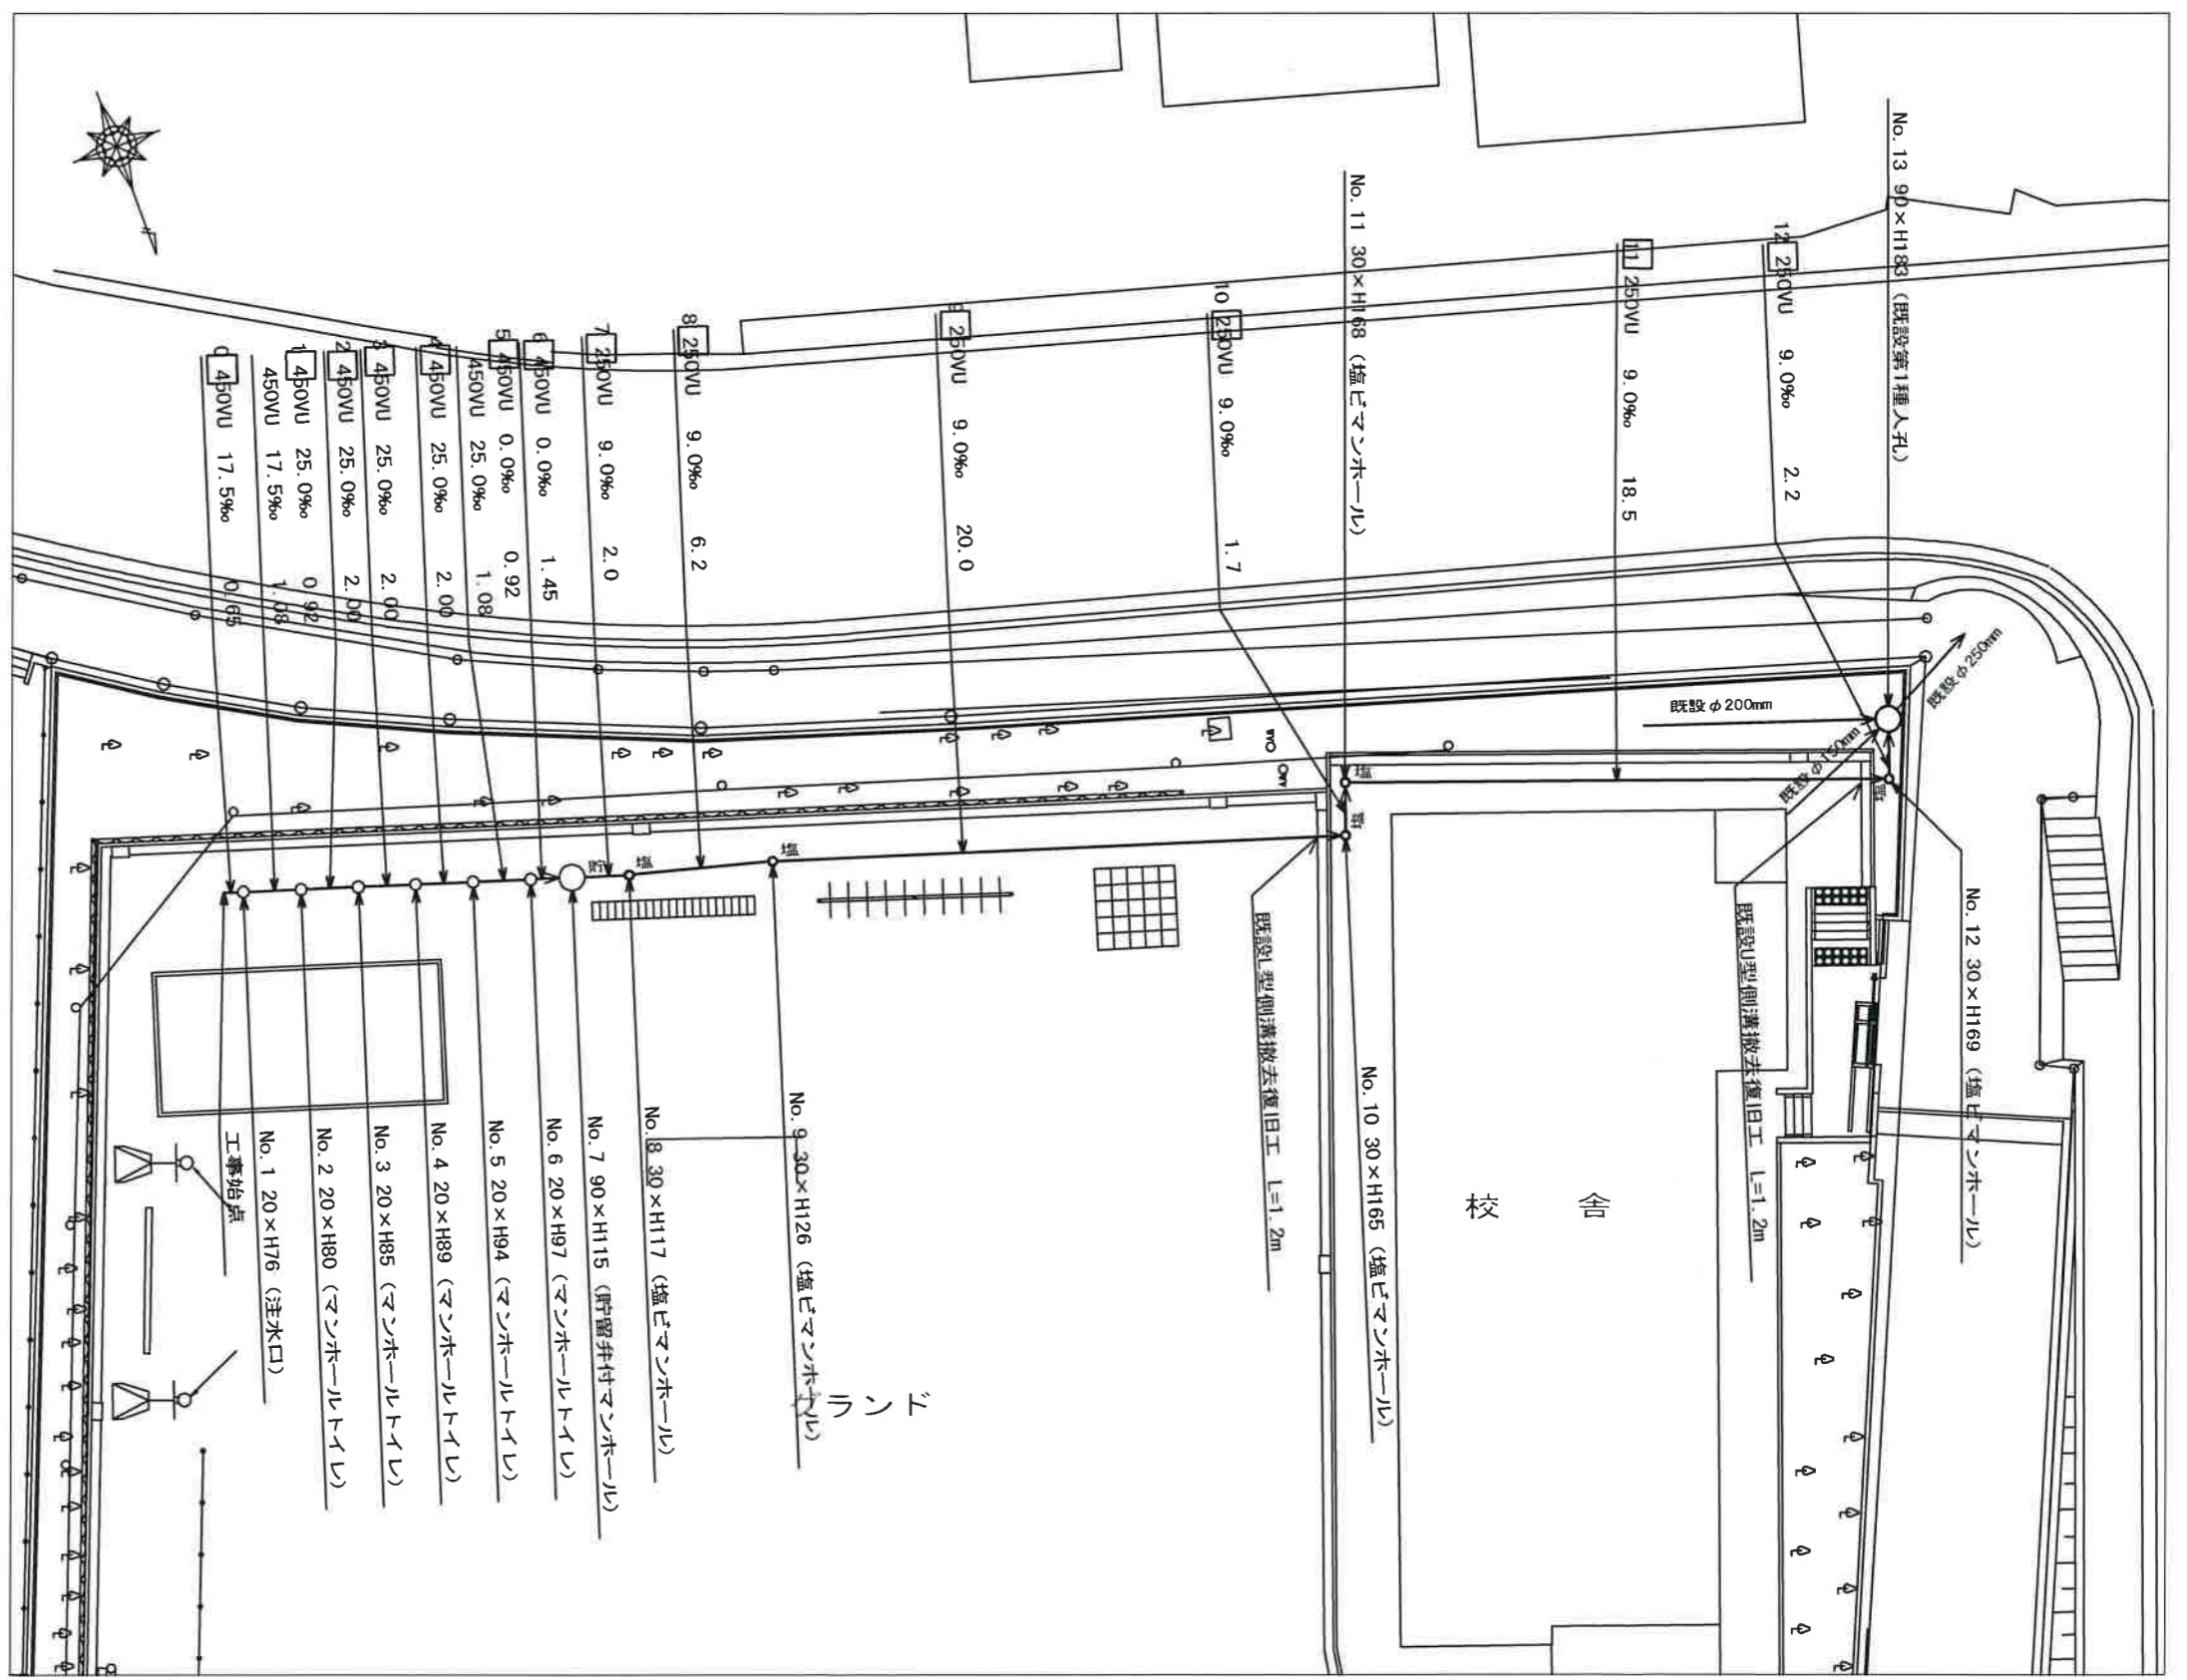


平成30年度設計図(排除方式 分流)			
図名	平面図(左近山小学校)		
施工場所	地区左近山1997番地2		
縮尺	1/250	図番	1/2
号線番号	0 1 2 3 4 5 6 7 8 9 10 11 12		
紙群番号	95-2、95-3		
横浜市環境創造局			

平面図 縮尺 1:250

竣工【左近山小学校】



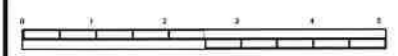


凡 例	
	新設管渠及びます(マンホールトイレ)
	新設管渠及び貯留弁付マンホール
	新設管渠及び塩ビマンホール
	既設污水管渠及び既設第1種人孔
	工事始点


平成30年度設計図 (排除方式 分流)	
図名	縦断面図 (左近山小学校)
工事件名	災害時下水道給水用トイレ用下水道管整備工事 (その153)
施工場所	地区左近山1997番地2
縮尺	縦1:100、横1:250 図巻 2/2
号線番号	0 1 2 3 4 5 6 7 8 9 10 11 12
地形図番号	95-2、95-3
横浜市環境創造局	

縦断面図 縮尺 縦 1:100 横 1:250

竣工 【左近山小学校】

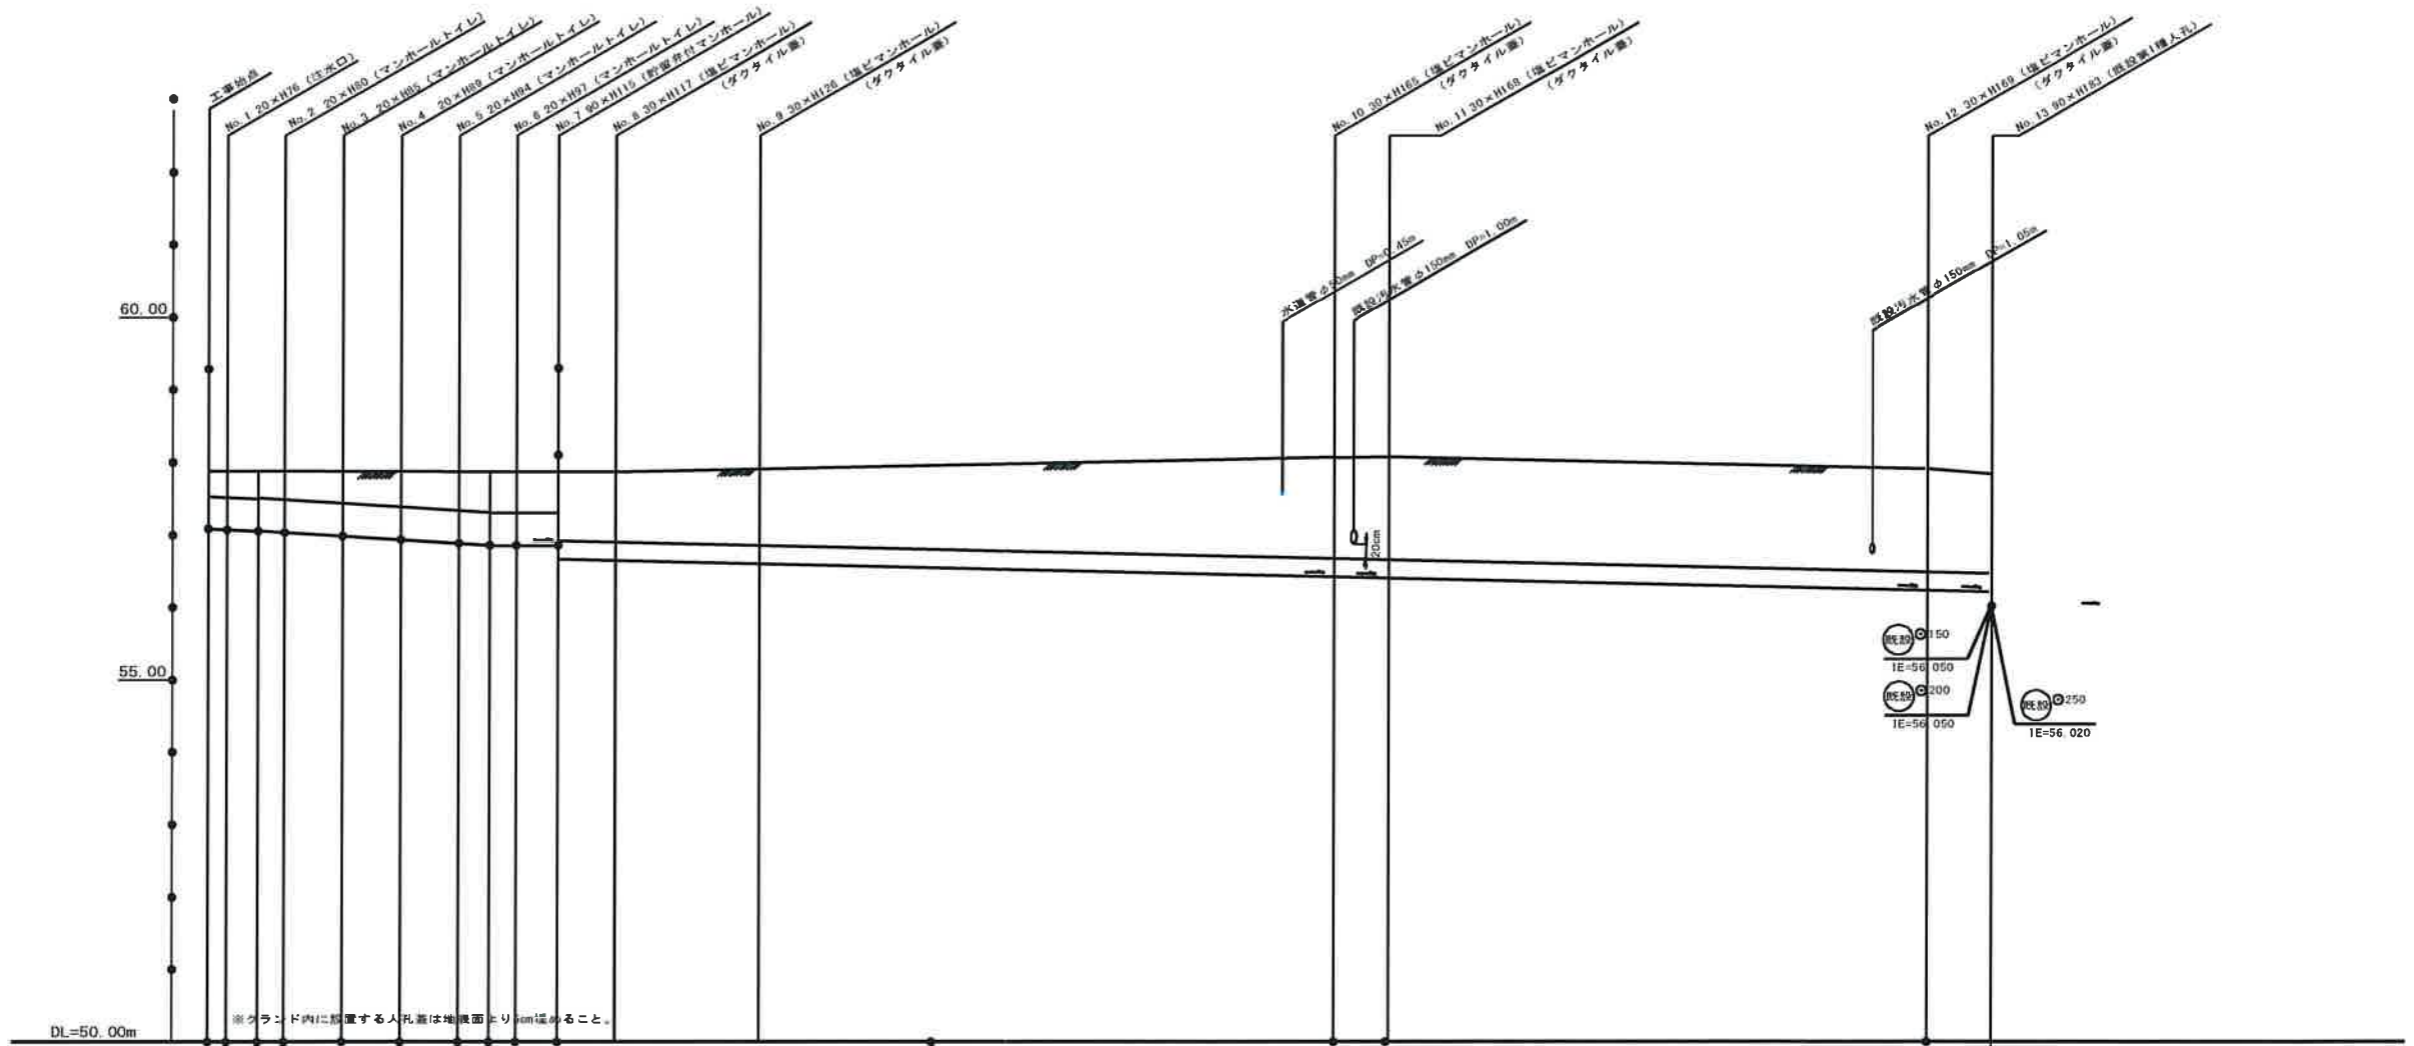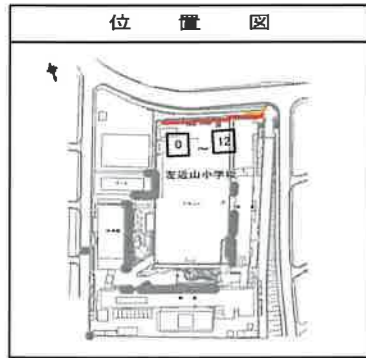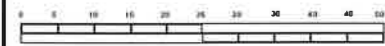

号線番号	0	1	2	3	4	5	6	7	8	9	10	11	12	
管径	φ450VU								φ250VU					
勾配	17.5	25.0								9.0				
号線間距離	6.6	2.00	2.00	2.00	2.00	2.00	1.45	2.0	6.2		1.7	18.5	2.2	
人孔間距離	6.6	2.00	2.00	2.00	1.00	1.45	2.0	6.2		1.7	18.5	2.2		
流速	3.083	3.885								1.494				
流下量	0.490	0.566								0.073				
流出量	0.001													
現在地盤高	57.88	57.88	57.88	57.88	57.87	57.87	57.87	57.87	57.87	57.91	58.07	58.08	57.92	57.85
H	0.113													
管底高	0.00	0.65	0.65	0.65	0.65	0.65	0.65	0.65	0.65	1.05	56.416	56.401	56.234	56.214
追加距離	0.34	0.35	0.37	0.39	0.44	0.48	0.53	0.56	0.56	0.56	1.39	1.42	1.43	1.38
土被	0.96													
施工種別	開削工法 (壁間施工)													
先般工種別	軽量鋼矢板 1 型 1 段 平均長 L=2.0m (全面)													
基礎工種別	改良土基礎													
埋戻工種別	全面改良土埋戻													
運工種別														
舗装復旧種別	砕石スクリーニング舗装 (t=4cm)						As舗装 (As透水性 t=5cm, RC-40 t=10cm)						寄土 (黒土 t=40cm)	
側溝種別														
管種別	硬質塩化ビニル管 (VU)													
取付管埋戻種別														
交通整理員	1人/日													

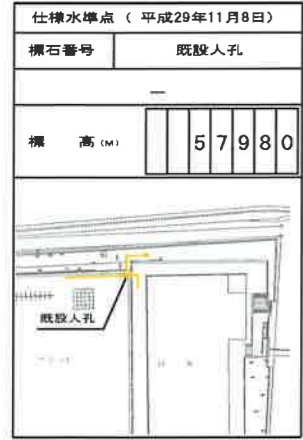

仕様水準点 (平成29年11月8日)	
標石番号	既設人孔
標高 (m)	57.980

①軽量鋼矢板 1 型 1 段 平均長 L=2.0m (全面)