


令和5年度設計図(排除方式 合流)

|          |                                   |
|----------|-----------------------------------|
| 図名       | 平面図                               |
| 工事件名     | 災害時下水直結式仮設トイレ用<br>下水道管整備工事(その382) |
| 施工場所     | 港北区大豆戸町26番地1                      |
| 縮尺       | 1/250                             |
| 号線番号     | 0 - 10                            |
| 地形図番号    |                                   |
| 横浜市環境創造局 |                                   |

平面図 S=1/250


【港北区役所】

変更図

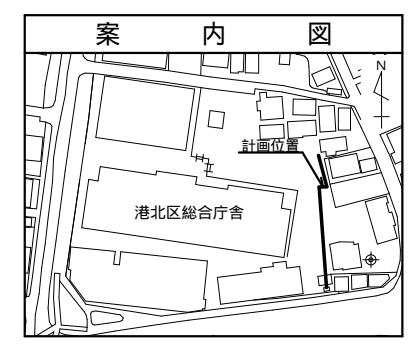

凡例

| 記号 | 名称                 |
|----|--------------------|
|    | 新設管きよびます(マンホールトイレ) |
|    | 新設管きよび小型塩ビマンホール    |
|    | 新設管きよび第1種組立人孔      |
|    | 新設管きよび貯留弁付きマンホール   |
|    | 既設汚水管きよびます・人孔      |
|    | 既設雨水管きよびます・人孔      |
|    | 既設合流管きよび既設人孔       |

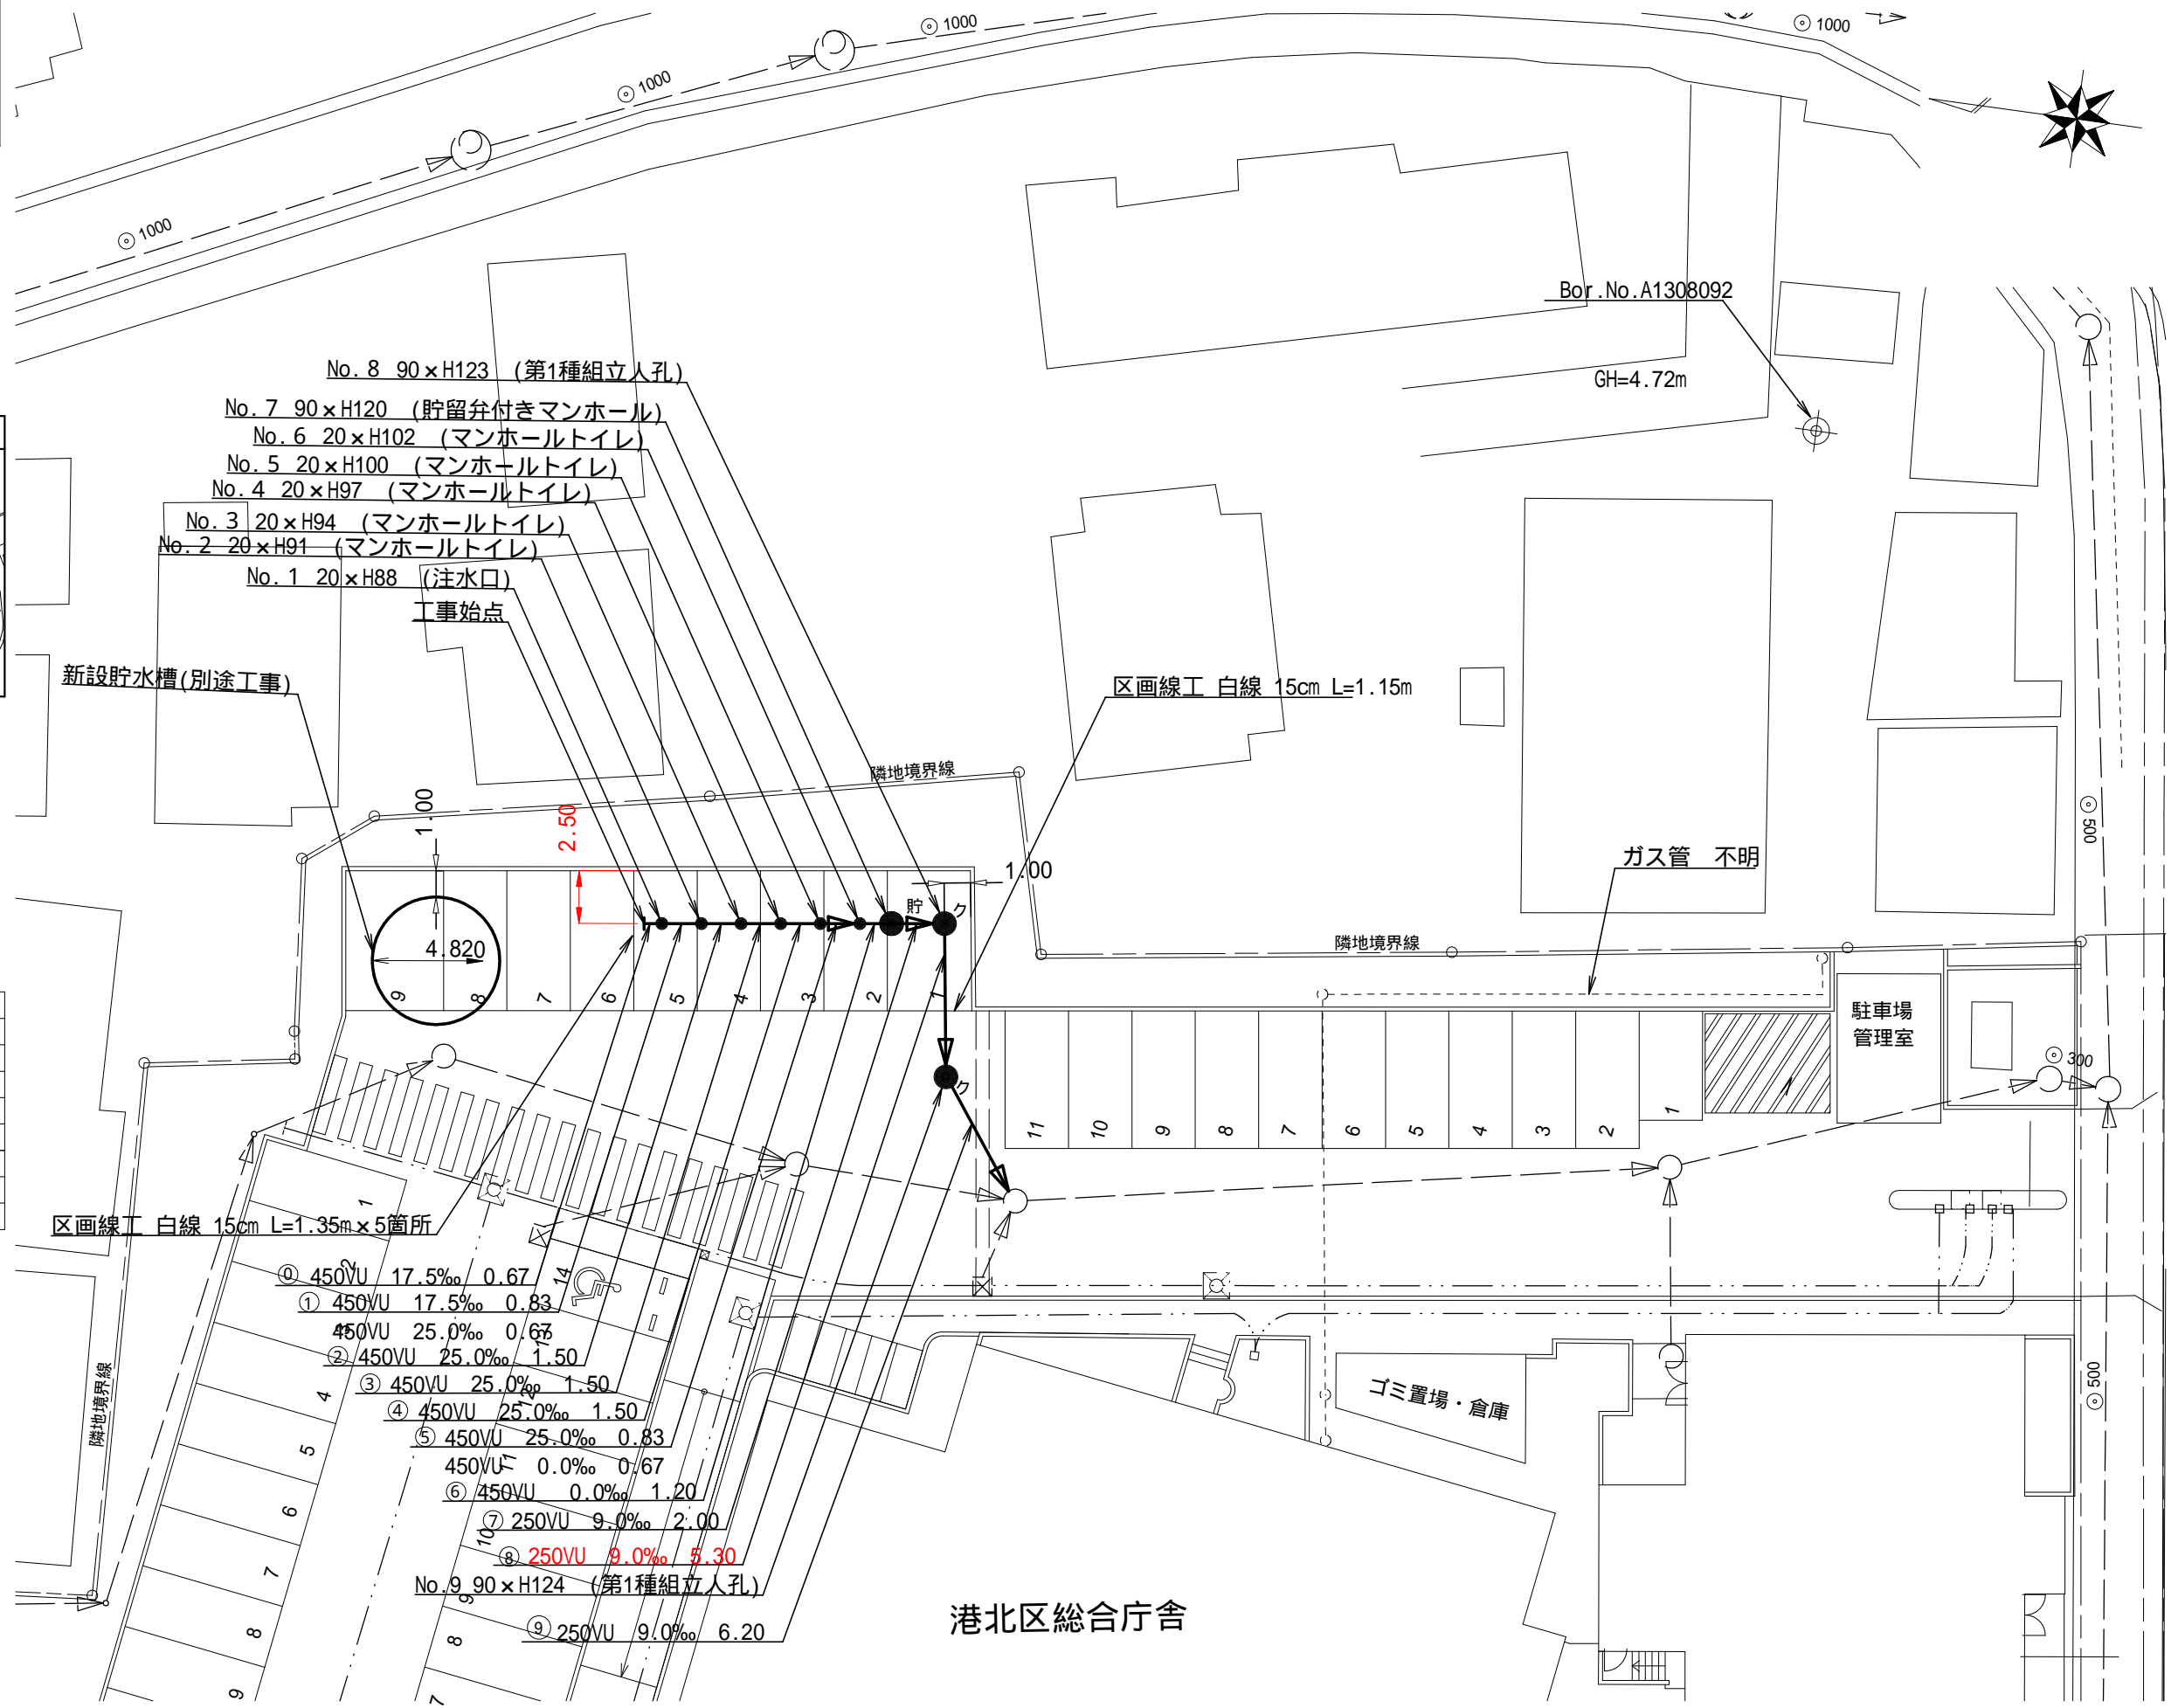

