



# 「東希望が丘小学校 仮設トイレ オフセット図」

概要図

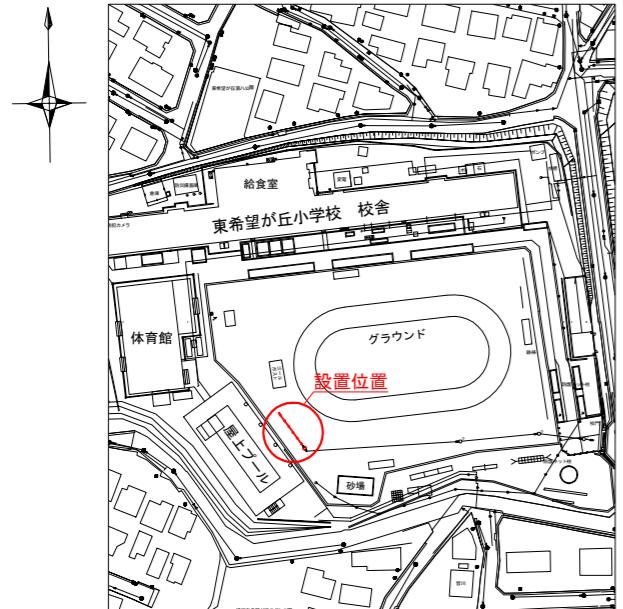


人孔天端までの深さ

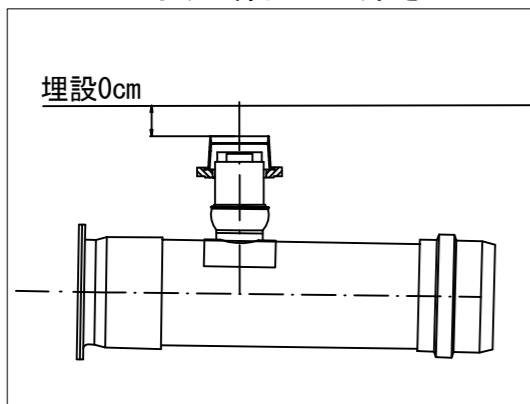

基点 1




基点 2

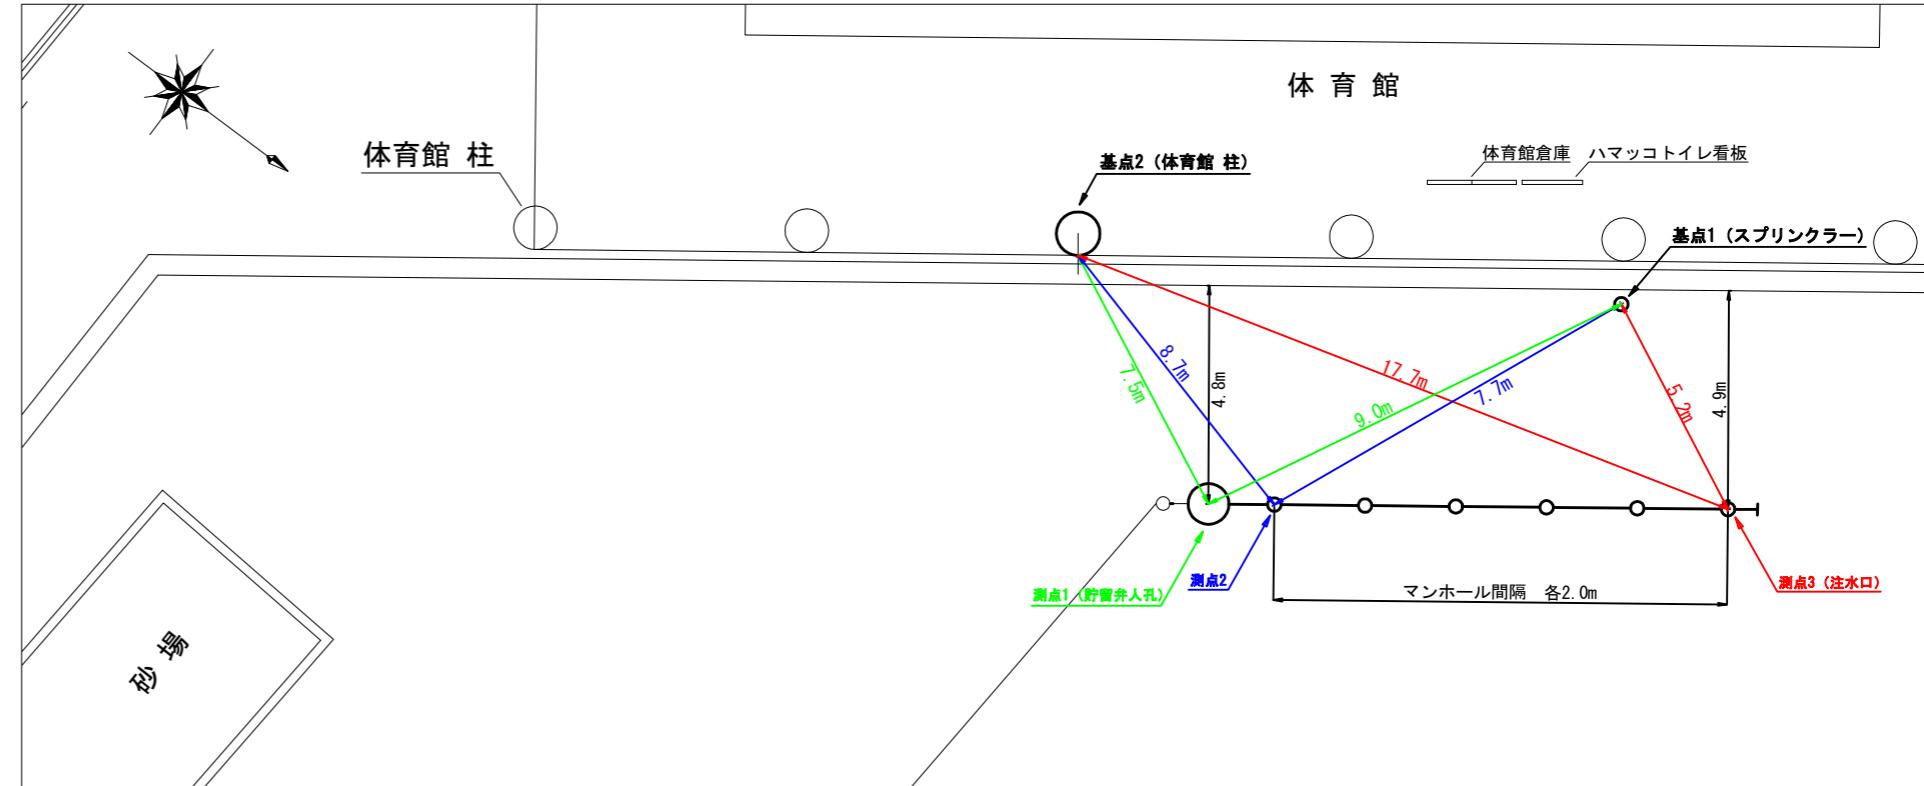

屋上プール

体育館

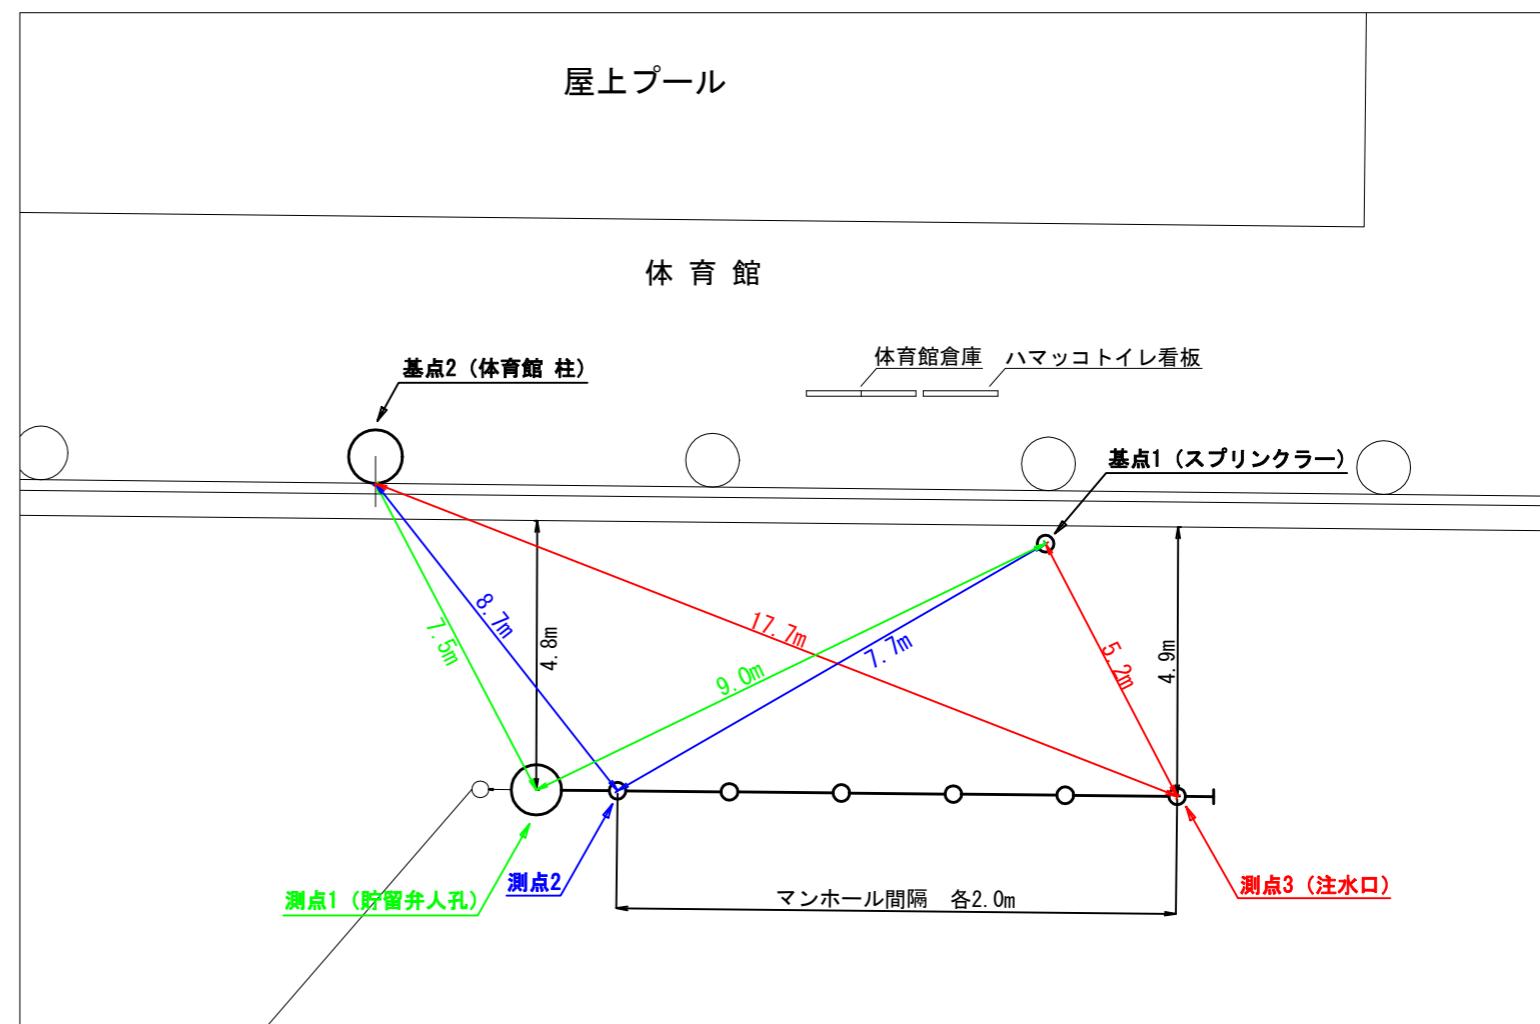

平成31年度設計図（排除方式 分流）	
図名	平面図
工事件名	災害時下水直結式仮設トイレ用下水道管整備工事 (その2 13)
施工場所	旭区東希望が丘155番地
縮尺	1/500 図番 1/2
号線番号	0 1 2 3 4 5 6 7 8 9 10 11
地形図番号	82-37 82-45
横浜市環境創造局	

【第1回変更】

0 5 10 15 20 25 30 35 40 45 50m


## 平面図

S=1/500

【東希望が丘小学校】




凡 例	
新設管きょ及びます(マンホールトイレ)	○
新設管きょ及び塩ビマンホール	○塩
新設管きょ及び第1種組立人孔	○□
新設管きょ及び貯留弁付マンホール	○□□
既設汚水管きょ及びます・人孔	-○-
既設雨水管きょ及びます・人孔	-○-
既設分流汚水管きょ・人孔	●○
既設分流雨水管きょ・人孔	●○
既設水道管	---
既設ガス管	—
既設電力管	—
既設通信管	—
既設スプリンクラー設備	—

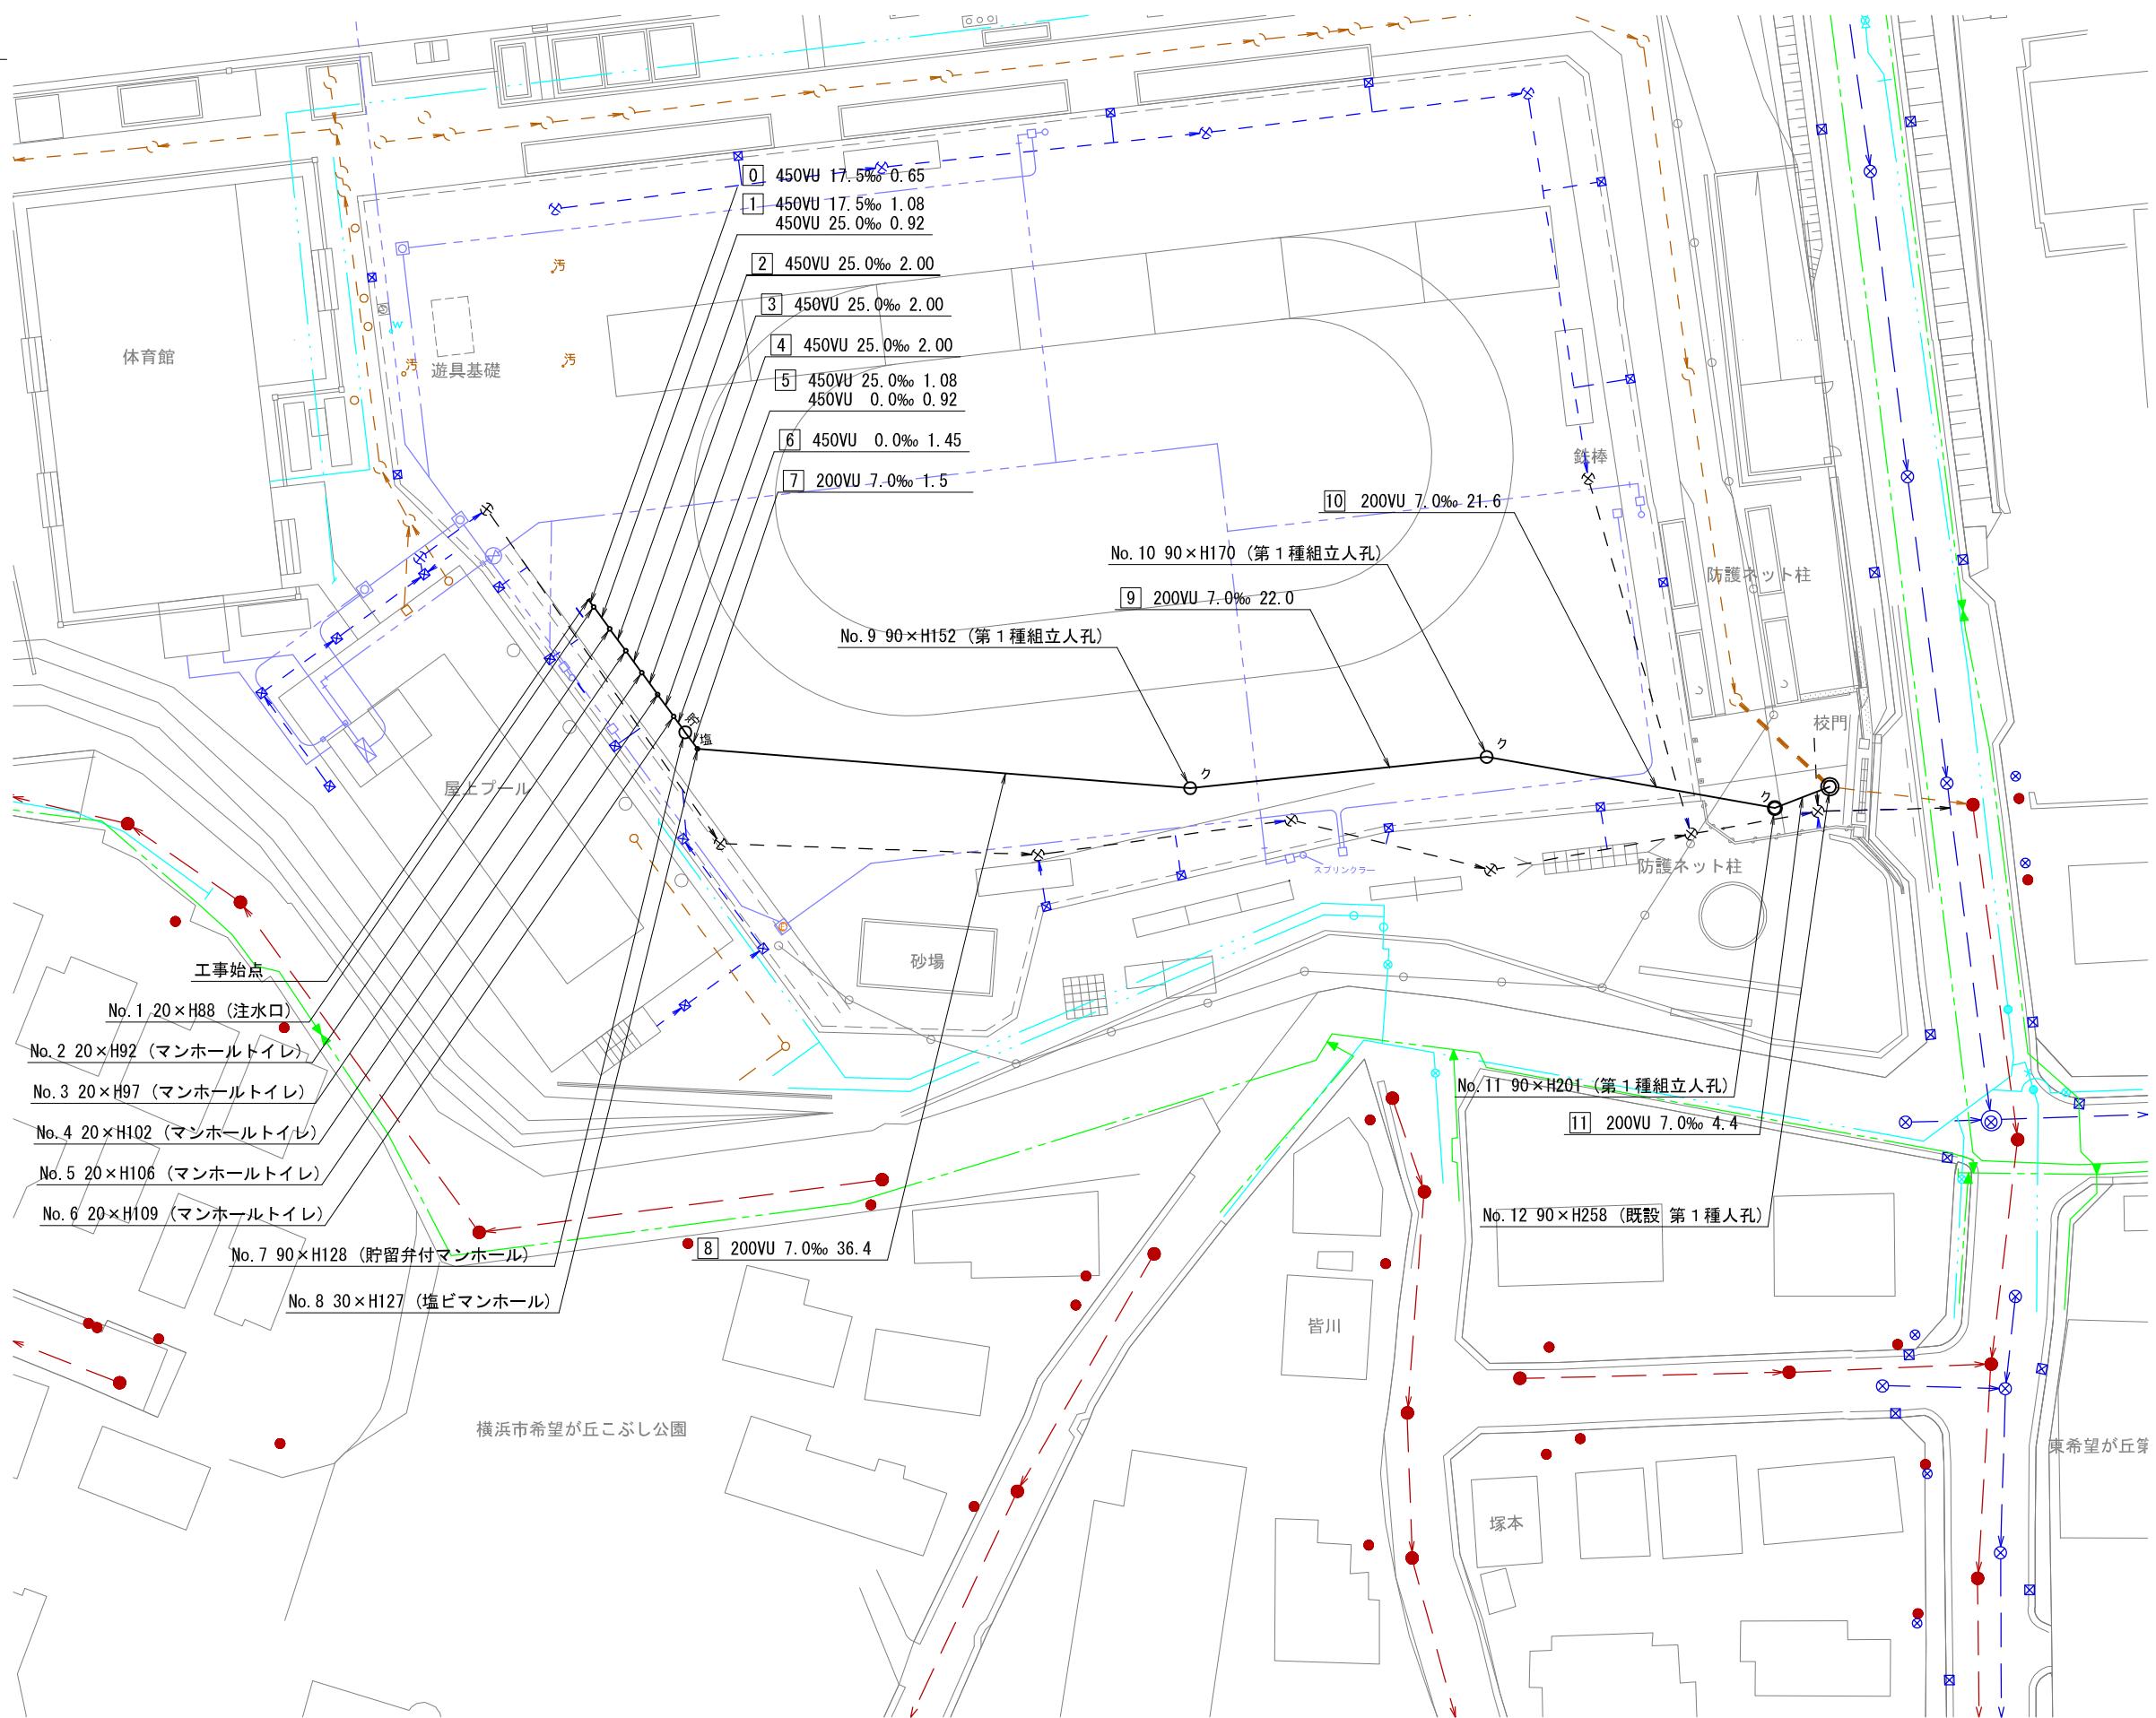

平成31年度設計図（排除方式 分流）	
図名	縦断図
工事件名	災害時下水直結式仮設トイレ用下水道管整備工事 (その2 13)
施工場所	旭区東希望が丘155番地
縮尺	図示 図番 2/2
号線番号	0 1 2 3 4 5 6 7 8 9 10 11
地形図番号	82-37 82-45
横浜市環境創造局	


【第1回変更】

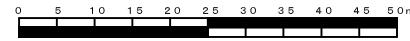

## 縦断図

縦1/100 横1/500

【東希望が丘小学校】

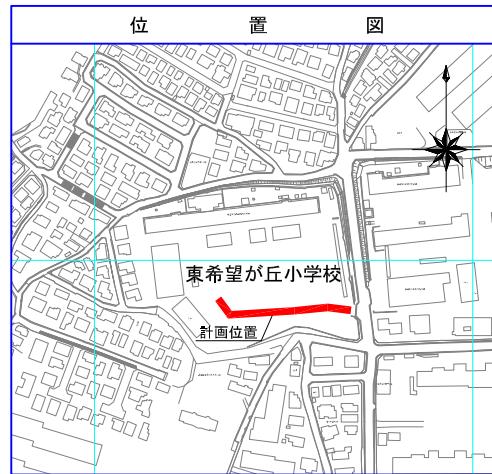

DL=73.00

号線番号	0	1	2	3	4	5	6	7	8	9	10	11
管 径	◎ 450VU								◎ 200VU			
勾 配	17.5	25.0	0.0						7.0			
号線間距離	2.00	2.00	2.00	1.45				36.4		22.0		4.4
人孔間距離	0.65	2.00	2.00	1.08	1.45	1.5				21.6		
人孔間距離	0.65	0.92	2.00	2.00	0.92			36.4		22.0		4.4
流 速	3.083	3.685	0.000						1.136			
流 下 量	0.490	0.586	0.000						0.036			
流 出 量									0.001			
施 工 種 別	—	—	—	—	—	—	—	—	開削工法（昼間施工）	①	②	
矢 板 工 種 別	—	—	—	—	—	—	—	—	軽量鋼矢板 I型 1段梁 平均長2.0m（全面）			
基 础 工 種 別	—	—	—	—	—	—	—	—	改良土基礎			
埋 戻 工 種 别	—	—	—	—	—	—	—	—	全面改良土埋戻し			
覆 工 種 別	—	—	—	—	—	—	—	—	—			
舗 装 復 旧 種 別	—	—	—	—	—	—	—	—	碎石スクリーニングス舗装工 (t=4cm)			
側 清 種 別	—	—	—	—	—	—	—	—	既設L型側溝 (L=450改良型) 撤去・復旧 (L=1.2m)			
管 种 别	—	—	—	—	—	—	—	—	硬質塩化ビニル管 (VU)			
取 扱 管 球 工 種 别	—	—	—	—	—	—	—	—	—			
交 通 整 理 員	—	—	—	—	—	—	—	—	—			

使 用 水 準 点 (平成 年 月 日)

標石番号 既設第1種人孔

旭区東希望が丘155番地

標 高 (M) 7 9 . 1 6 0

