

横浜市駐車場条例取扱基準 新旧対照表

改正 令和3年12月24日

改正箇所：[赤字部分](#)

新	旧（現行）
<p>第1条から第6条まで（現行のとおり）</p> <p>（特殊な装置を用いる駐車施設等の特例）</p> <p>第7条 条例第11条第5項の規定による特殊な装置を用いる駐車施設等とは、施行令第15条の規程により大臣認定を受けたもの（車いす使用者のための駐車施設にあつては、「機械式駐車場におけるバリアフリーに関するガイドライン」により公益社団法人立体駐車場工業会の認定車いす使用者対応証明を併せて受けたもの）で、かつ、その規模が幅1.7メートル以上、奥行4.7メートル以上の大きさの自動車进行を収容できるものとする。ただし、特定自動二輪車の使用にも対応する特殊な装置を用いる駐車施設等の規模は、幅0.9メートル以上、奥行2.3メートル以上の大きさの特定自動二輪車を収容できるものとする。</p> <p>2 前項に規定する特殊装置の駐車の用に供する部分の面積の算定に当たっては、建設省通達（昭和43年都再発第53号）に基づき、駐車の用に供する部分に該当する車箱（ケージ）、パレット（トレイ）などの面積の算定の容易なものについてはその面積によるものとし、その算定が困難なものについては、前項第1号の駐車の用に供する特殊装置については自動車1台当り12平方メートルとみなして算定する。なお、前項に規定する特定自動二輪車の使用にも対応する特殊な装置の駐車の用に供する部分の面積の算定についても、駐車の用に供する部分に該当する車箱（ケージ）、パレット（トレイ）などの面積の算定の</p>	<p>第1条から第6条まで（略）</p> <p>（特殊な装置を用いる駐車施設等の特例）</p> <p>第7条 条例第11条第5項の規定による特殊な装置を用いる駐車施設等とは、施行令第15条の規程により大臣認定を受けたもの（車いす使用者のための駐車施設にあつては、「機械式駐車場におけるバリアフリーに関するガイドライン」により社団法人立体駐車場工業会の認定を併せて受けたもの）で、かつ、その規模が幅1.7メートル以上、奥行4.7メートル以上の大きさの自動車进行を収容できるものとする。</p> <p>2 前項に規定する特殊装置の駐車の用に供する部分の面積の算定に当たっては、建設省通達（昭和43年都再発第53号）に基づき、駐車の用に供する部分に該当する車箱（ケージ）、パレット（トレイ）などの面積の算定の容易なものについてはその面積によるものとし、その算定が困難なものについては、前項第1号の駐車の用に供する特殊装置については自動車1台当り12平方メートルとみなして算定する。</p>

容易なものについてはその面積によるものとし、その算定が困難なものについては、当該車箱（ケージ）、パレット（トレイ）などを一つにつき12平方メートルとみなして算定する。


第8条から第11条まで（現行のとおり）

附 則

この取扱基準は、令和3年12月24日から施行する。

別表（現行のとおり）

別図1

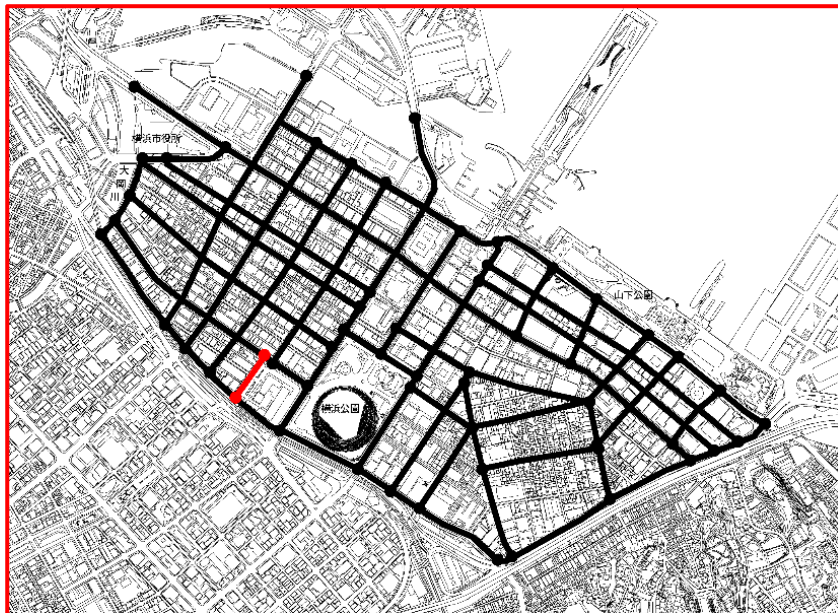

【横浜市地形図複製承認番号 令3建都計第9019号】


第8条から第11条まで（略）

附 則




この取扱基準は、令和3年6月1日から施行する。

別表（略）


別図1




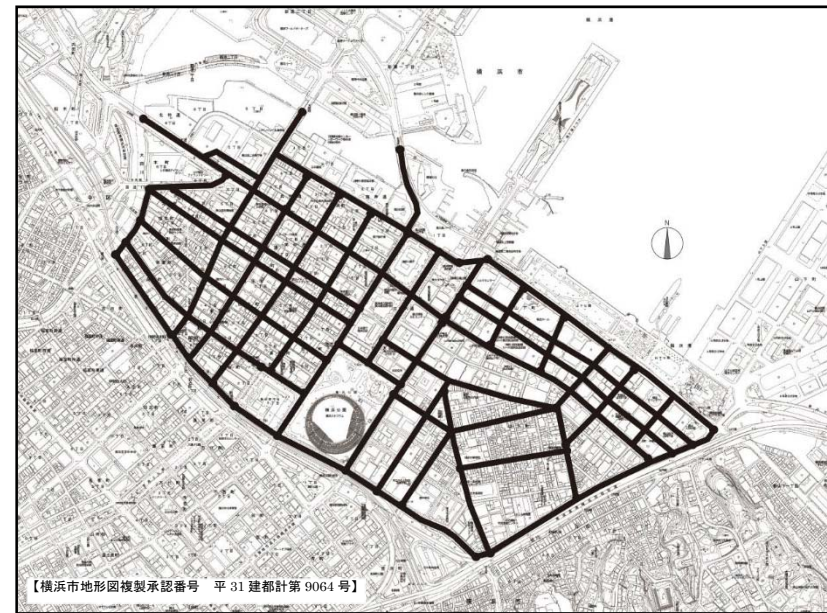


【横浜市地形図複製承認番号 平31建都計第9064号】

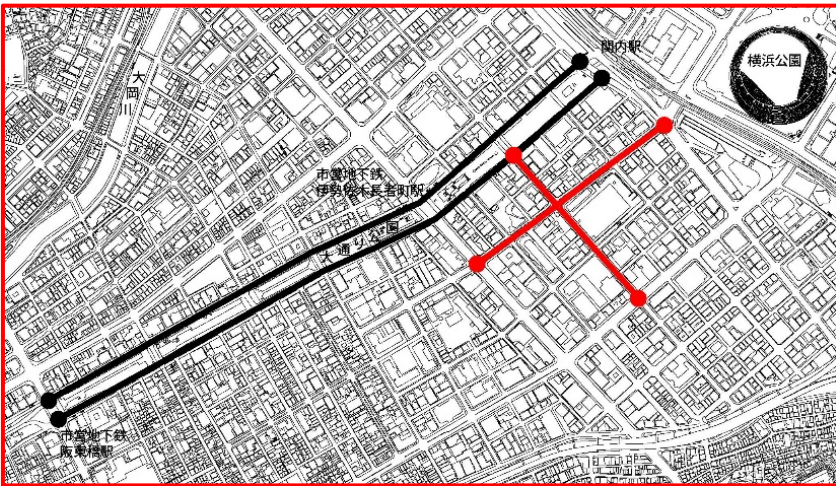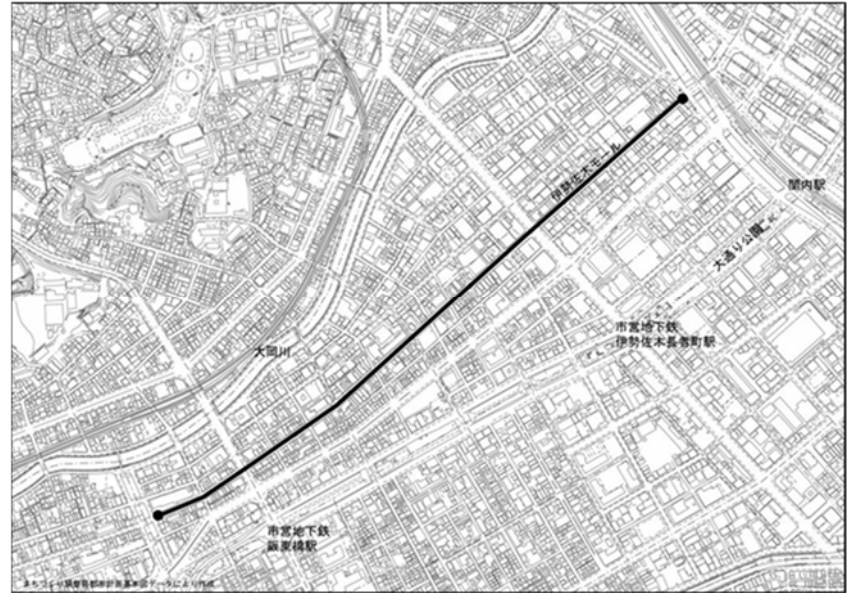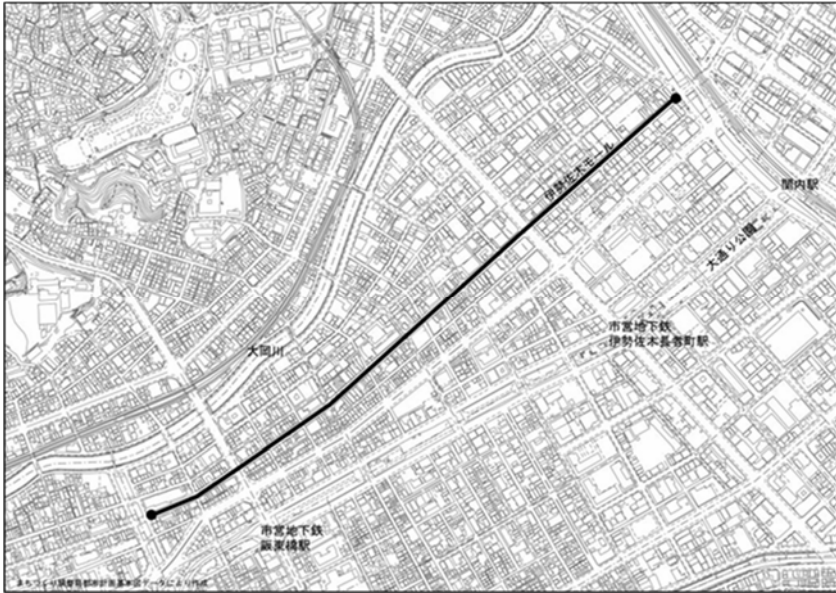


【横浜市地形図複製承認番号 令3建都計第9019号】

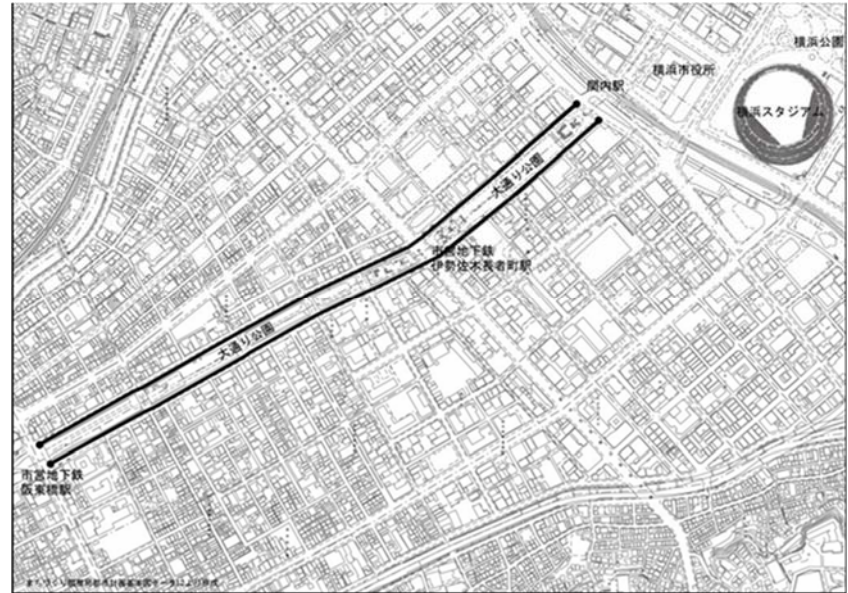

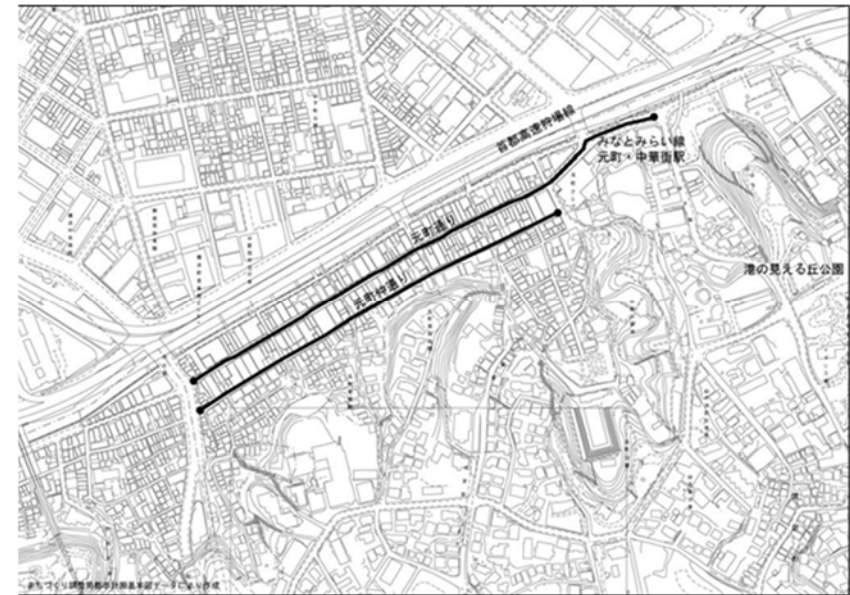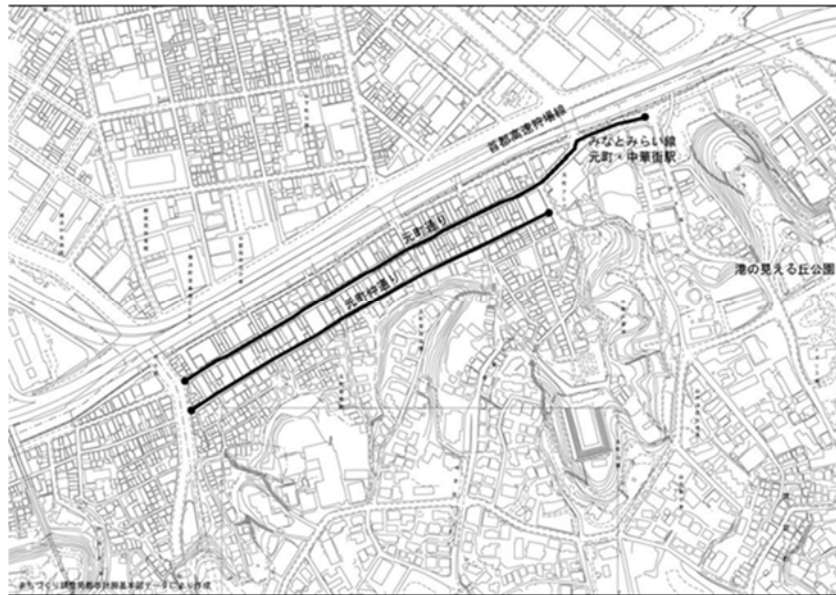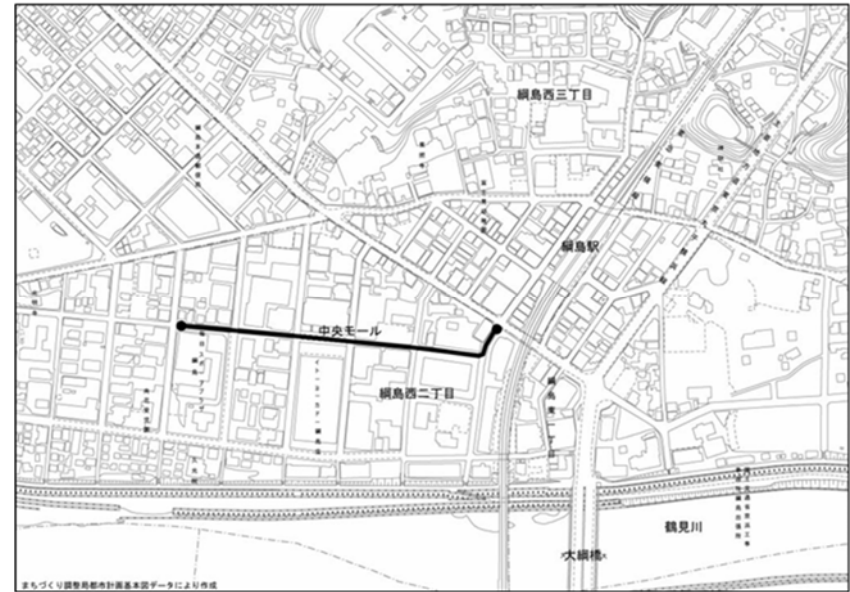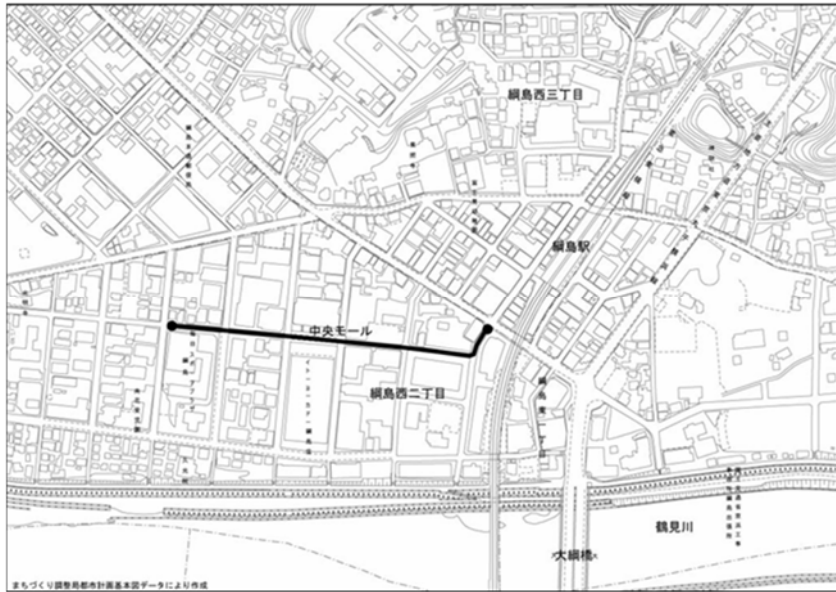





【横浜市地形図複製承認番号 平 19 まち都計第 2001 号】

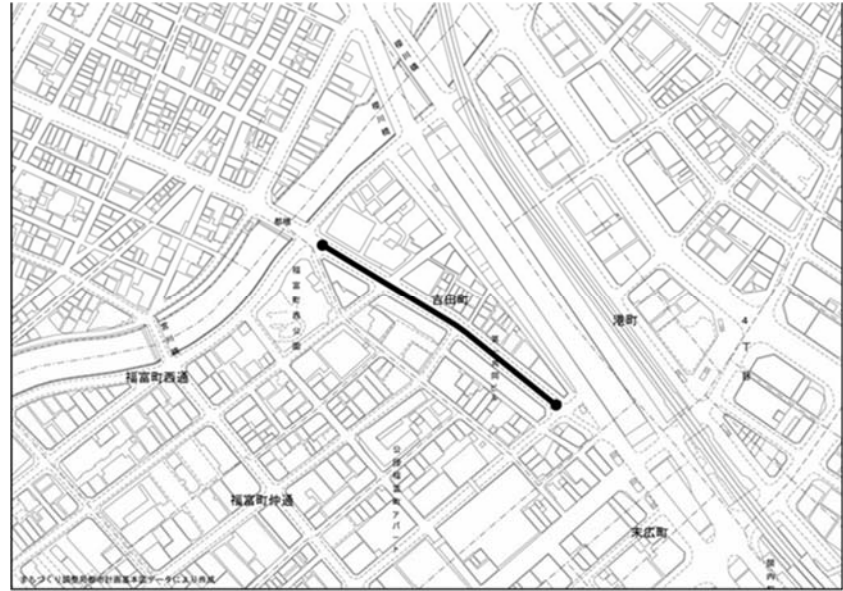


【横浜市地形図複製承認番号 平 19 まち都計第 2001 号】

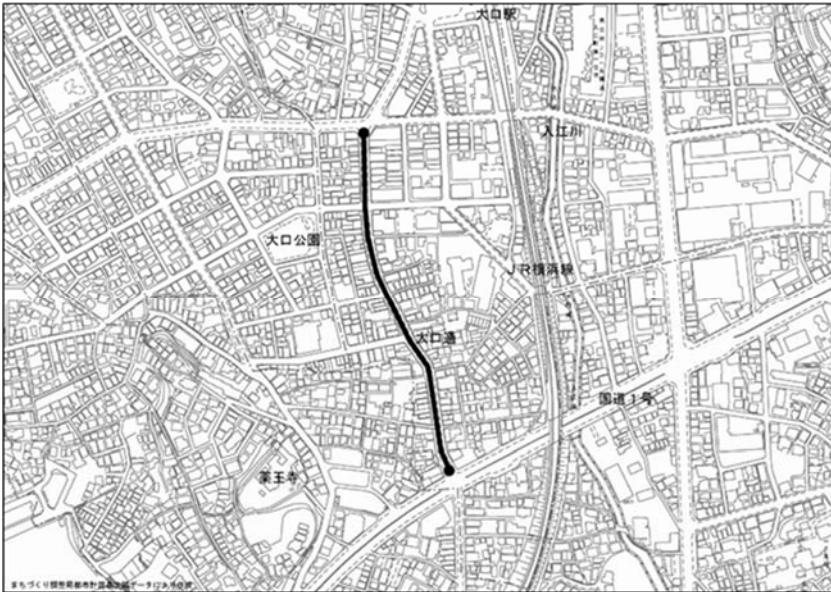


【横浜市地形図複製承認番号 平 19 まち都計第 2518 号】

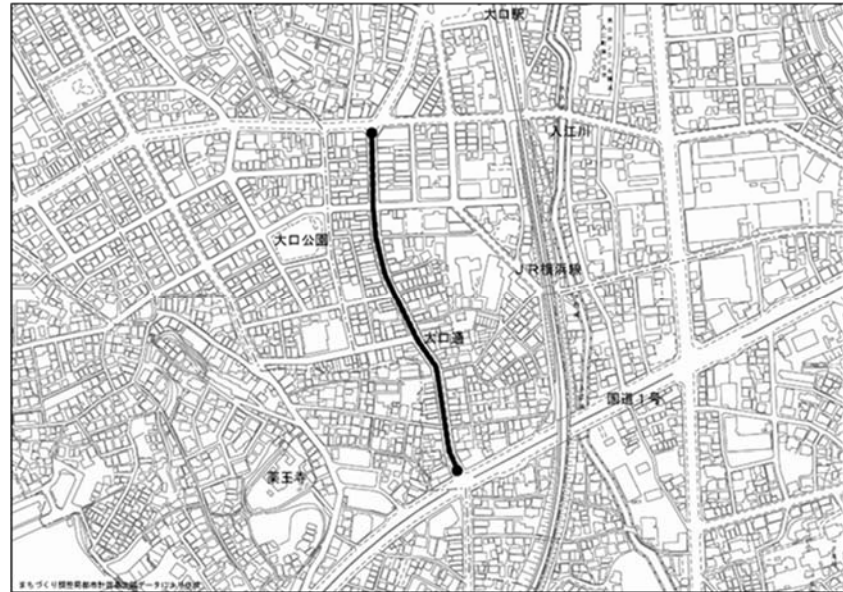


【横浜市地形図複製承認番号 平 19 まち都計第 2518 号】

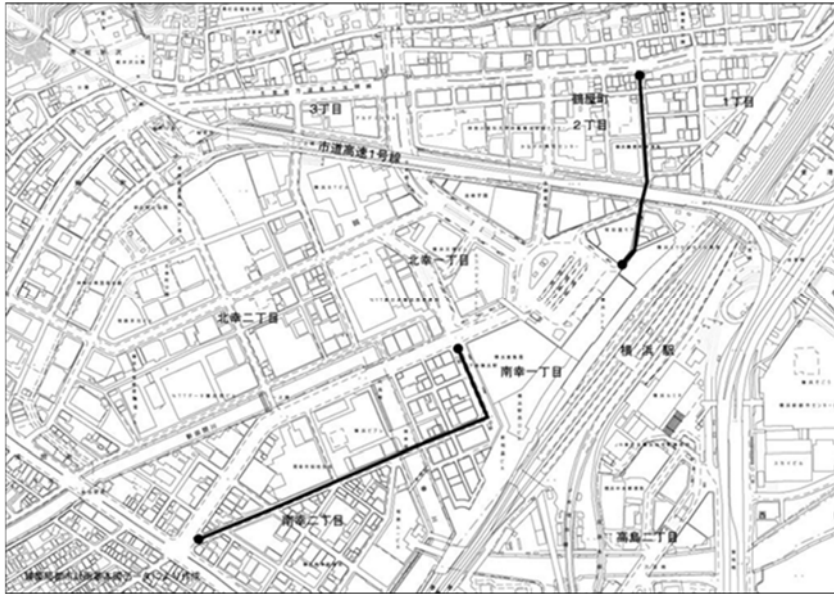


【横浜市地形図複製承認番号 平 21 まち都計第 3314 号】

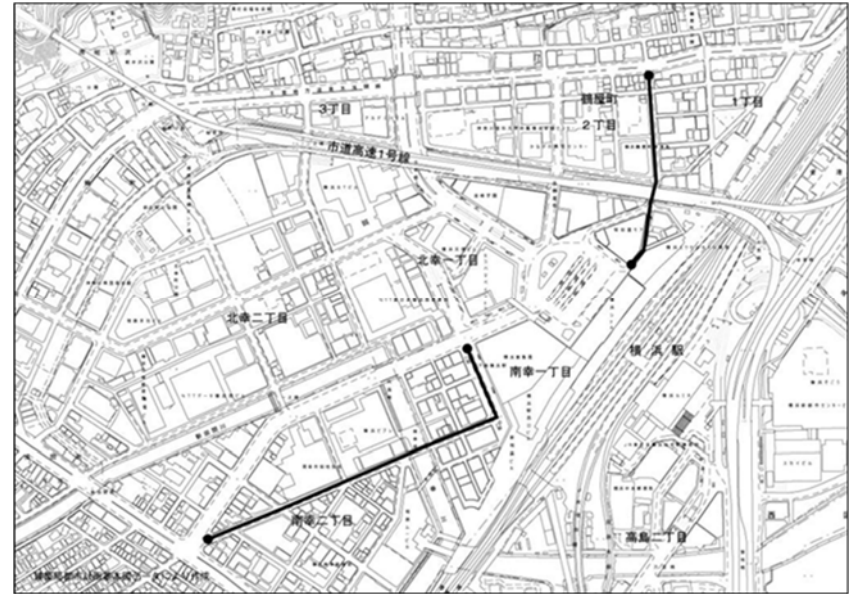


【横浜市地形図複製承認番号 平 21 まち都計第 3314 号】

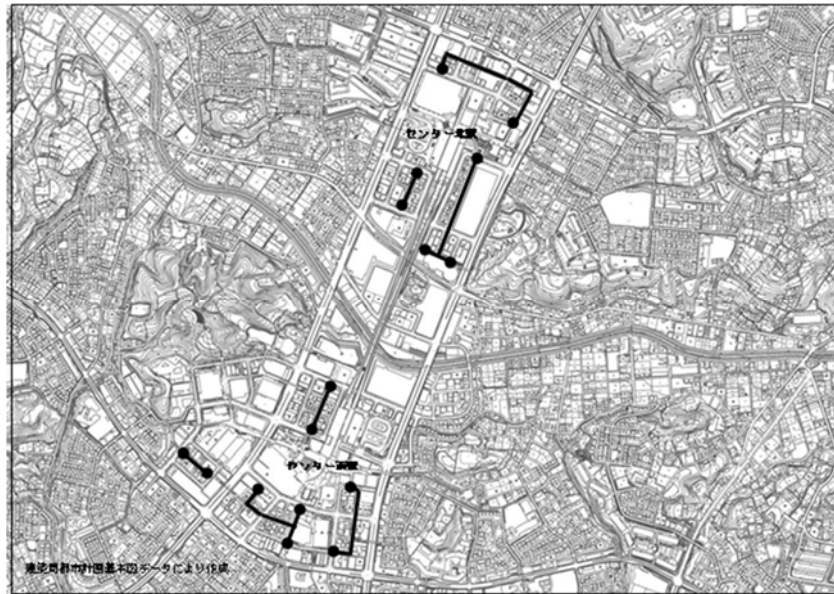

【横浜市地形図複製承認番号 平 24 建都計第 9026 号】

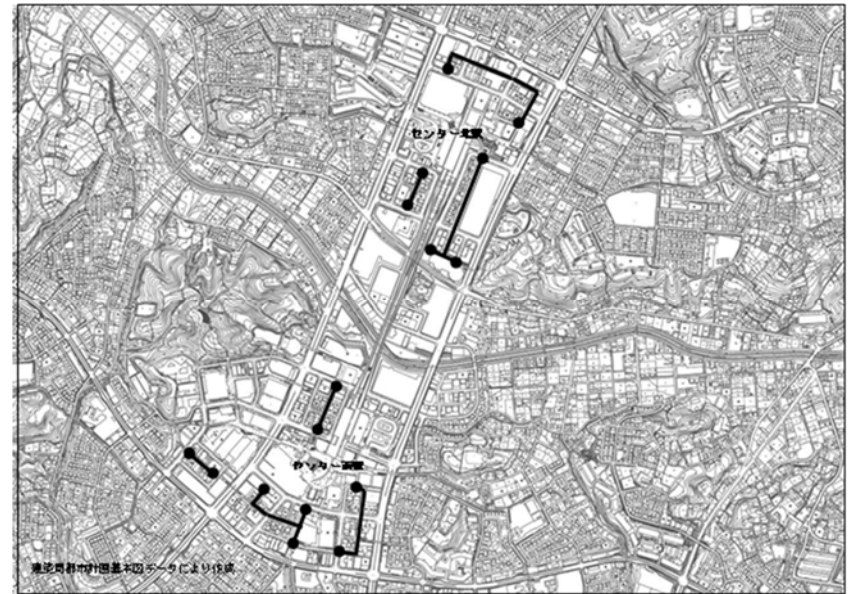

【横浜市地形図複製承認番号 平 24 建都計第 9026 号】

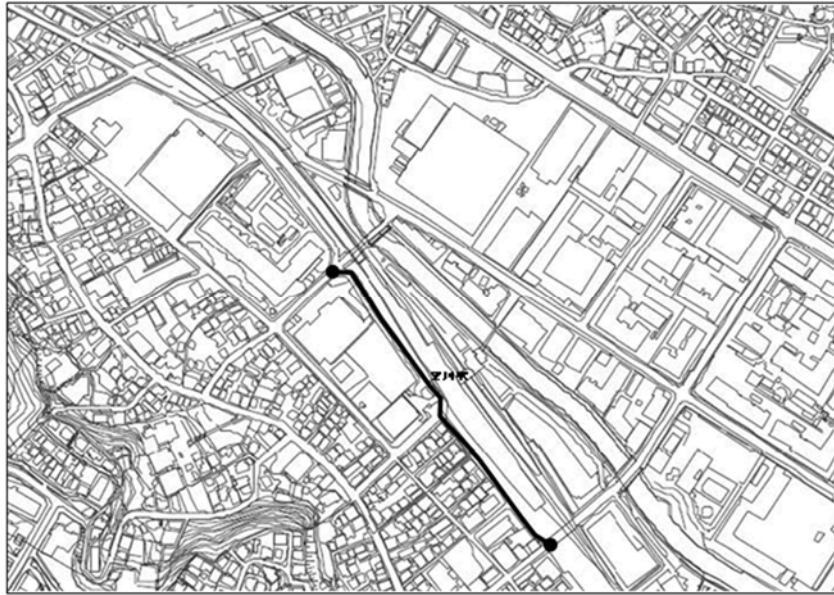


【横浜市地形図複製承認番号 令2建都計第9027号】

●—●・・・横浜市駐車場条例取扱基準第3条(1)により定める道路

別図2 現行のとおり

別記様式(取扱基準第10条) 現行のとおり

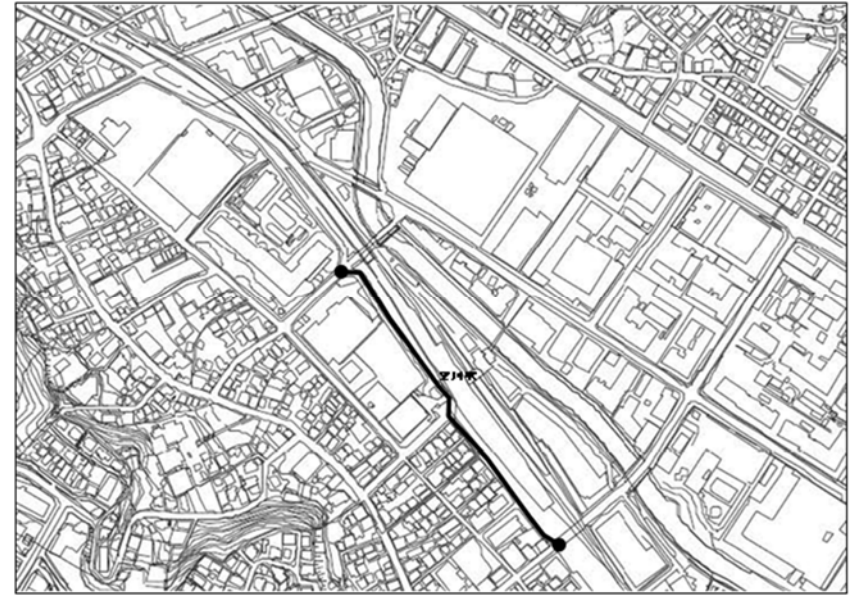

【横浜市地形図複製承認番号 令2建都計第9027号】

●—●・・・横浜市駐車場条例取扱基準第3条(1)により定める道路

別図2 略

別記様式(取扱基準第10条) 略