

乗合バス『Eバス』 下飯田駅前バス停移設について



天台観光株式会社

概要

運行概況

1 路線名：コミュニティバス Eバス

2 運行距離：8.4^キロ

3 運行本数

平日：28便

土日祝：20便

一日平均乗客数：275人


4 運賃

大人：210円 こども：100円

他 定期券・回数券



現Eバス運行路線図

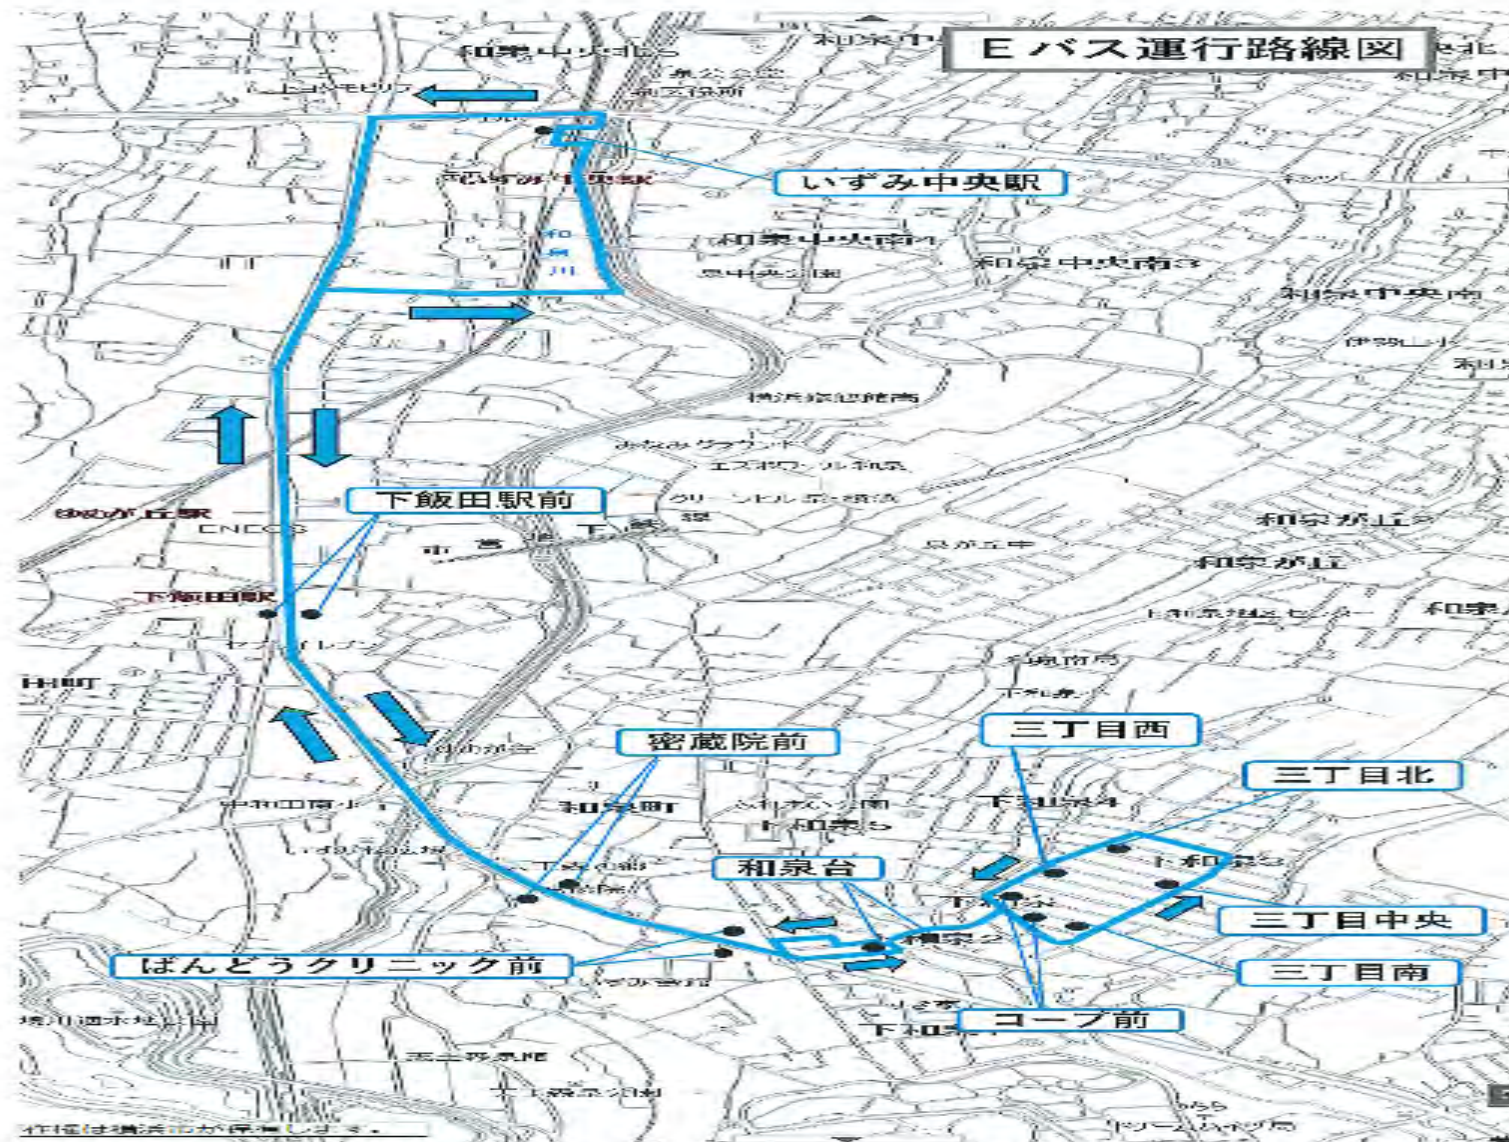

下飯田駅前バス停移設について

・移設の経緯

「横浜国際港都建設事業 泉ゆめが丘地区土地区画整理事業」における再開発事業に伴い、今現在あるバス停の前にマンション建設の予定があり駐車場出入口と重なる為。

資料1

現行上りバス停



資料2

現行下りバス停



移設先について

横浜国際港都建設事業

泉ゆめが丘地区土地区画整理事業における
下飯田駅ロータリー新設に伴い移設する。

※現行の下飯田駅前バス停
(上下線)を一つに集約する。



— : バス導線

泉区下飯田町837-3

現行：下飯田駅前バス停


移設先：下飯田駅前バス停
※上下線集約

泉区下飯田町1402-3

移設距離：292m

泉区下飯田町838-4

泉区下飯田町817-3

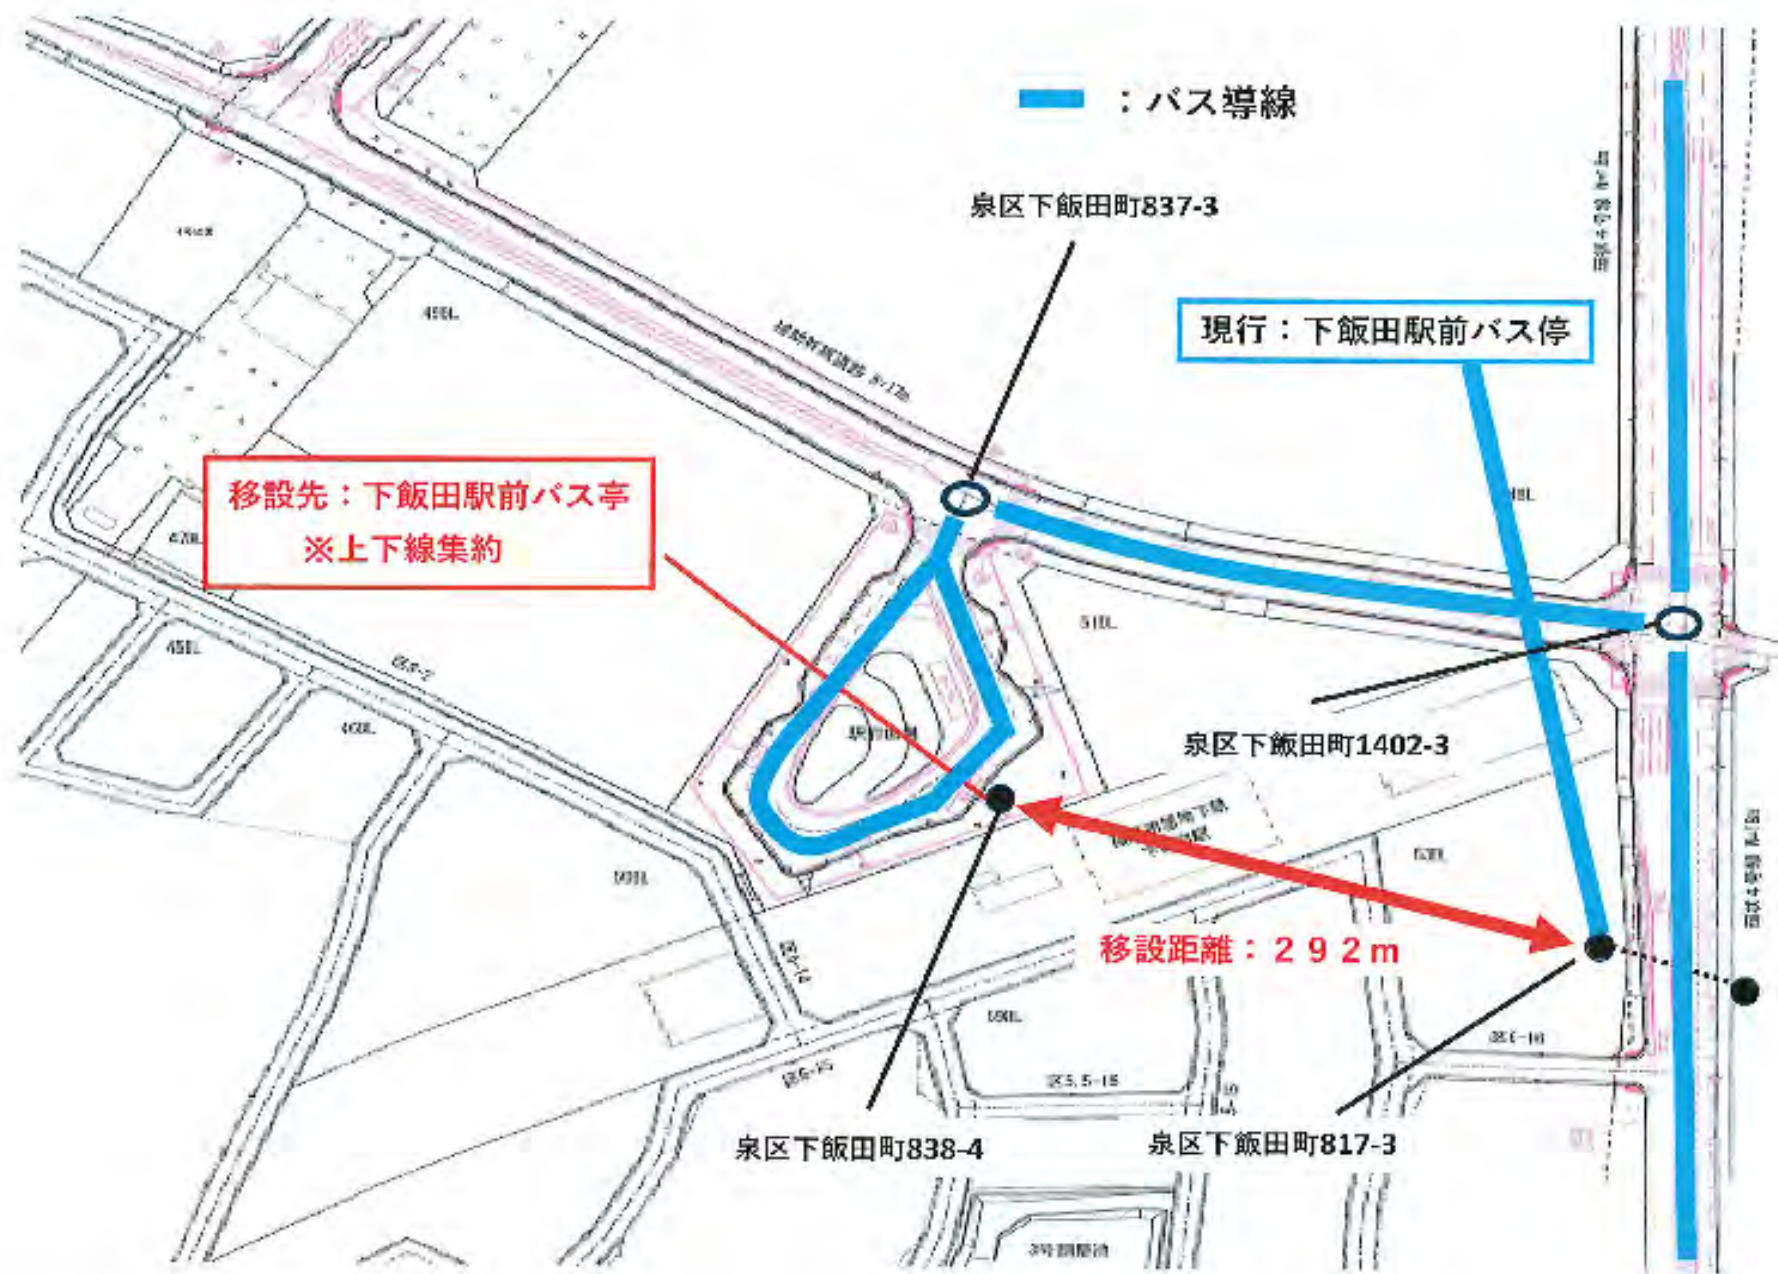


安全施設工平面図 S=1:500
(下飯田駅前広場)

— : バス導線


下飯田駅前バス停留所予定

案内図

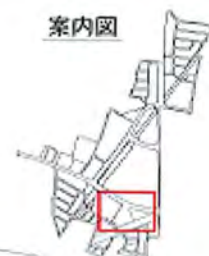

凡 例	
点字ブロック	点字ブロック
点字導線	点字導線

工 事 名	下飯田駅前広場安全施設工平面図		
図面番号	安全施設工平面図	図	1:500
作成年月日	令和 年 月 日	尺	
泉峰地区五土地区画整理組合			

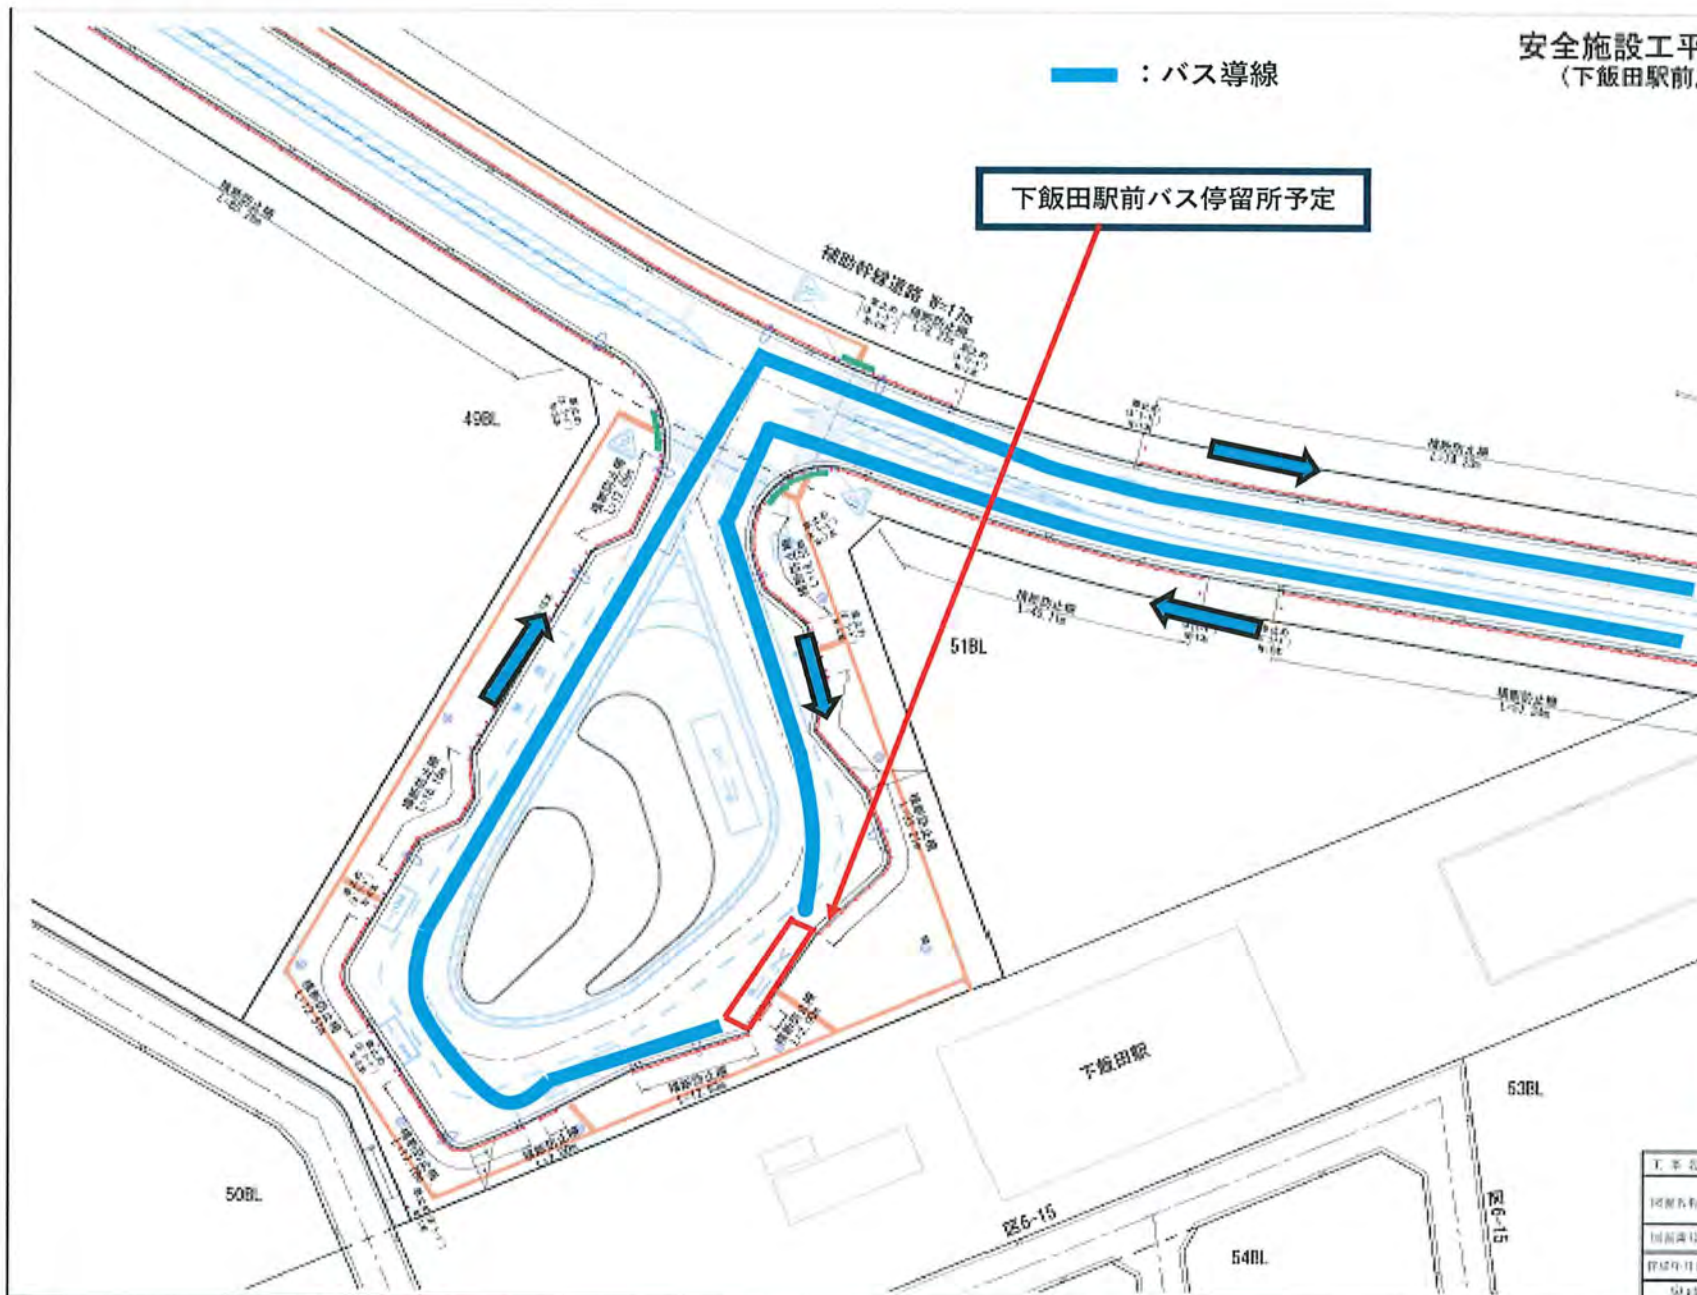

今後の進め方

- ・今現在、下飯田駅ロータリー周辺の管理者は
泉ゆめが丘土地区画整理組合のため協議中。
- ・バスの停車位置枠については、
神奈川中央交通株式会社と併用となります。
- ・バス停については、単独で設置予定になります。
- ・バス停の運行開始予定は6月頃になる予定です。

御清聴ありがとうございました。

