


橫濱特別市計畫 土地區劃整理

第八地區確定圖

縮尺三百分之一

枚數表紙共九枚

第八地區確定圖接續一覽圖

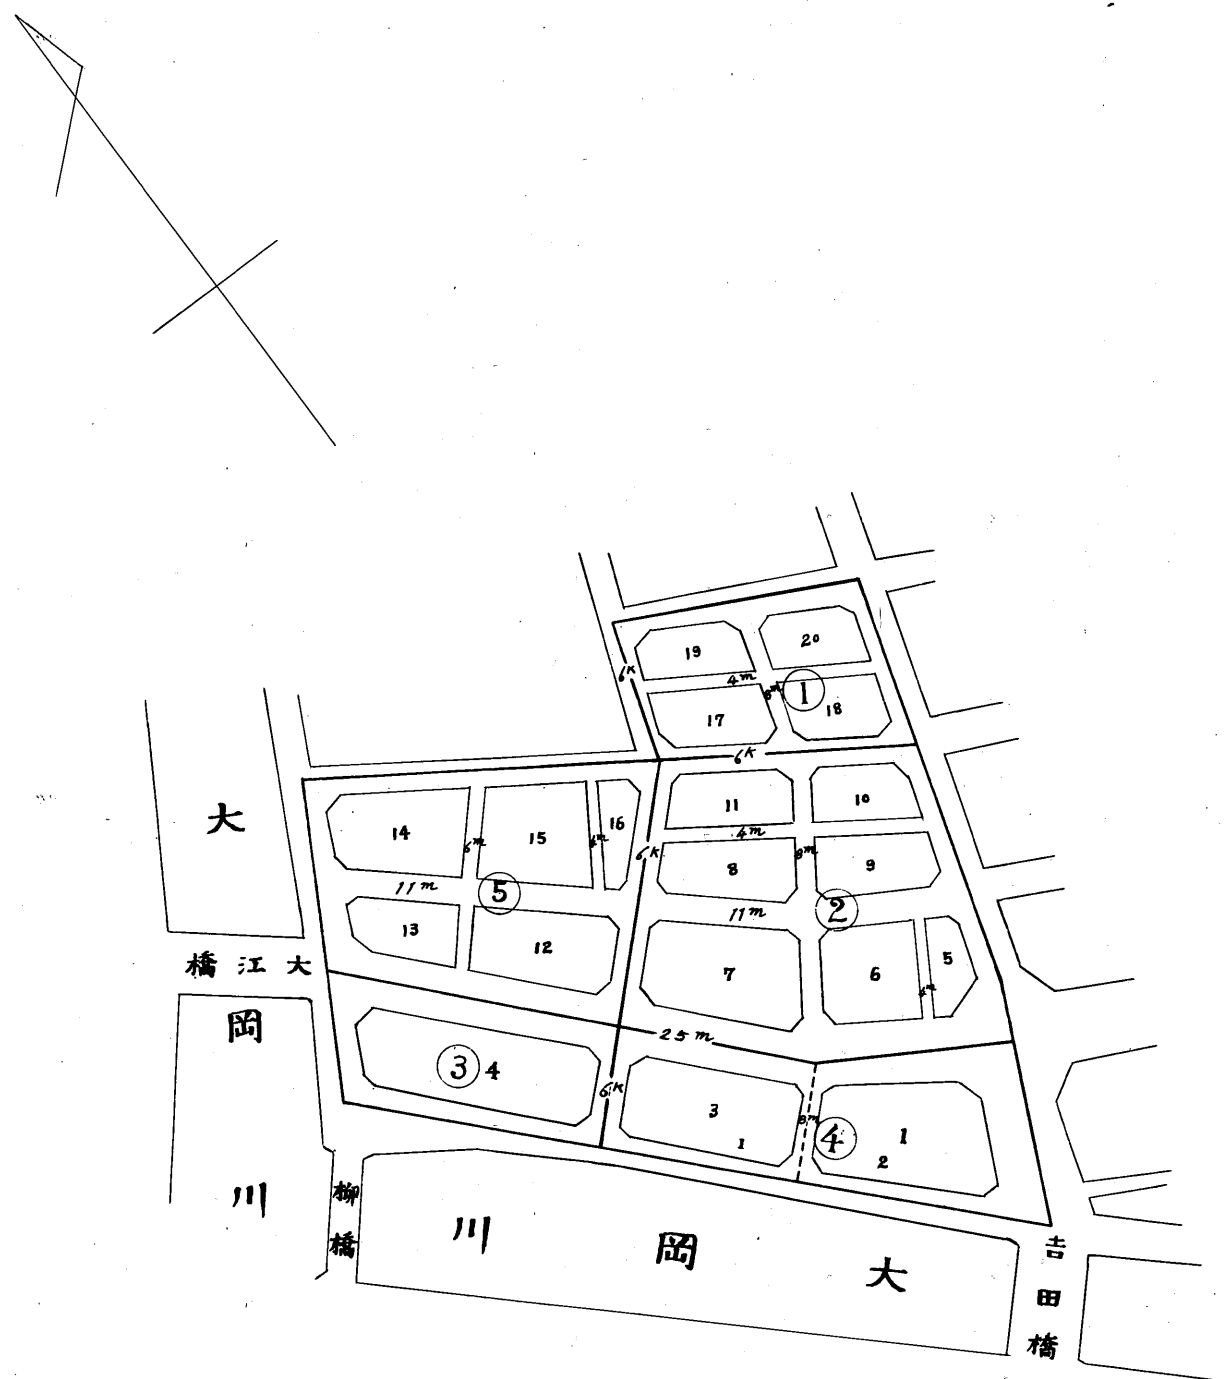


	11 ^m 6 ^k	七四三 ④		(5)	三百分一確定圖凡例
縦横線	路幅	地番、 借地番號	借地界及び距離	筆界及び距離	ブロック(街區)番號

25 ^m 6 ^k	2	18	②	凡例
道路幅員	原圖番號	ブロック番號	原圖分區番號	


1

號一第區分一第區地八第

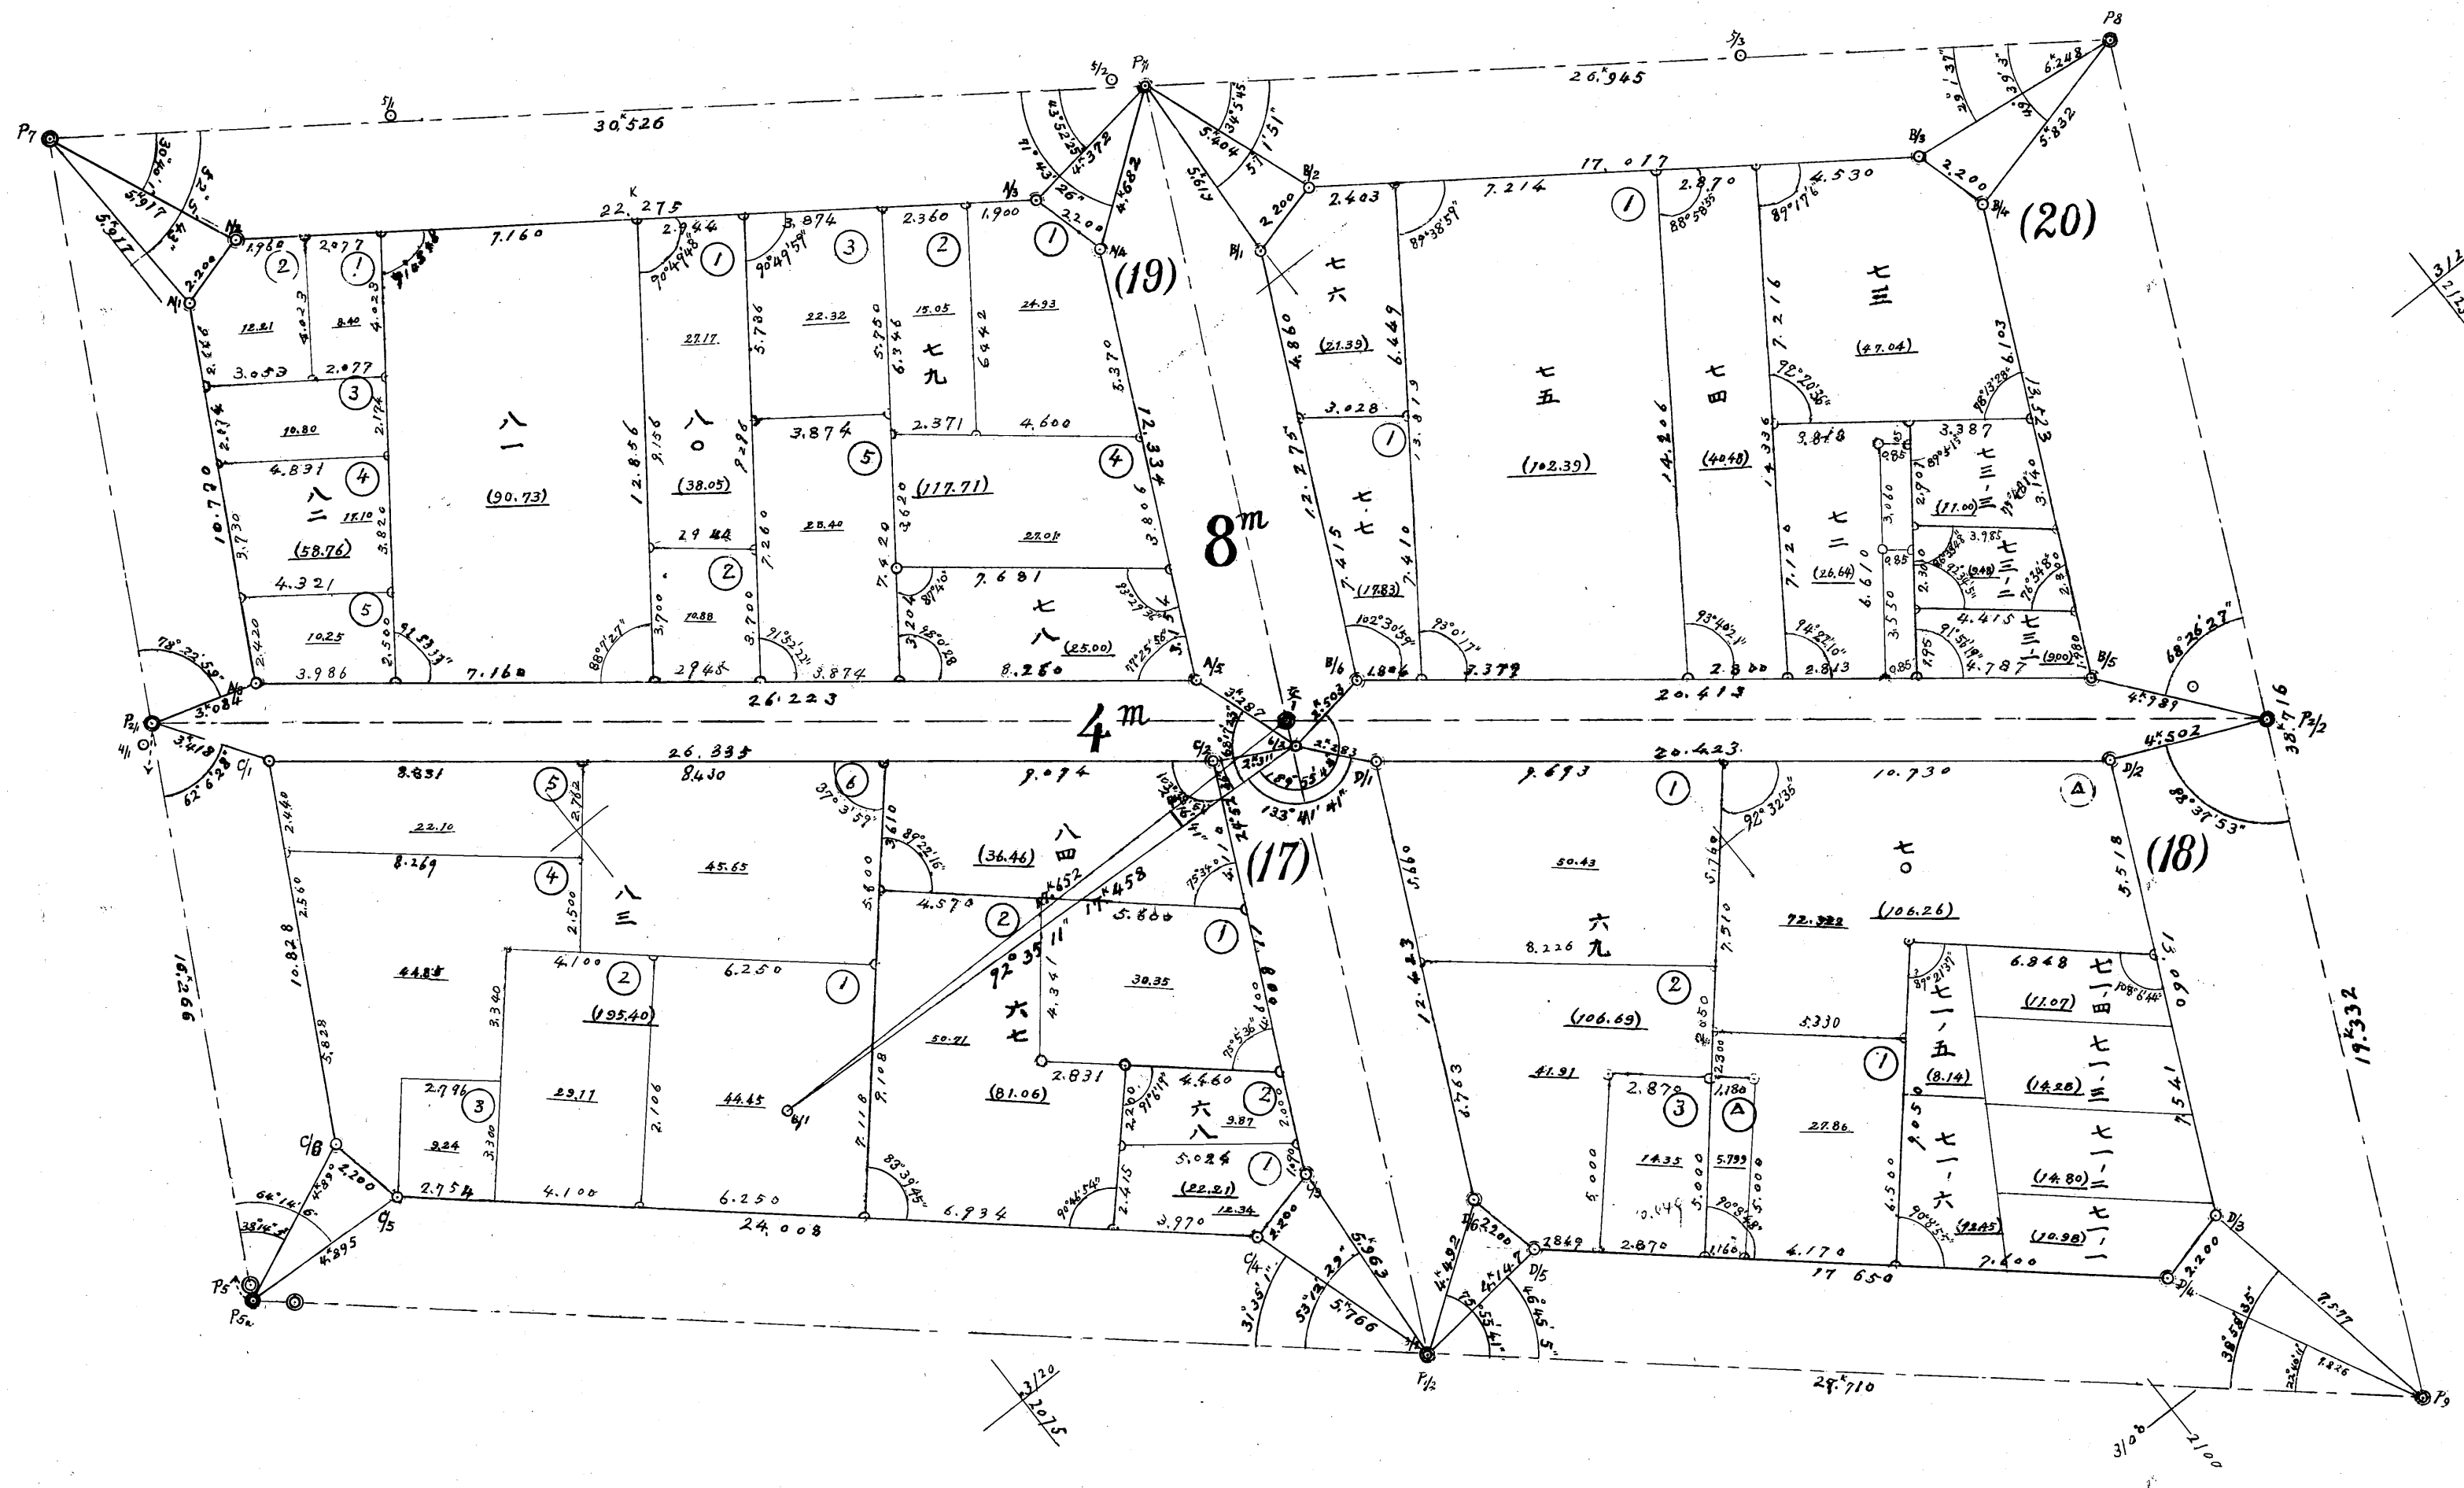


第八地區確定圖第二分區


2

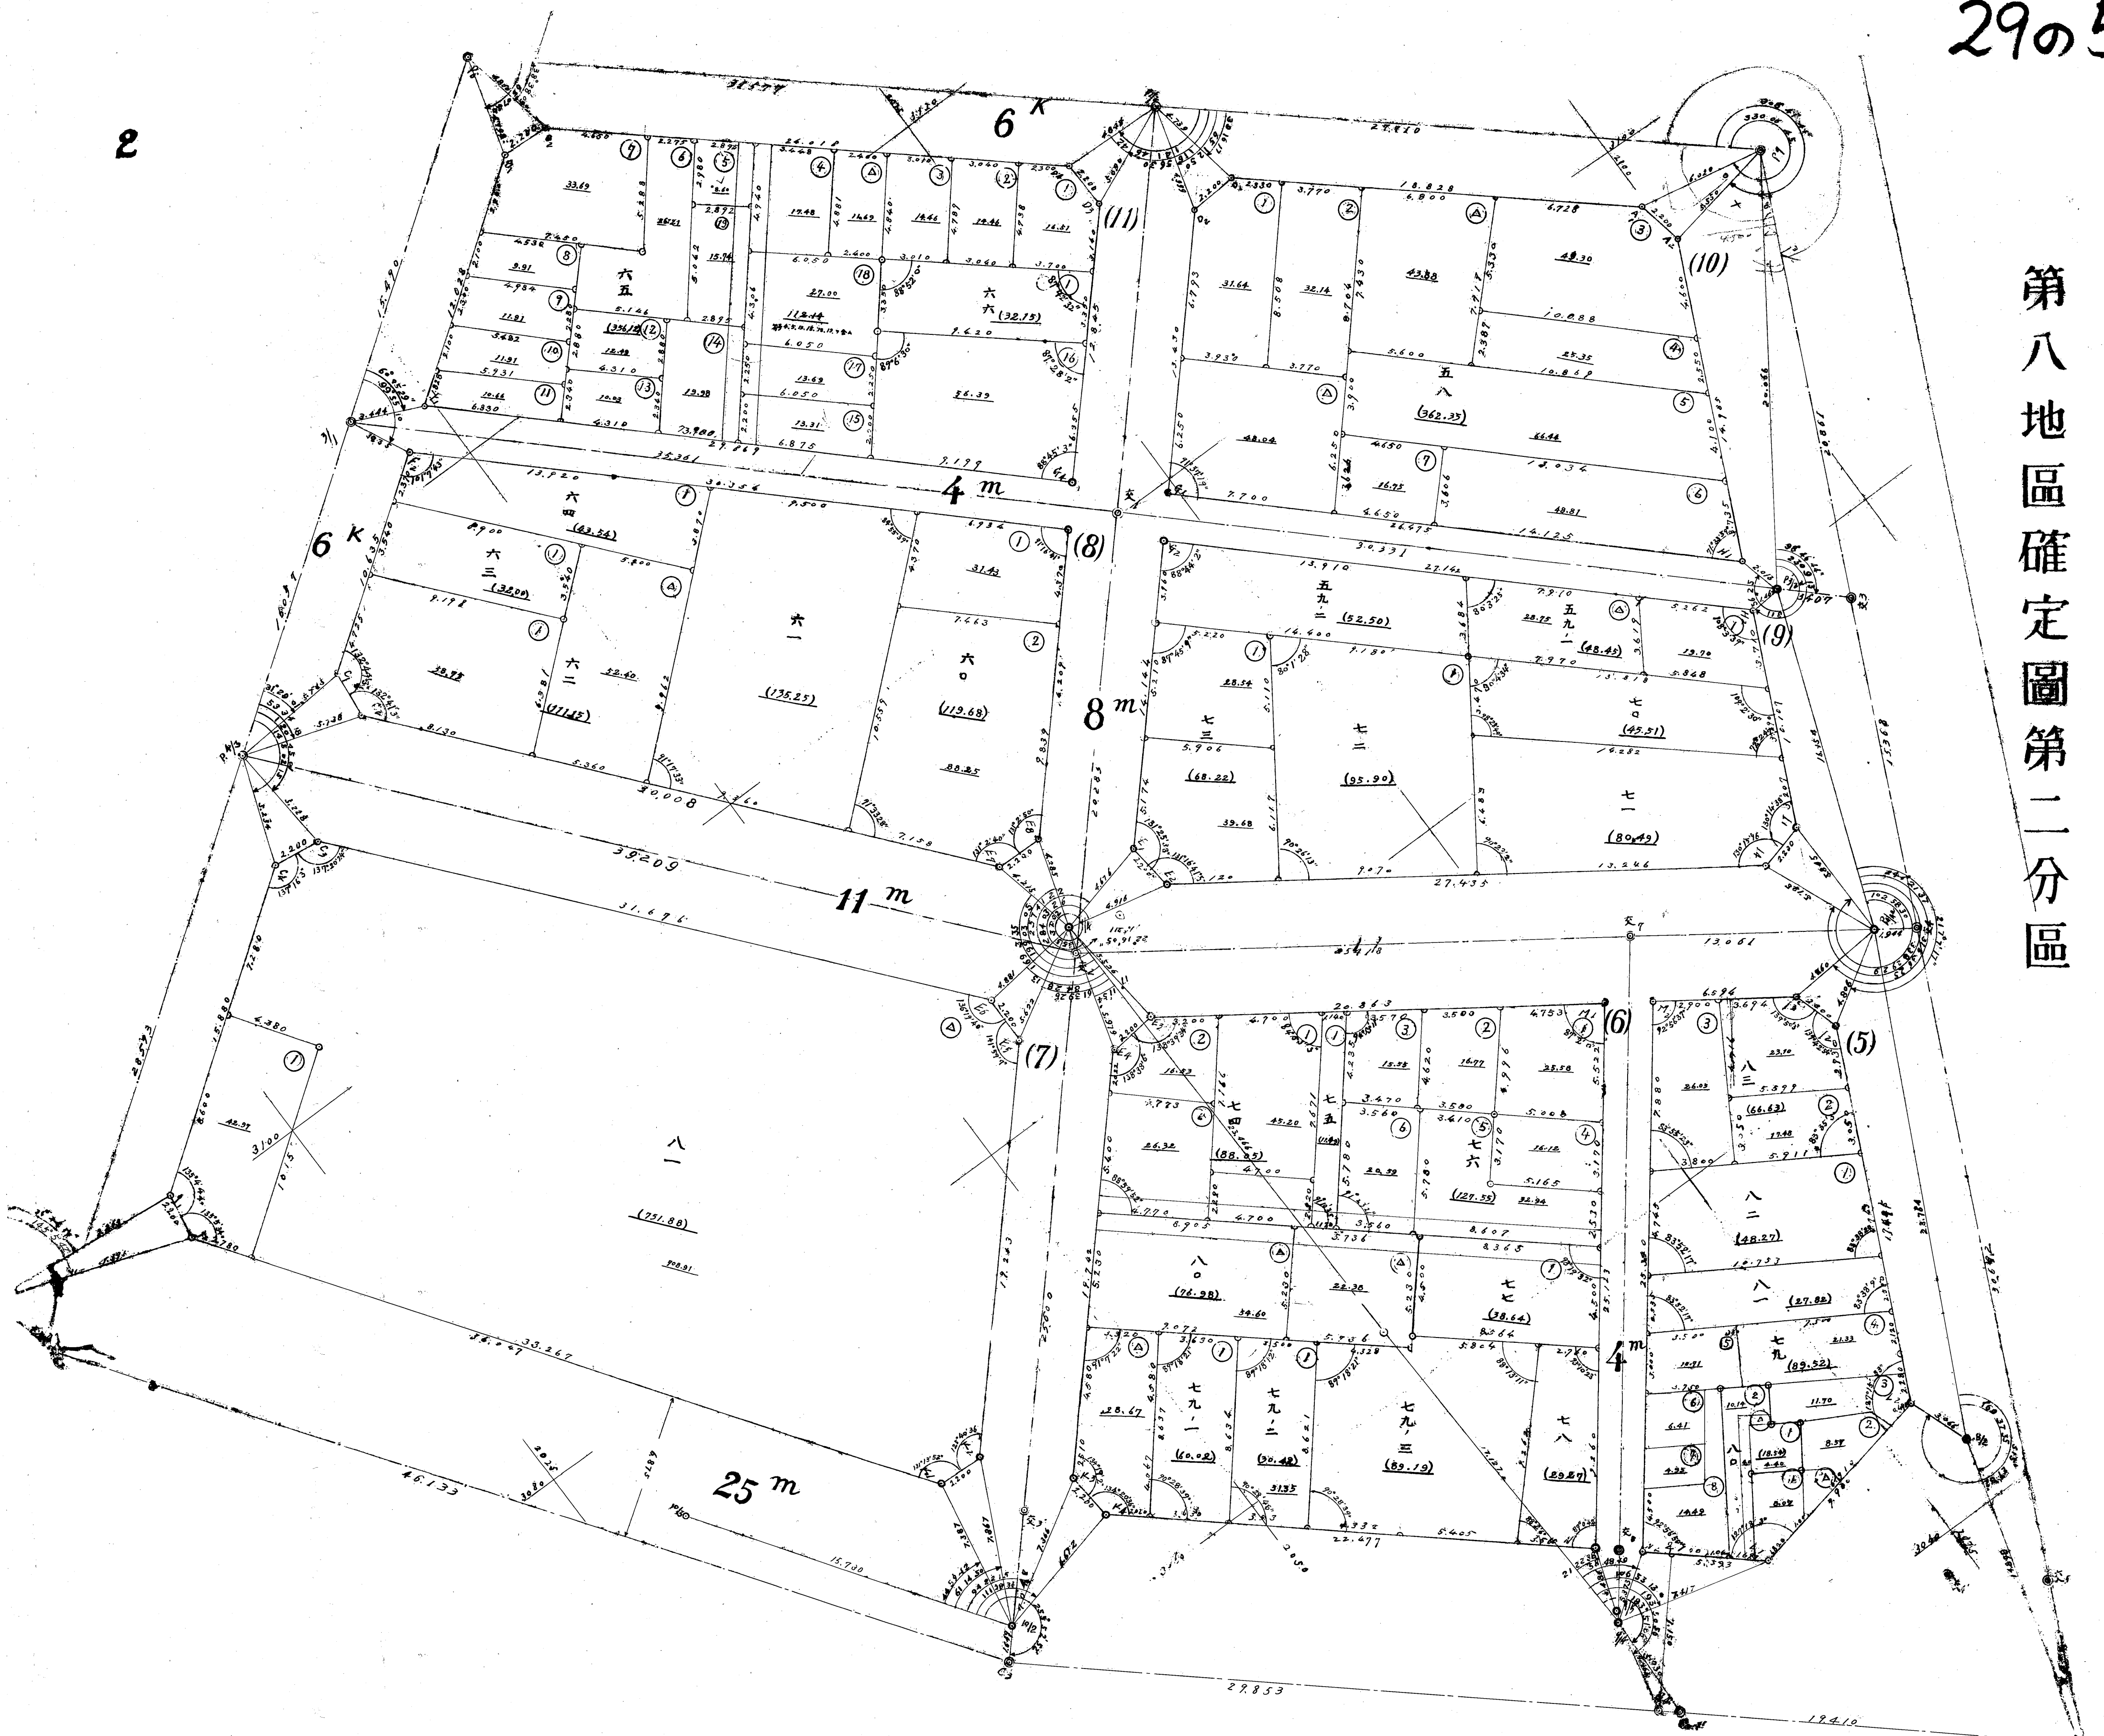


第八地區確定圖第三分區

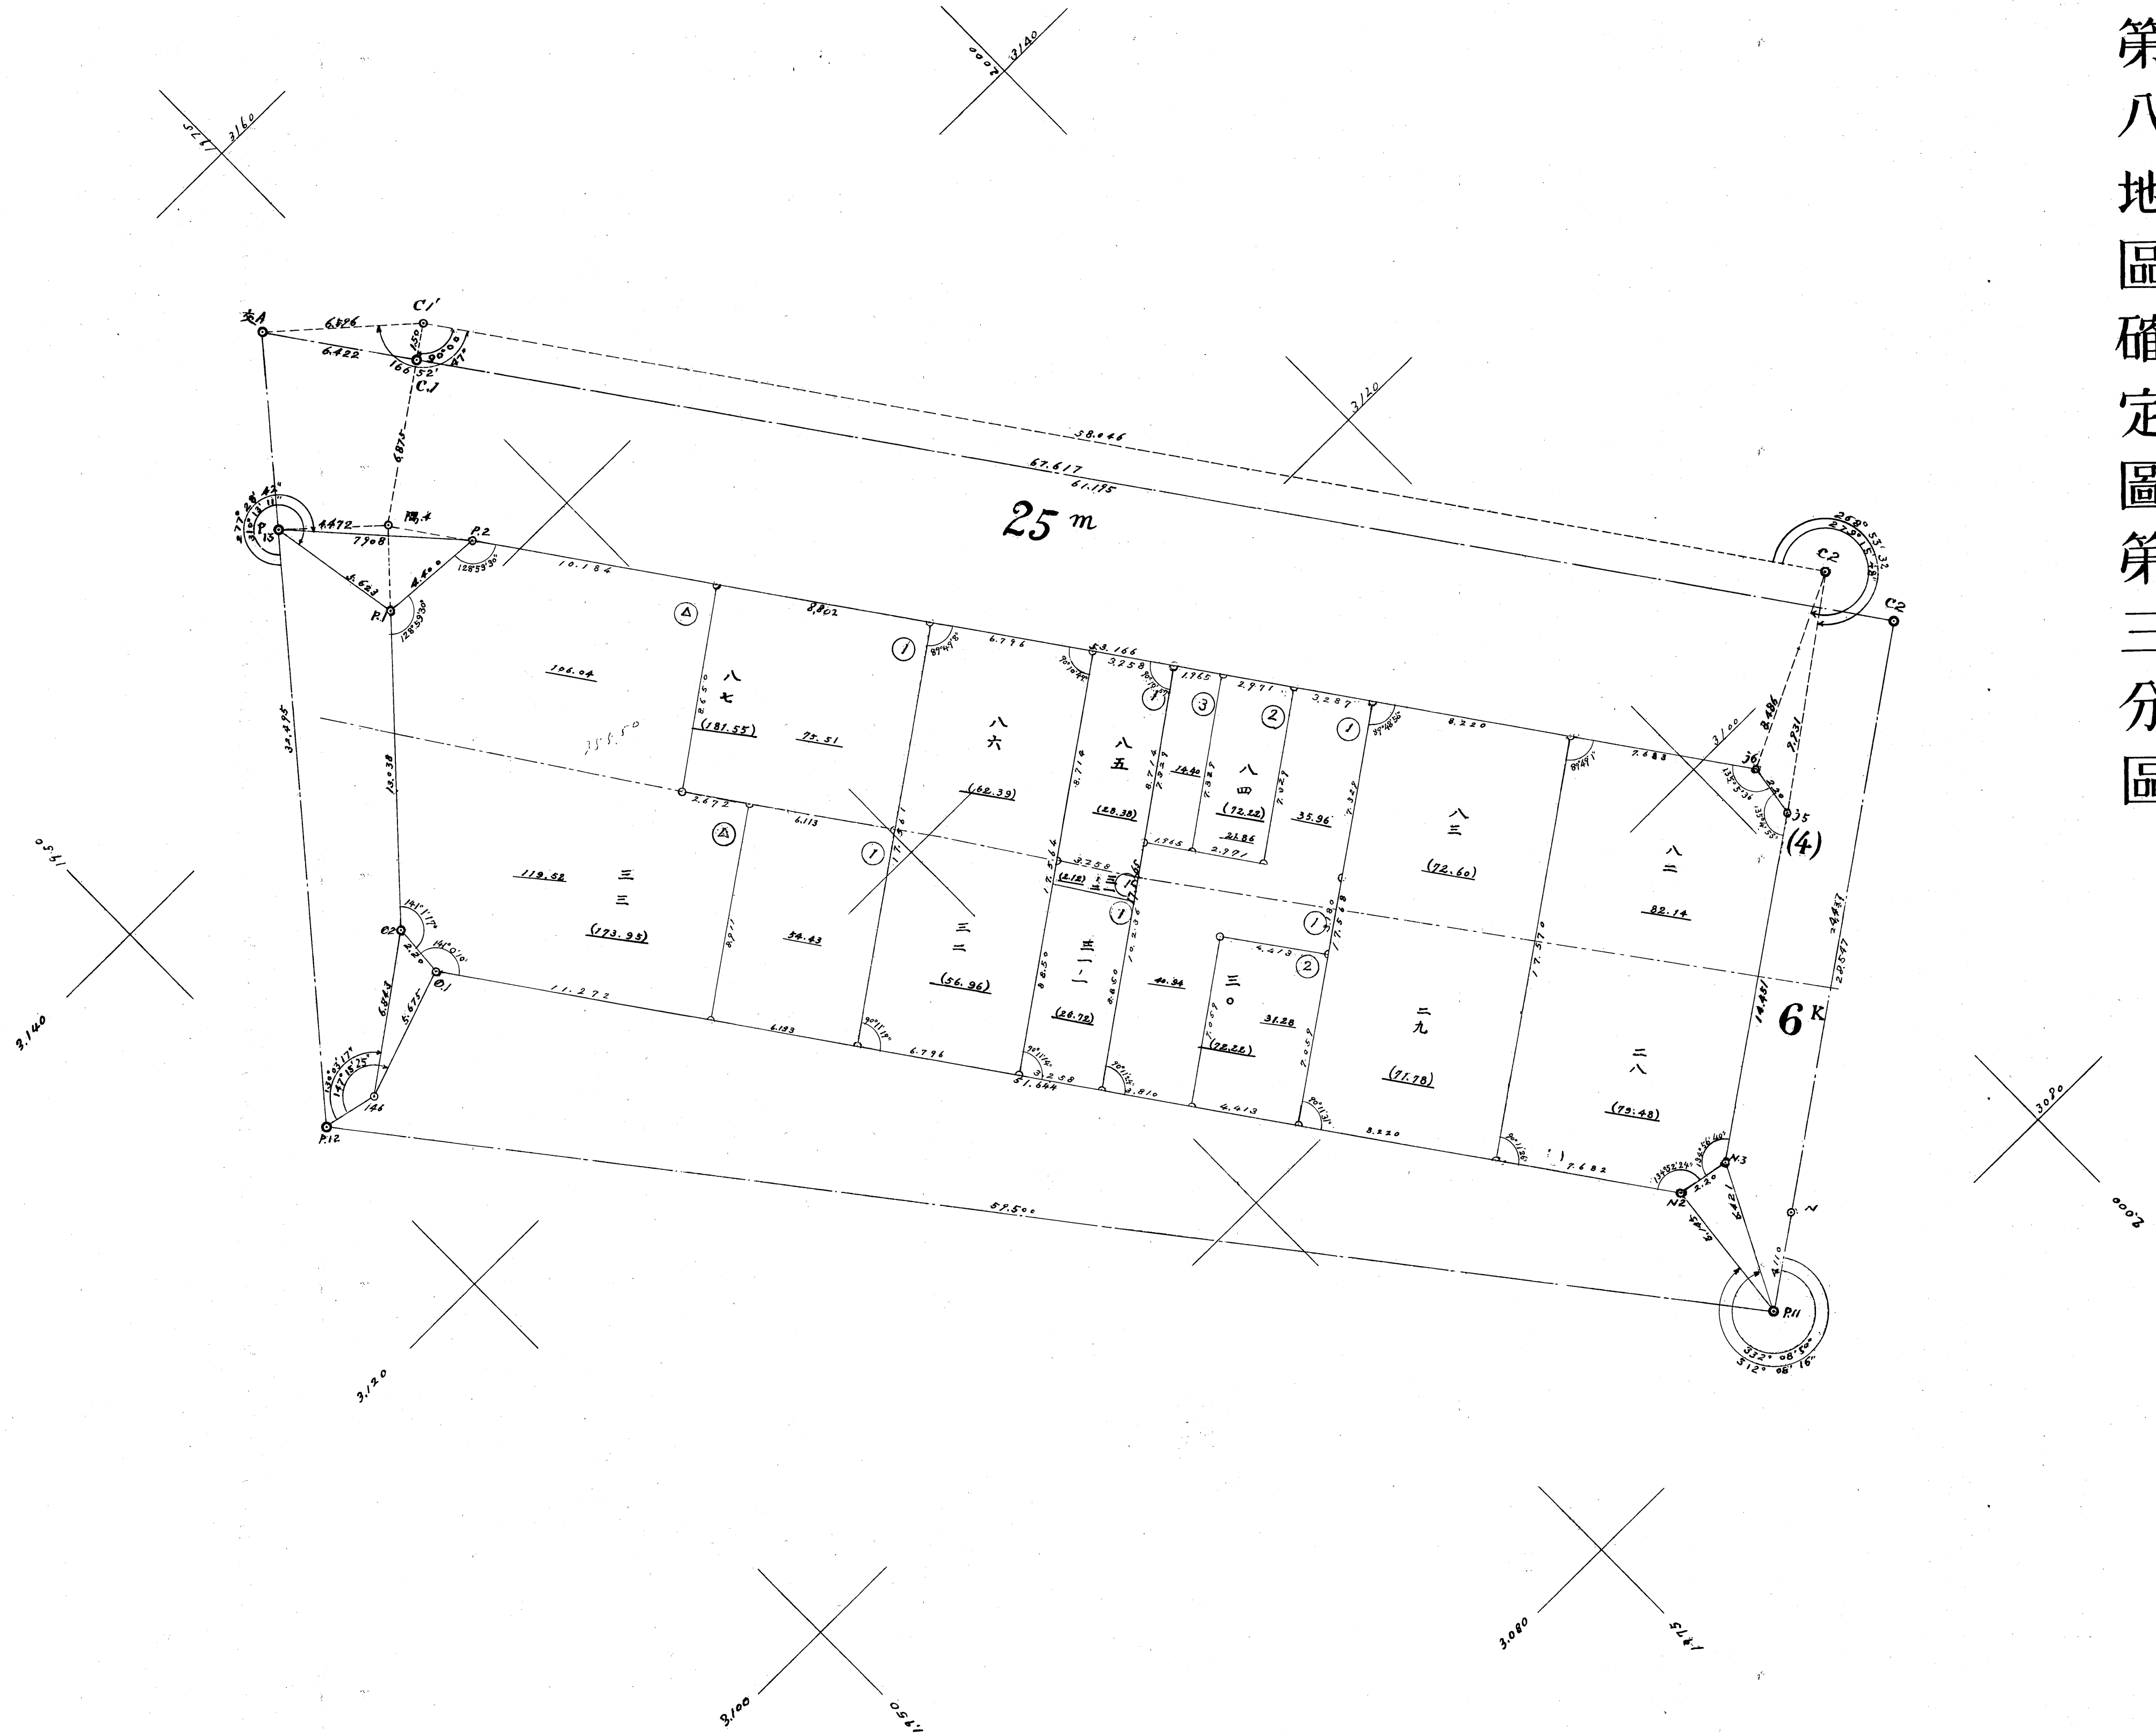


第八地區確定圖第四分區一

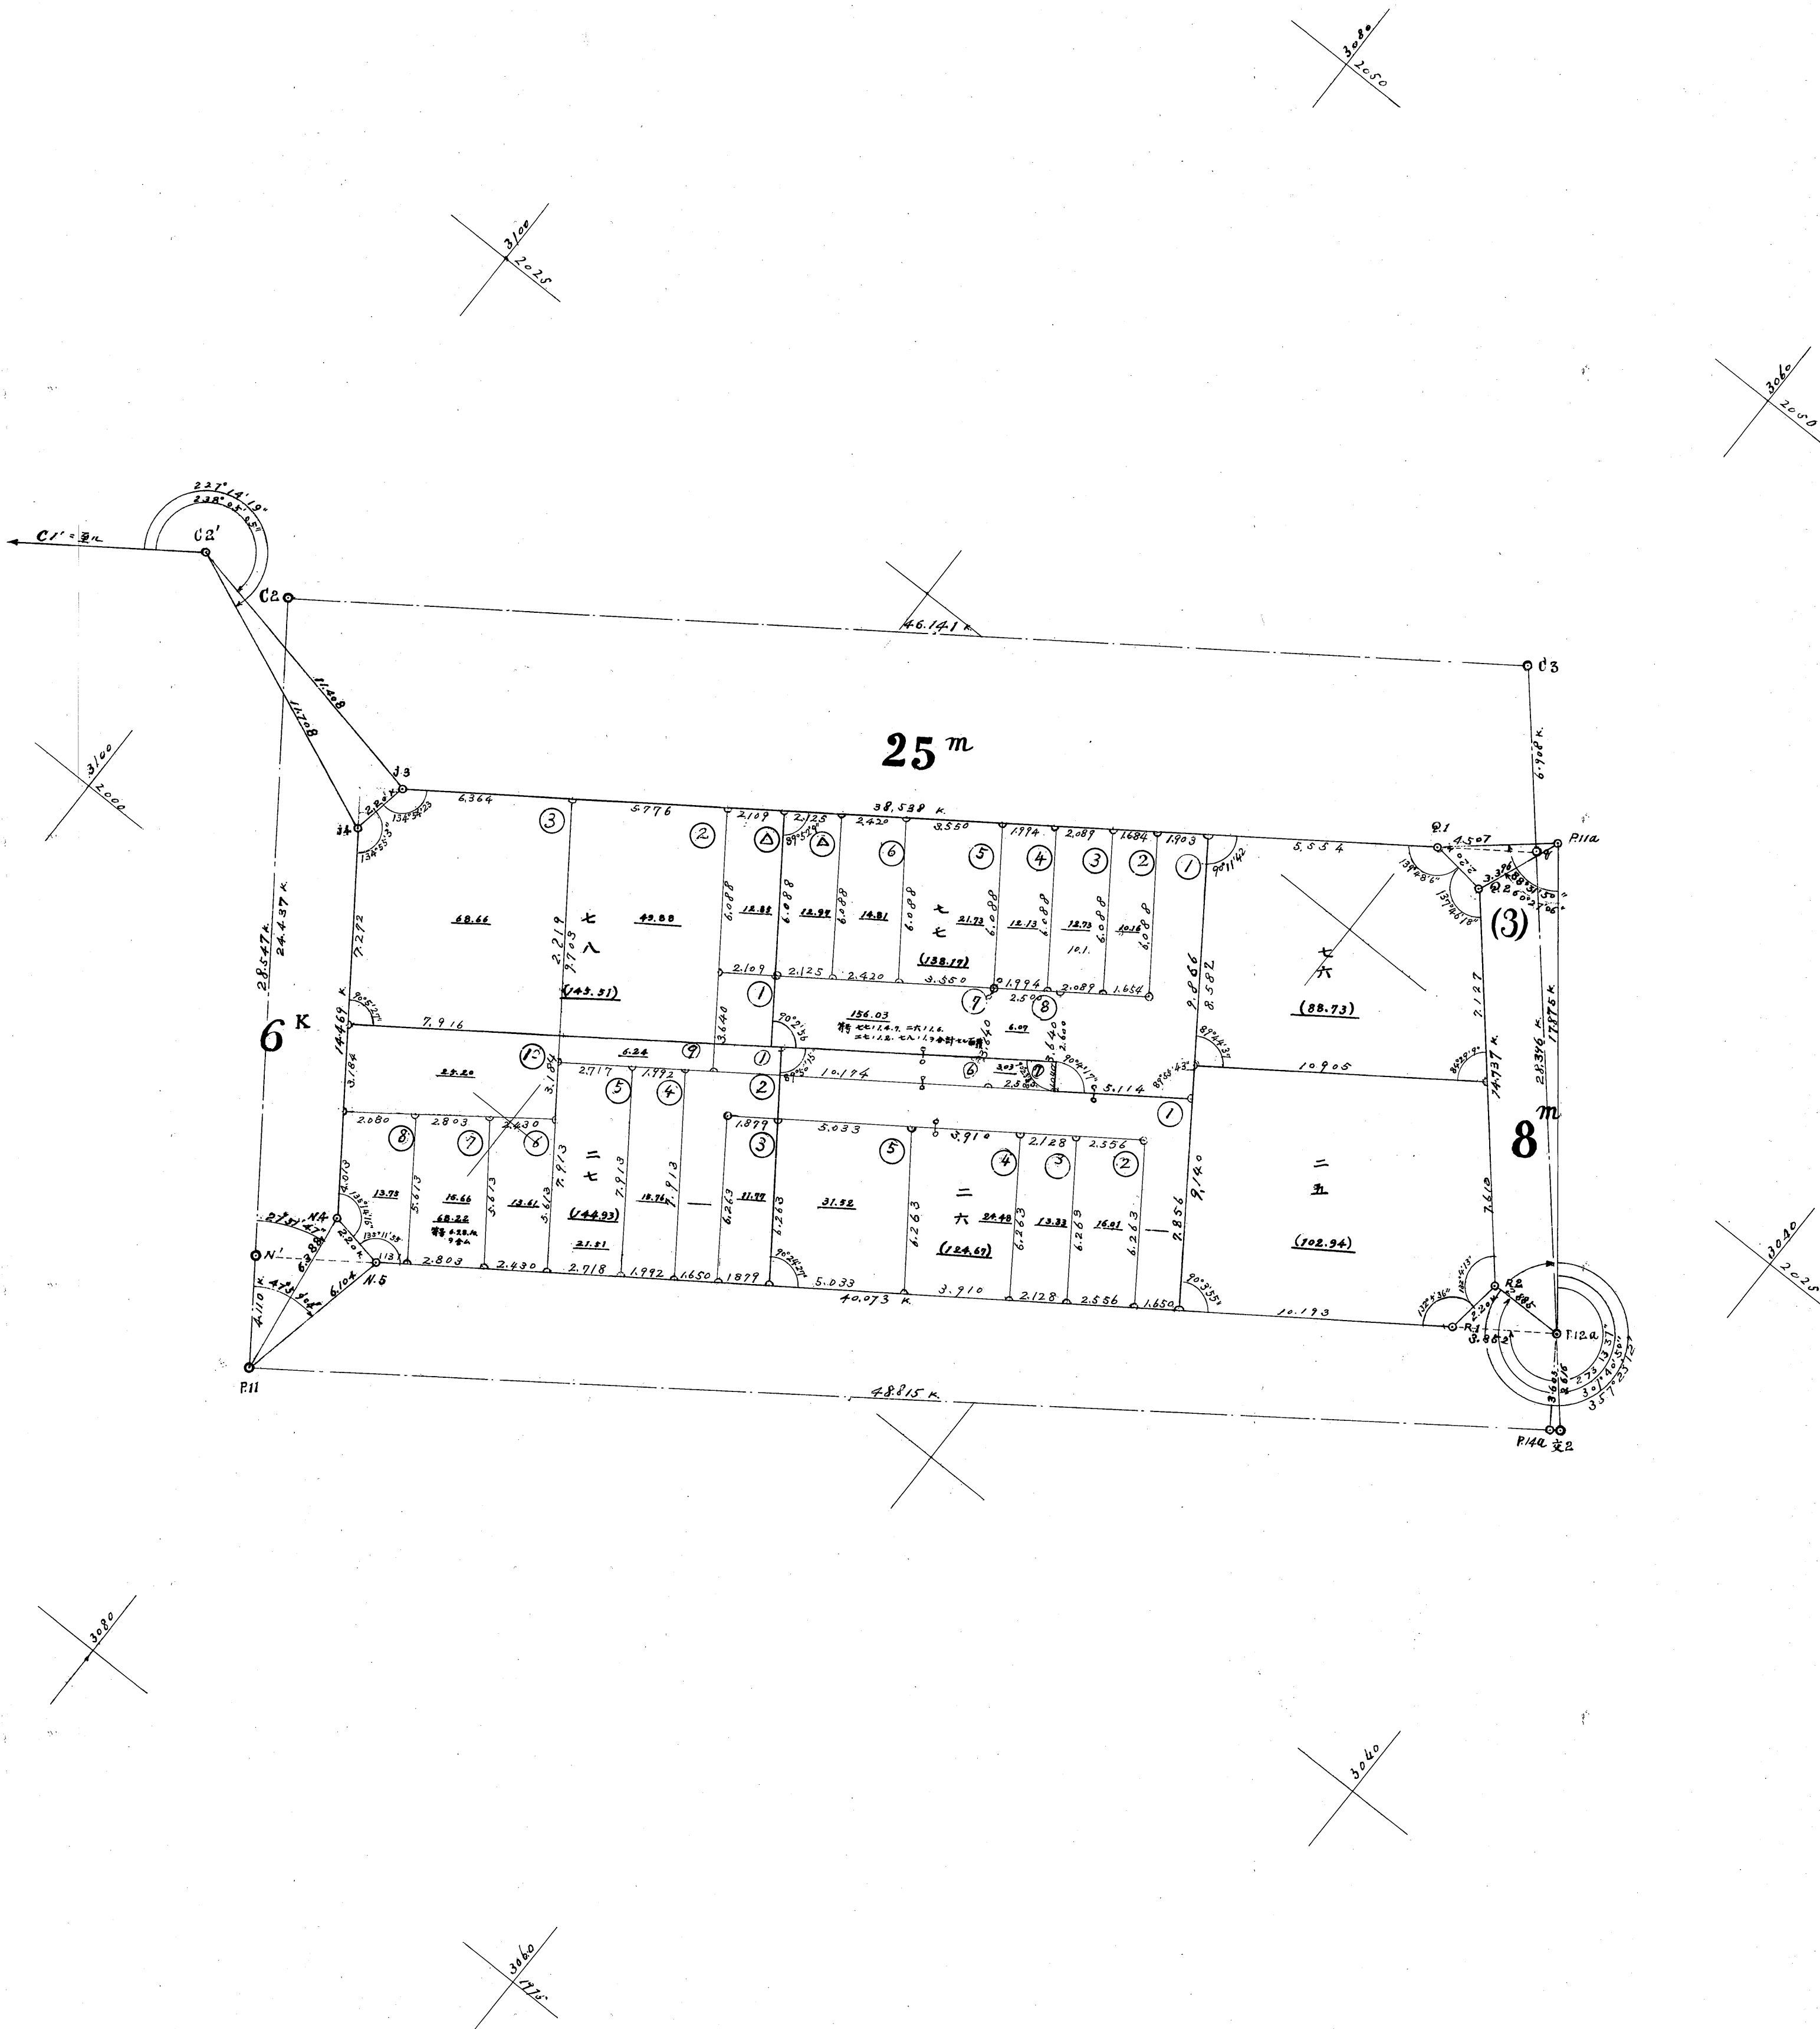

第八地區確定圖第四分區ノ二

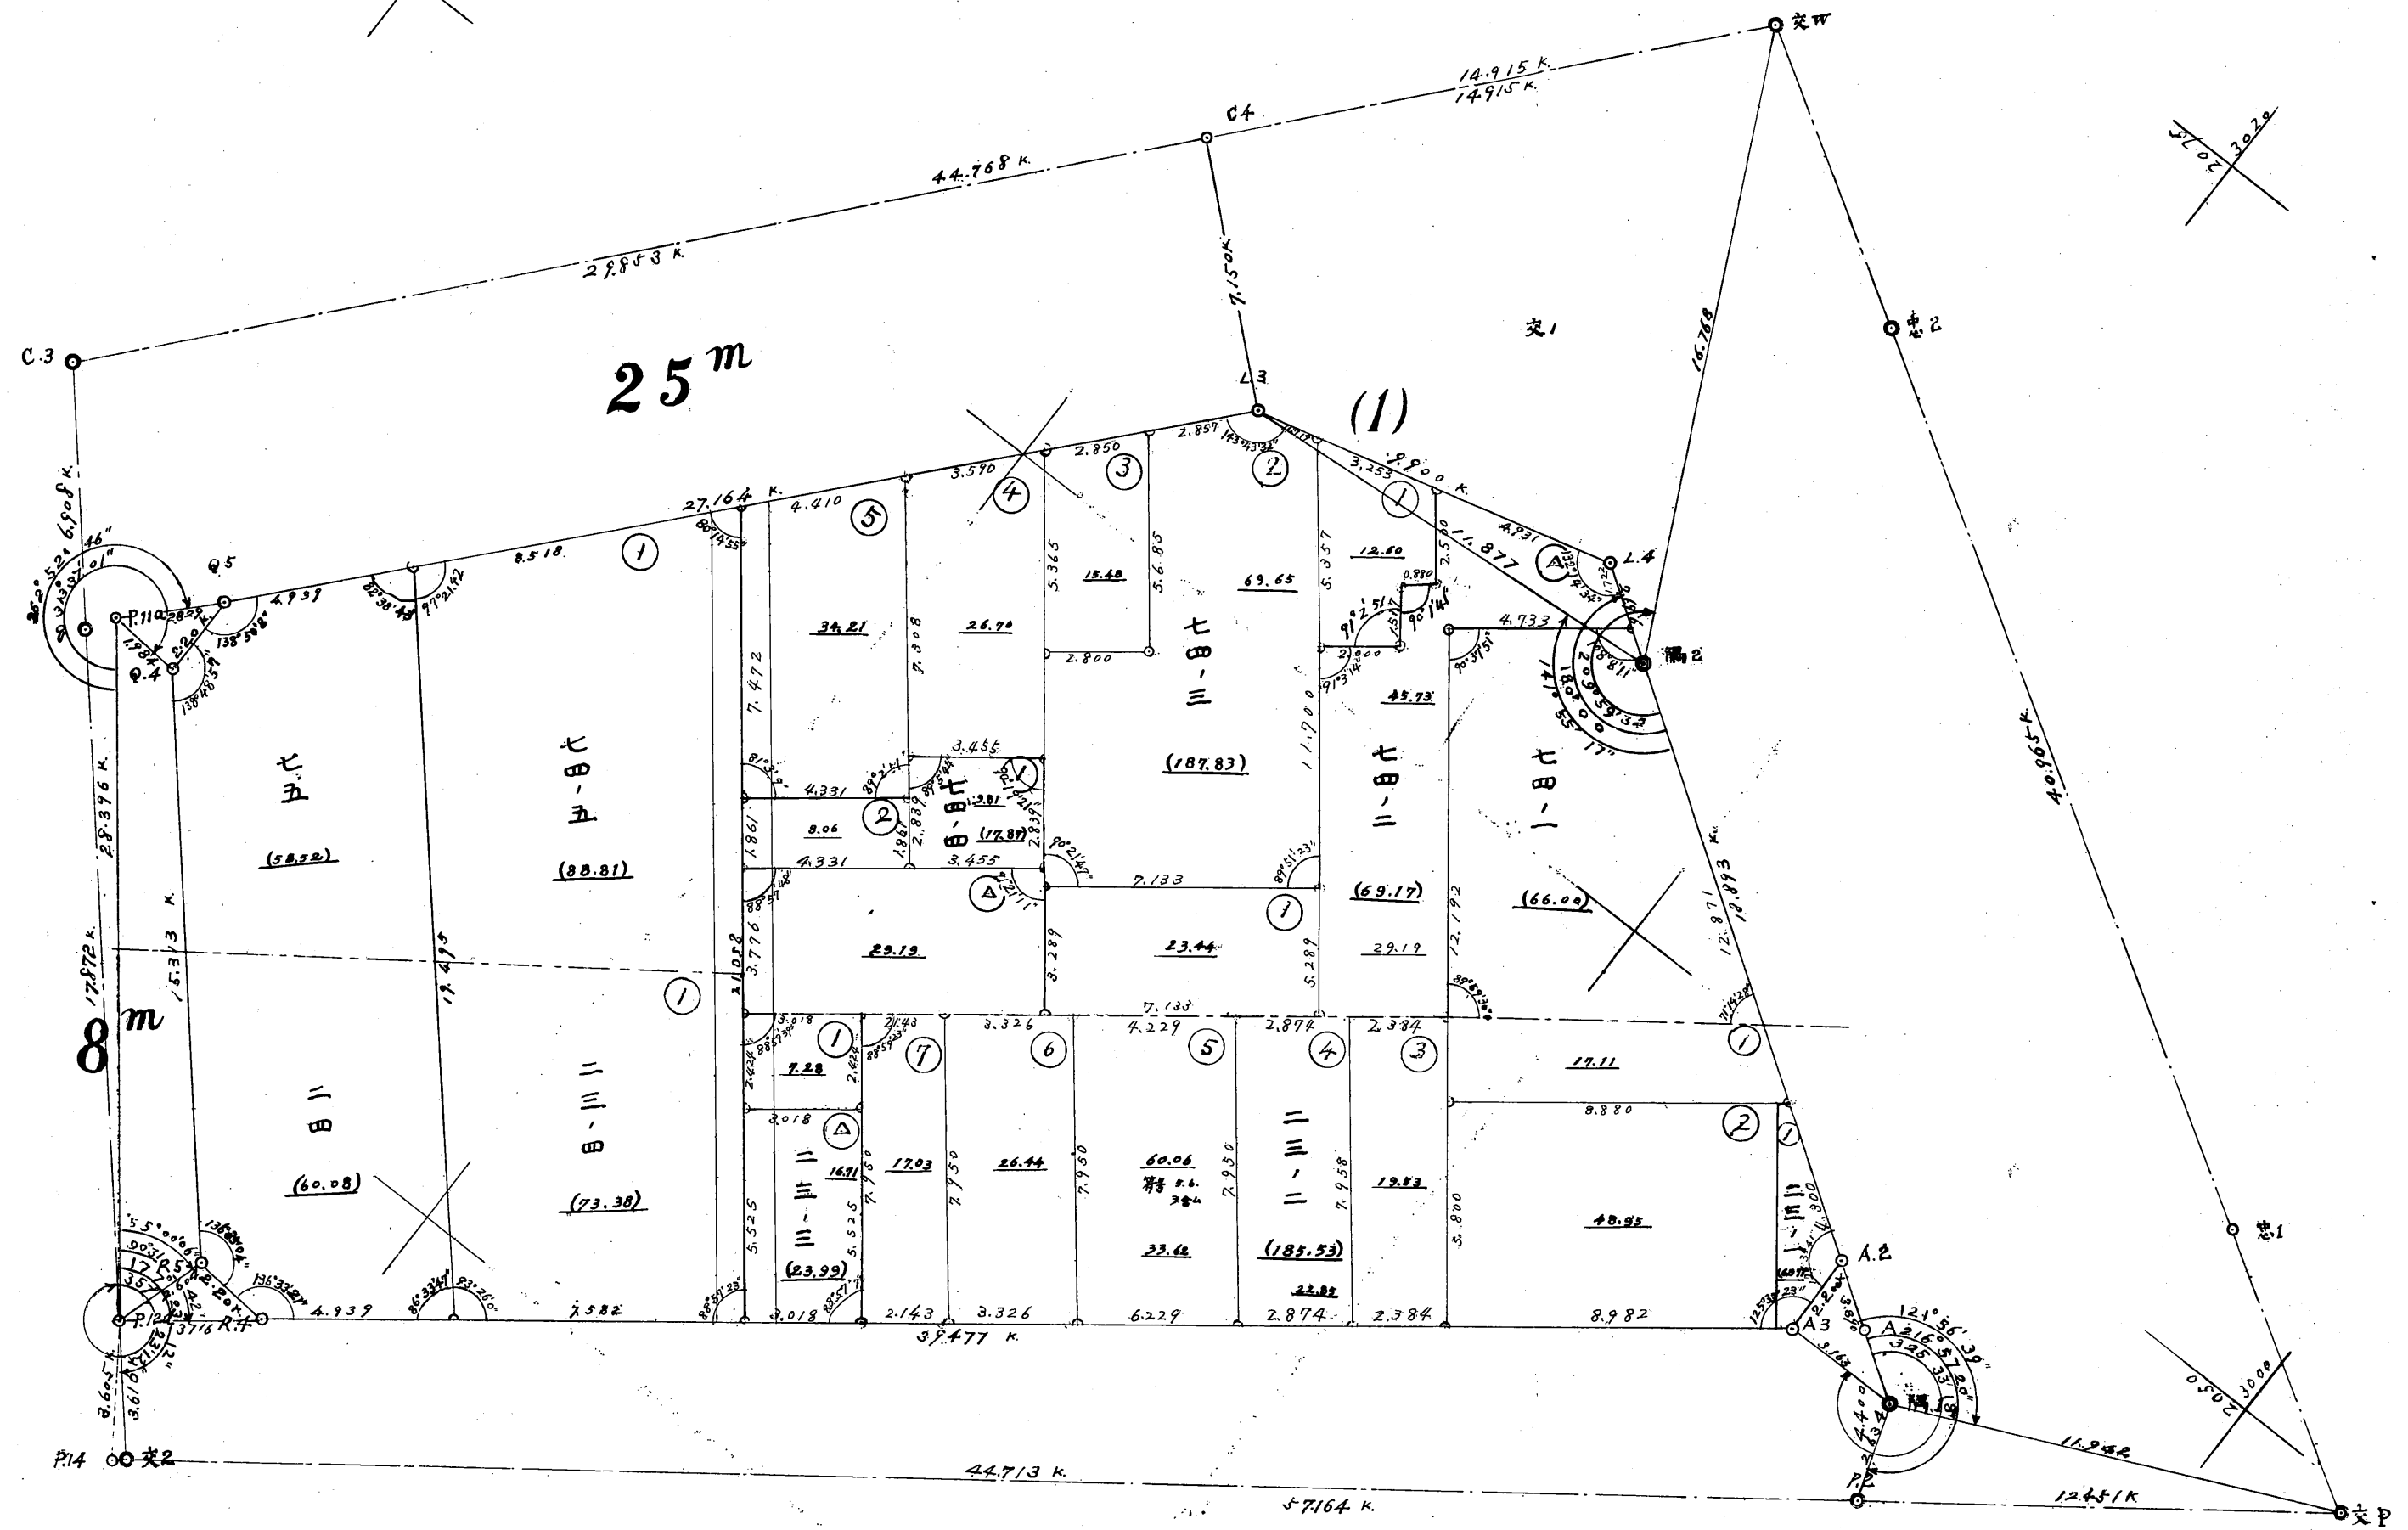

5

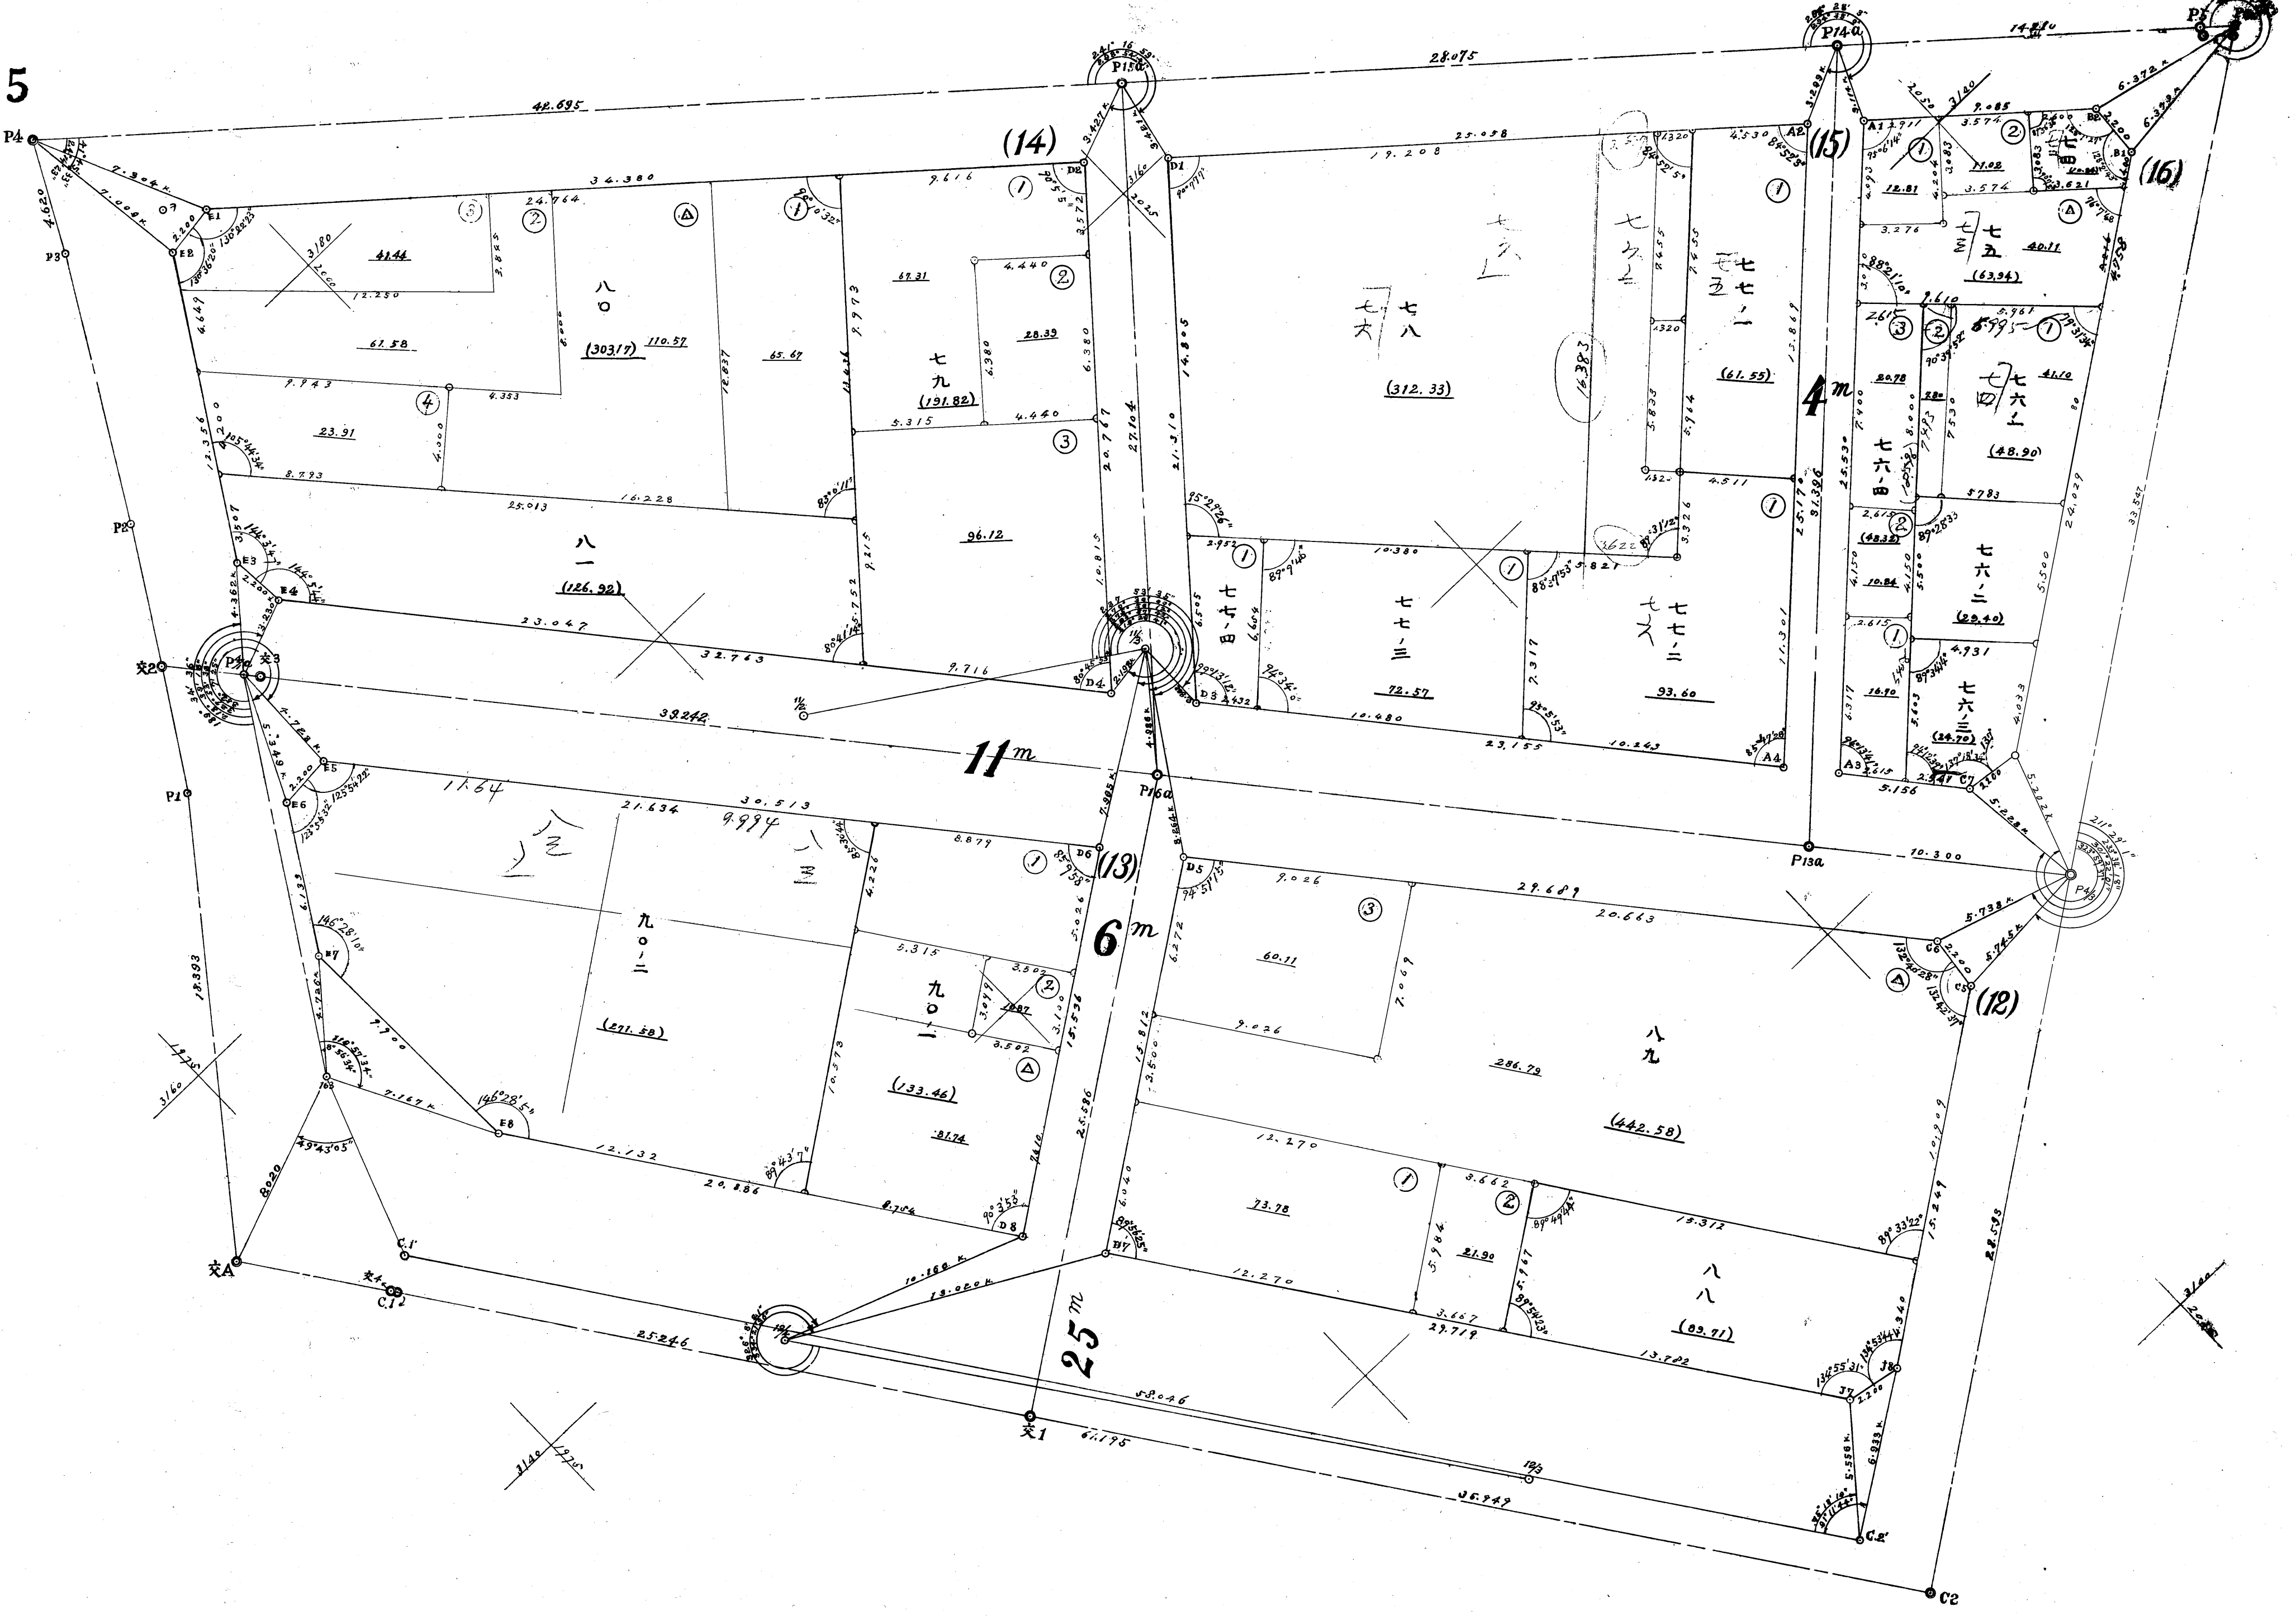

第八地區確定圖第五分區