




# 奈良恩田

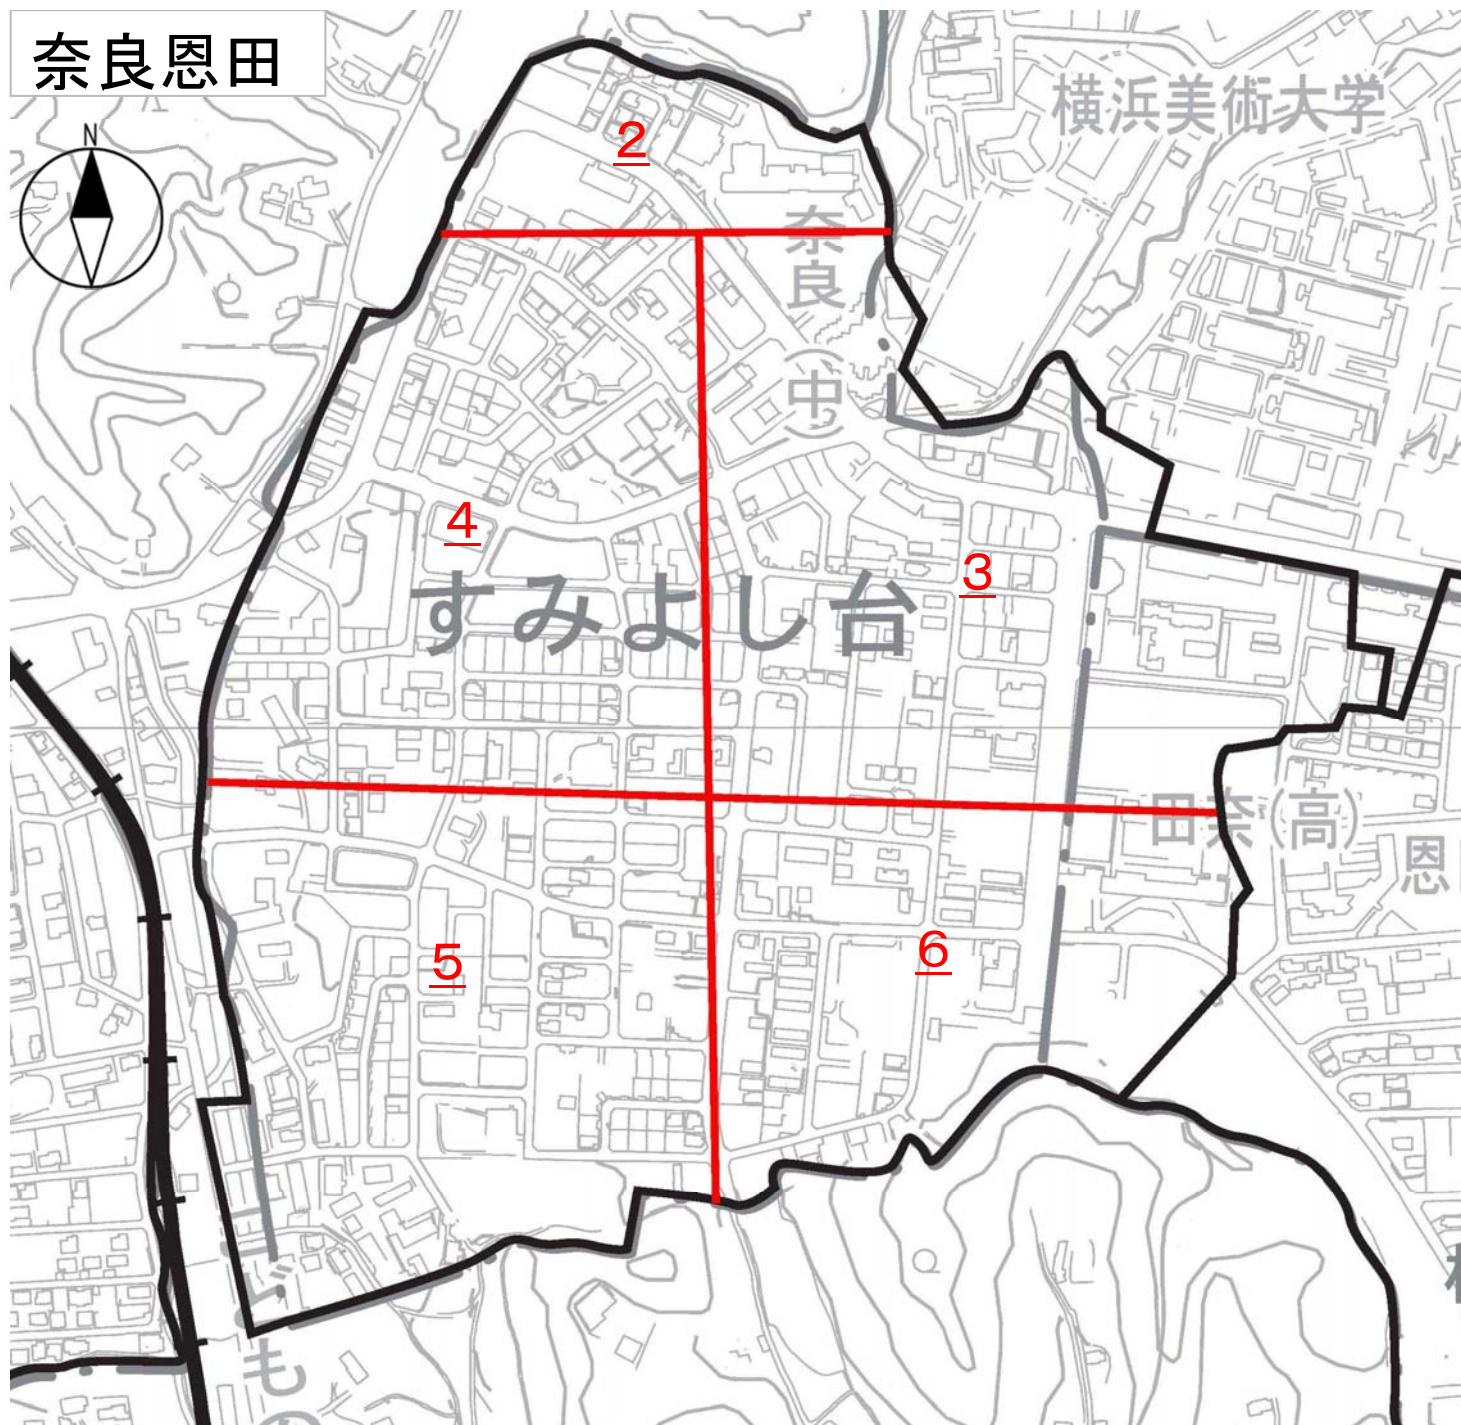

この頁は当地区の索引図（頁照合用）として本市職員が作成したものです。

□赤字は、頁（ページ）番号になります。

# 奈良恩田土地区画整理組合確定図

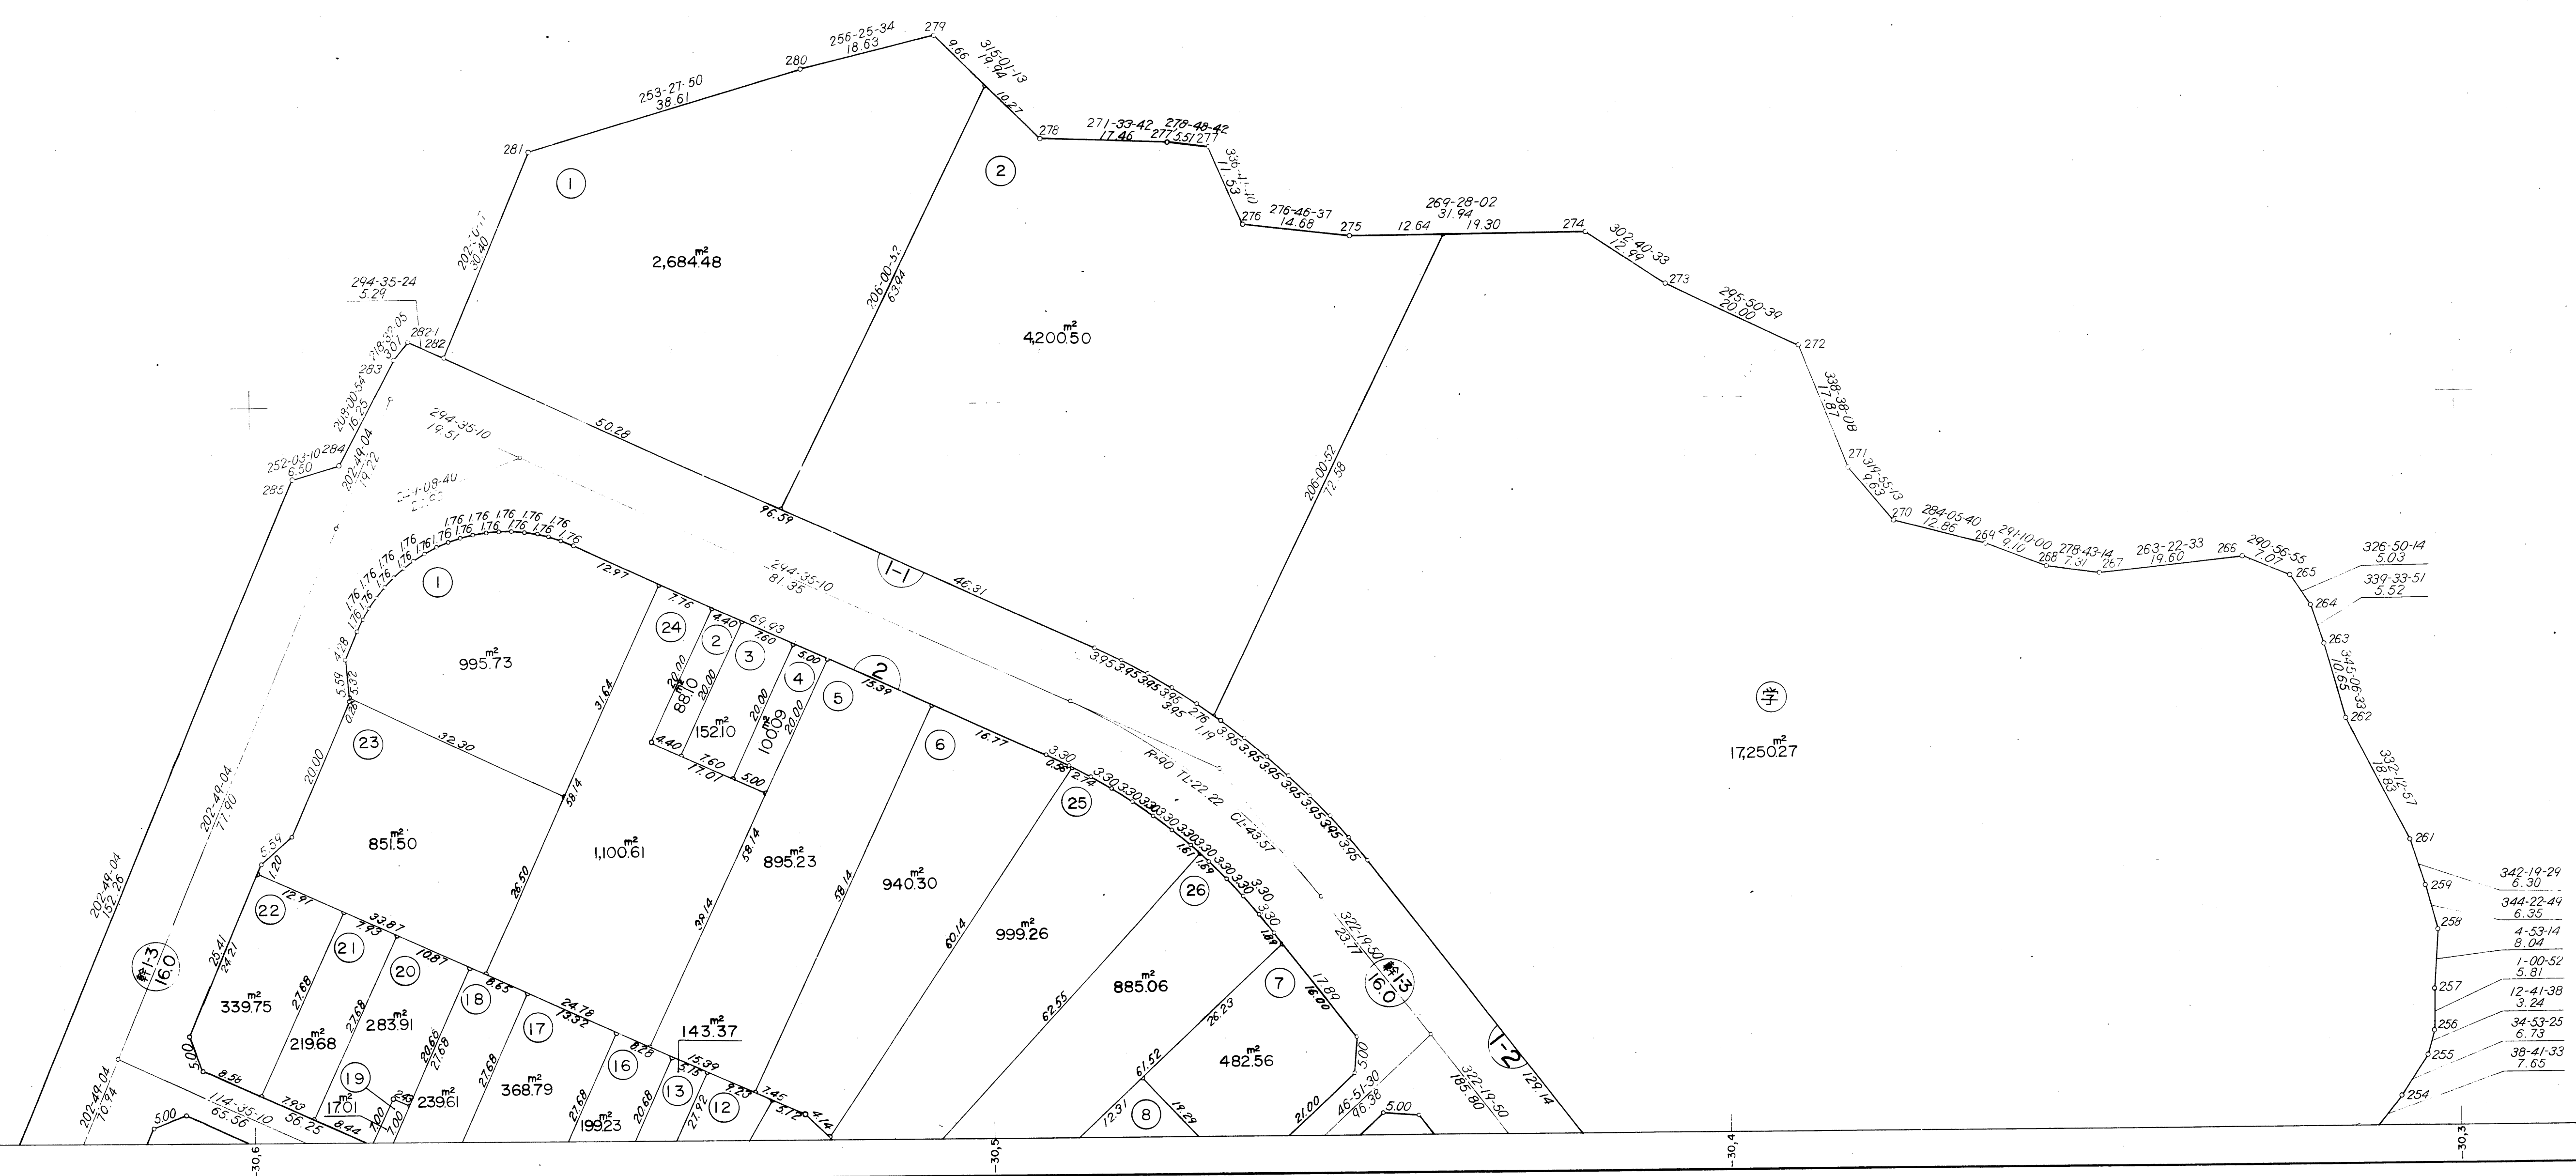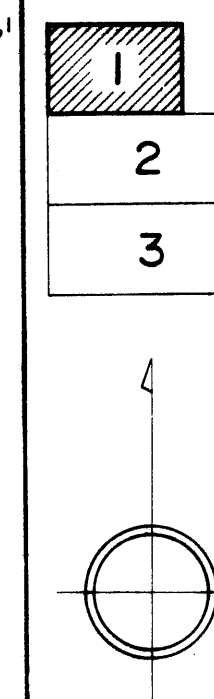








株式会社地社



1  
2  
3

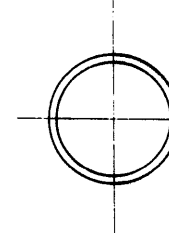

東京急行電鉄株式会社

1:500

東急電鉄印