
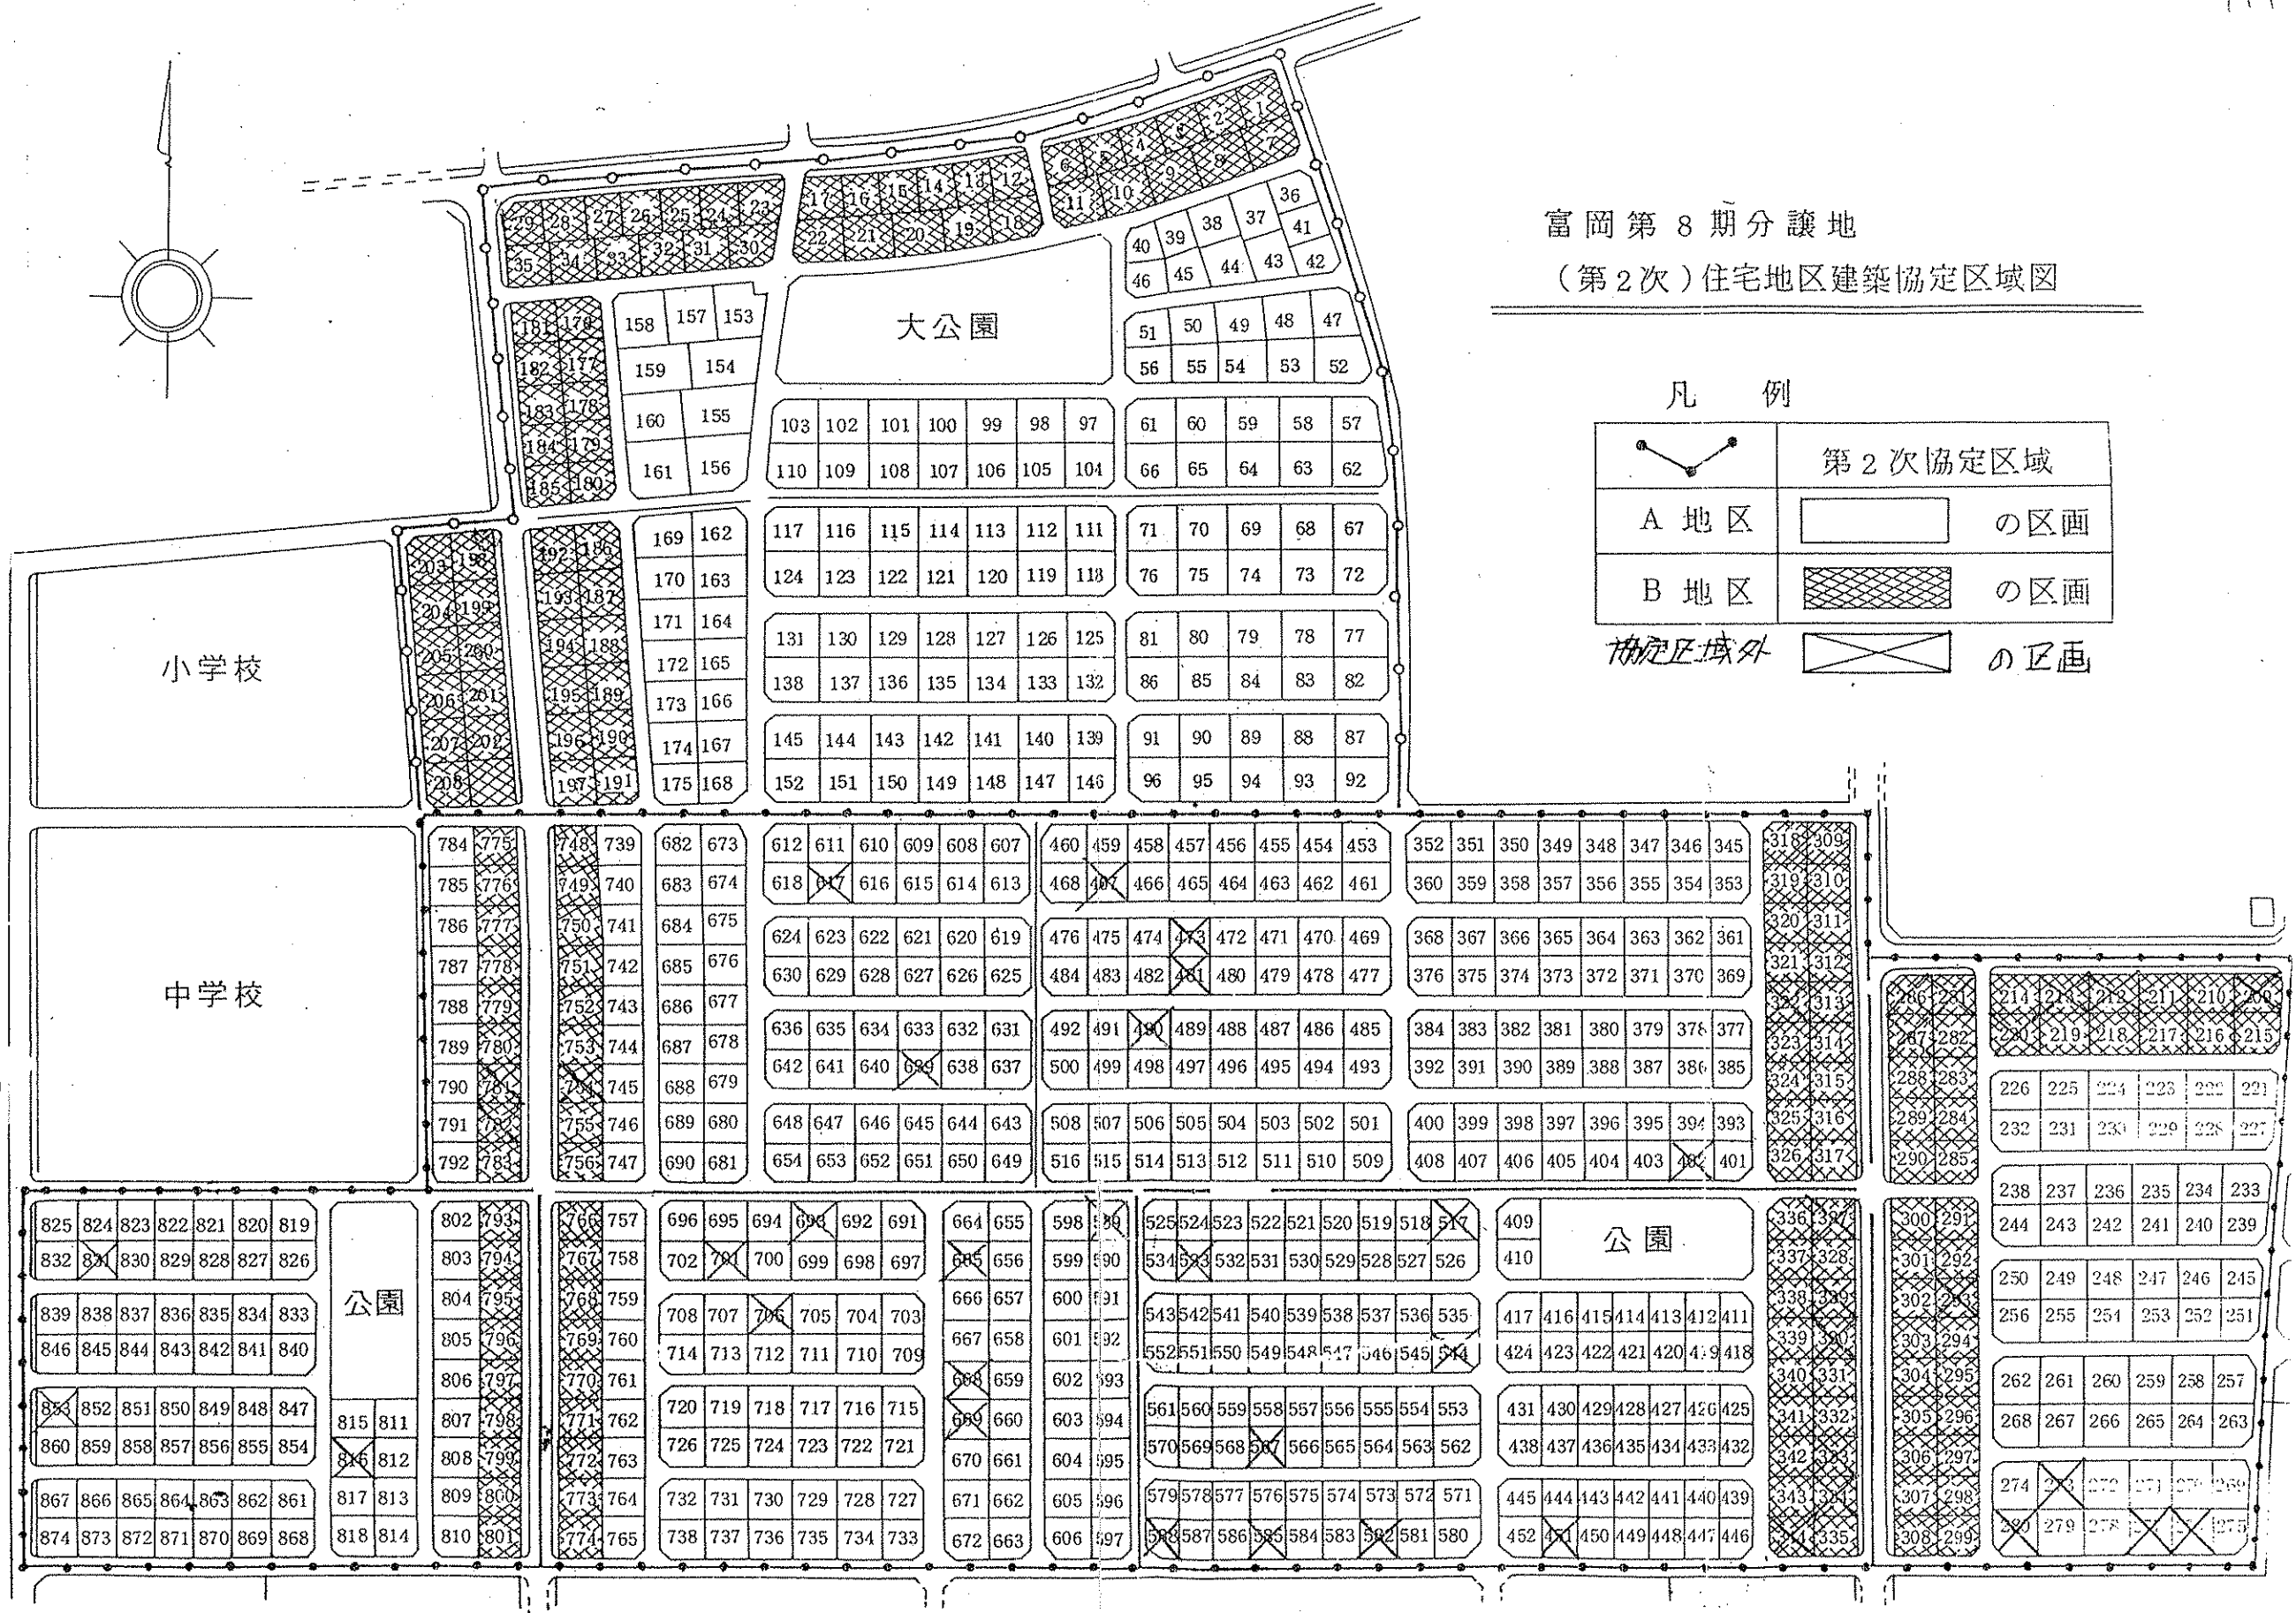


富岡第8期分譲地

(第2次)住宅地区建築協定区域図

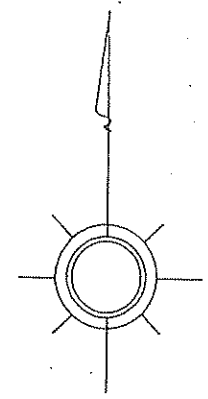

凡例

	第2次協定区域
A地区	の区画
B地区	の区画
協定区域外	の区画