
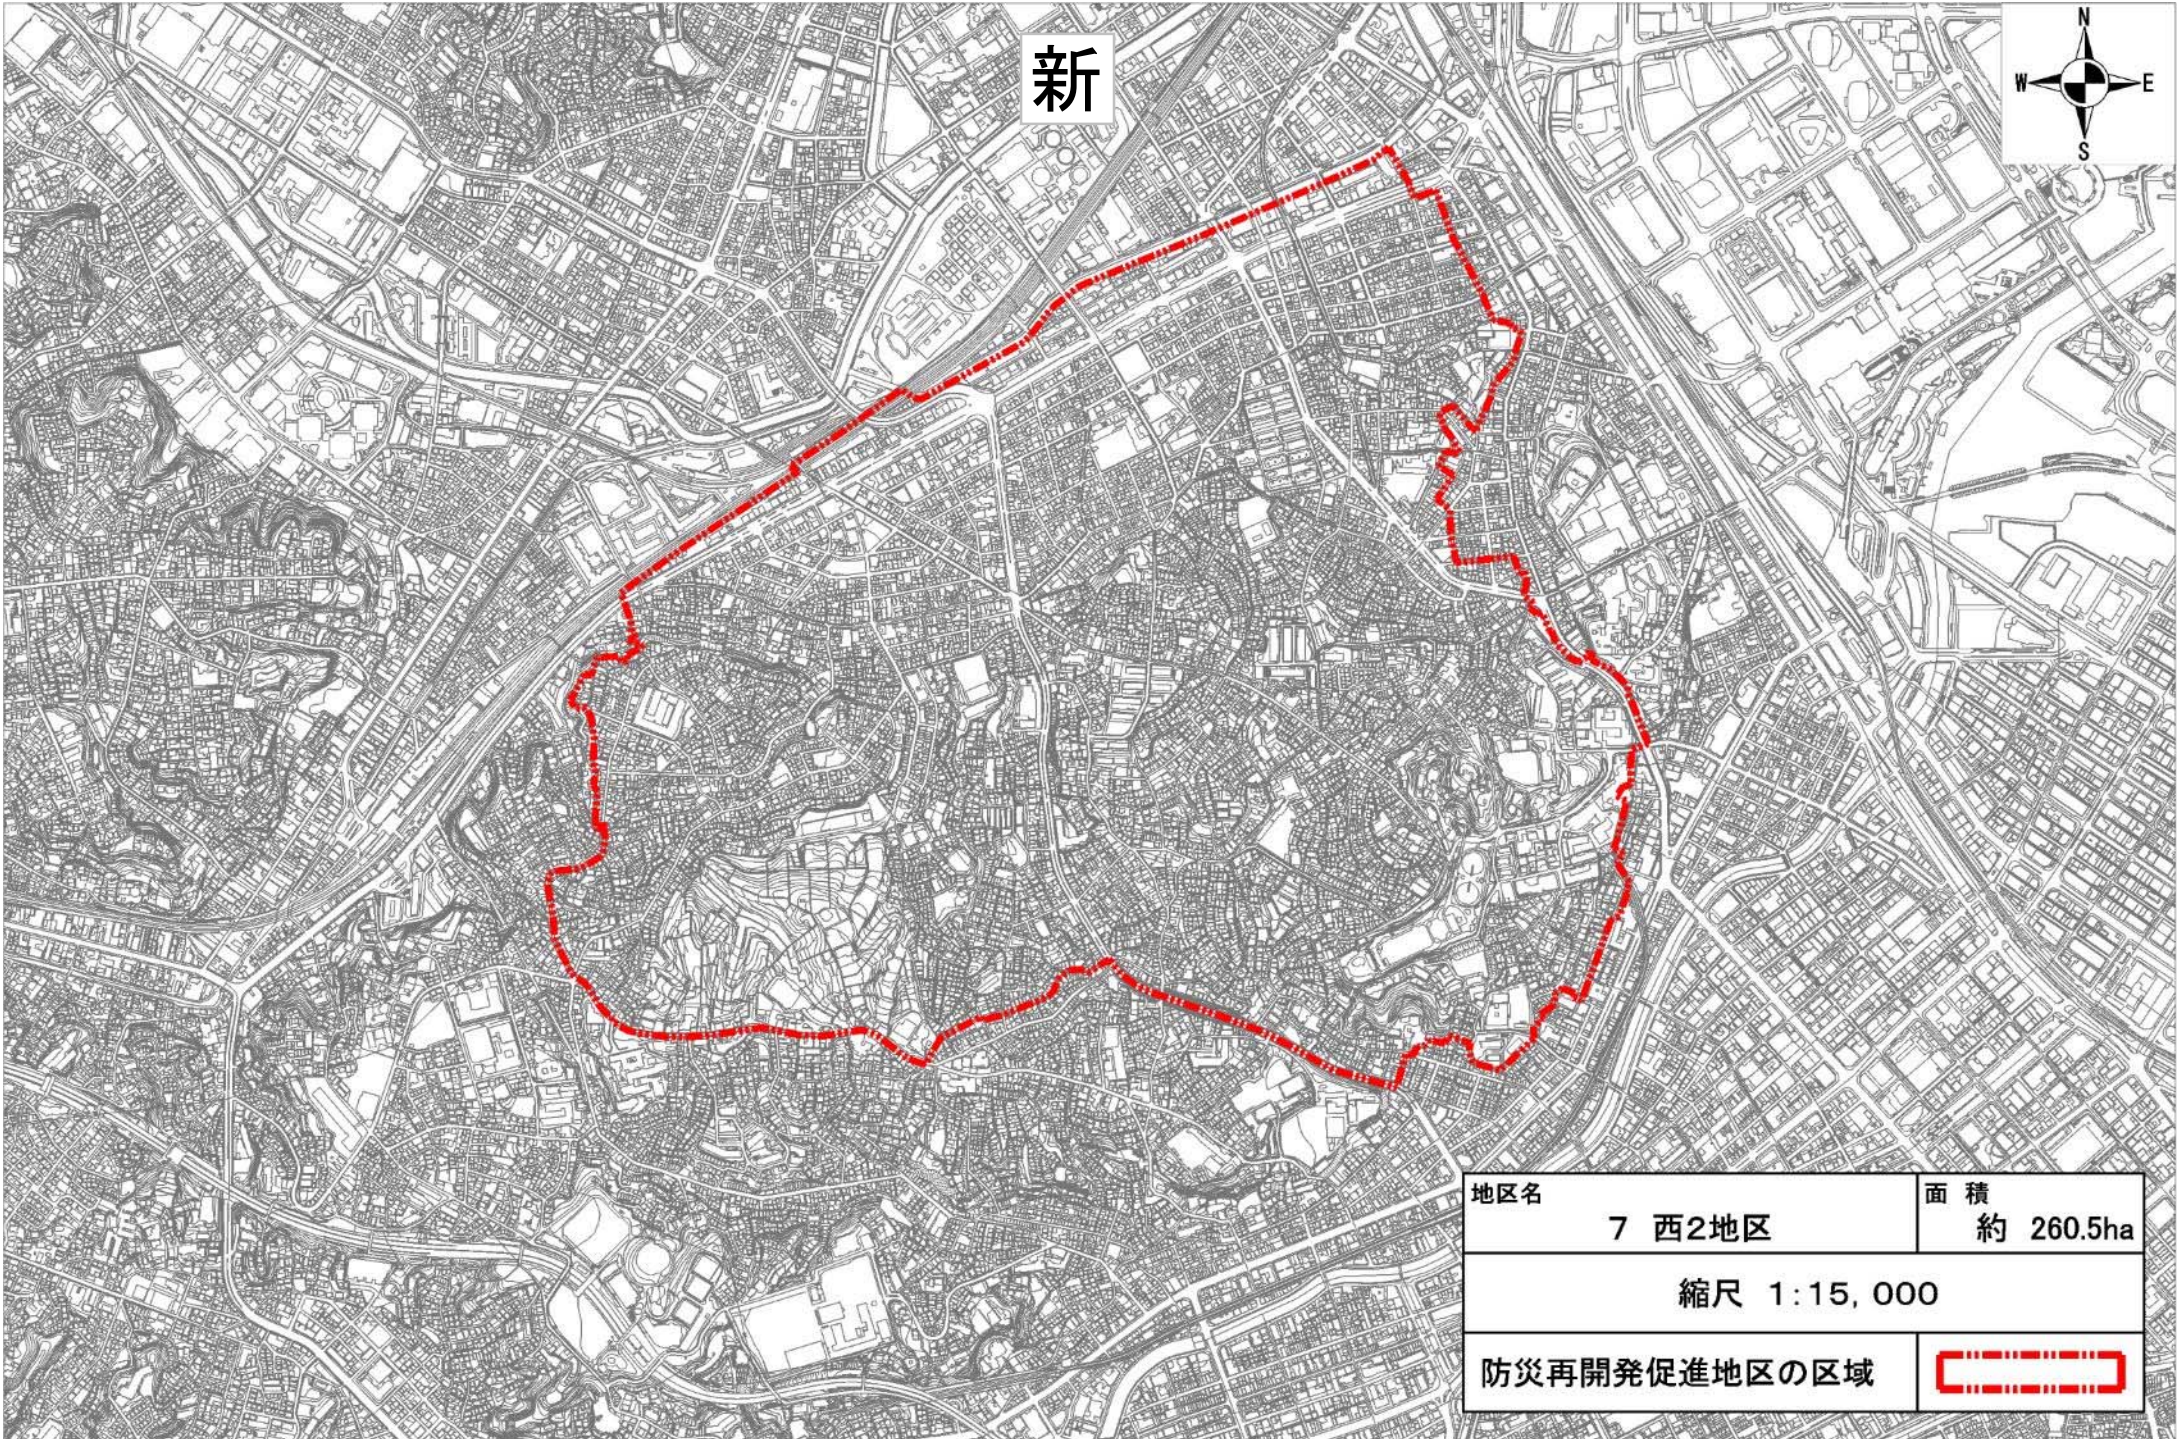


新




地区名	22 泉地区	面積	約 262.1ha
縮尺 1:15,000			
防災再開発促進地区の区域			

旧




新




地区名	7 西2地区	面積	約 260.5ha
縮尺 1:15,000			
防災再開発促進地区の区域			

旧

5 東久保町地区

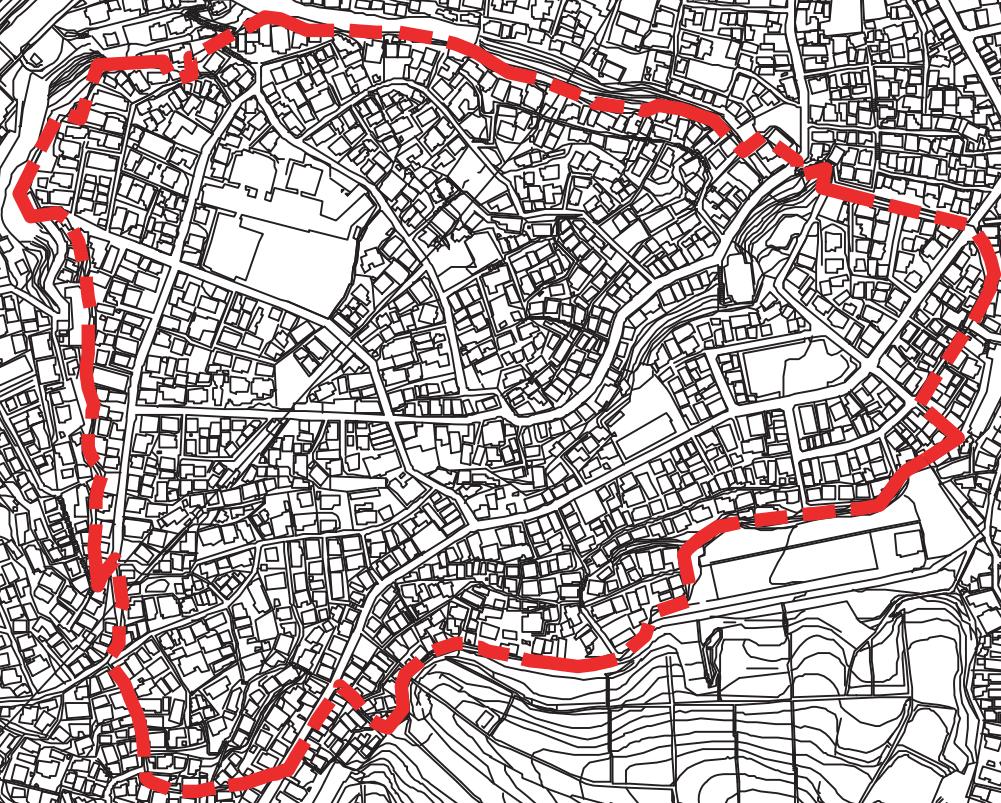

地区名	面積
5 東久保町地区	約20.4ha
縮尺 1:5,000	
防災再開発促進地区の区域	

新

旧

6 中村町5丁目地区



地区名	面積
6 中村町5丁目地区	約4.5ha
縮尺 1:5,000	
防災再開発促進地区の区域	