


新




地区名	面積
14 保土ヶ谷1地区	約 156.3ha

縮尺 1:15,000

防災再開発促進地区の区域	
--------------	---


旧

新

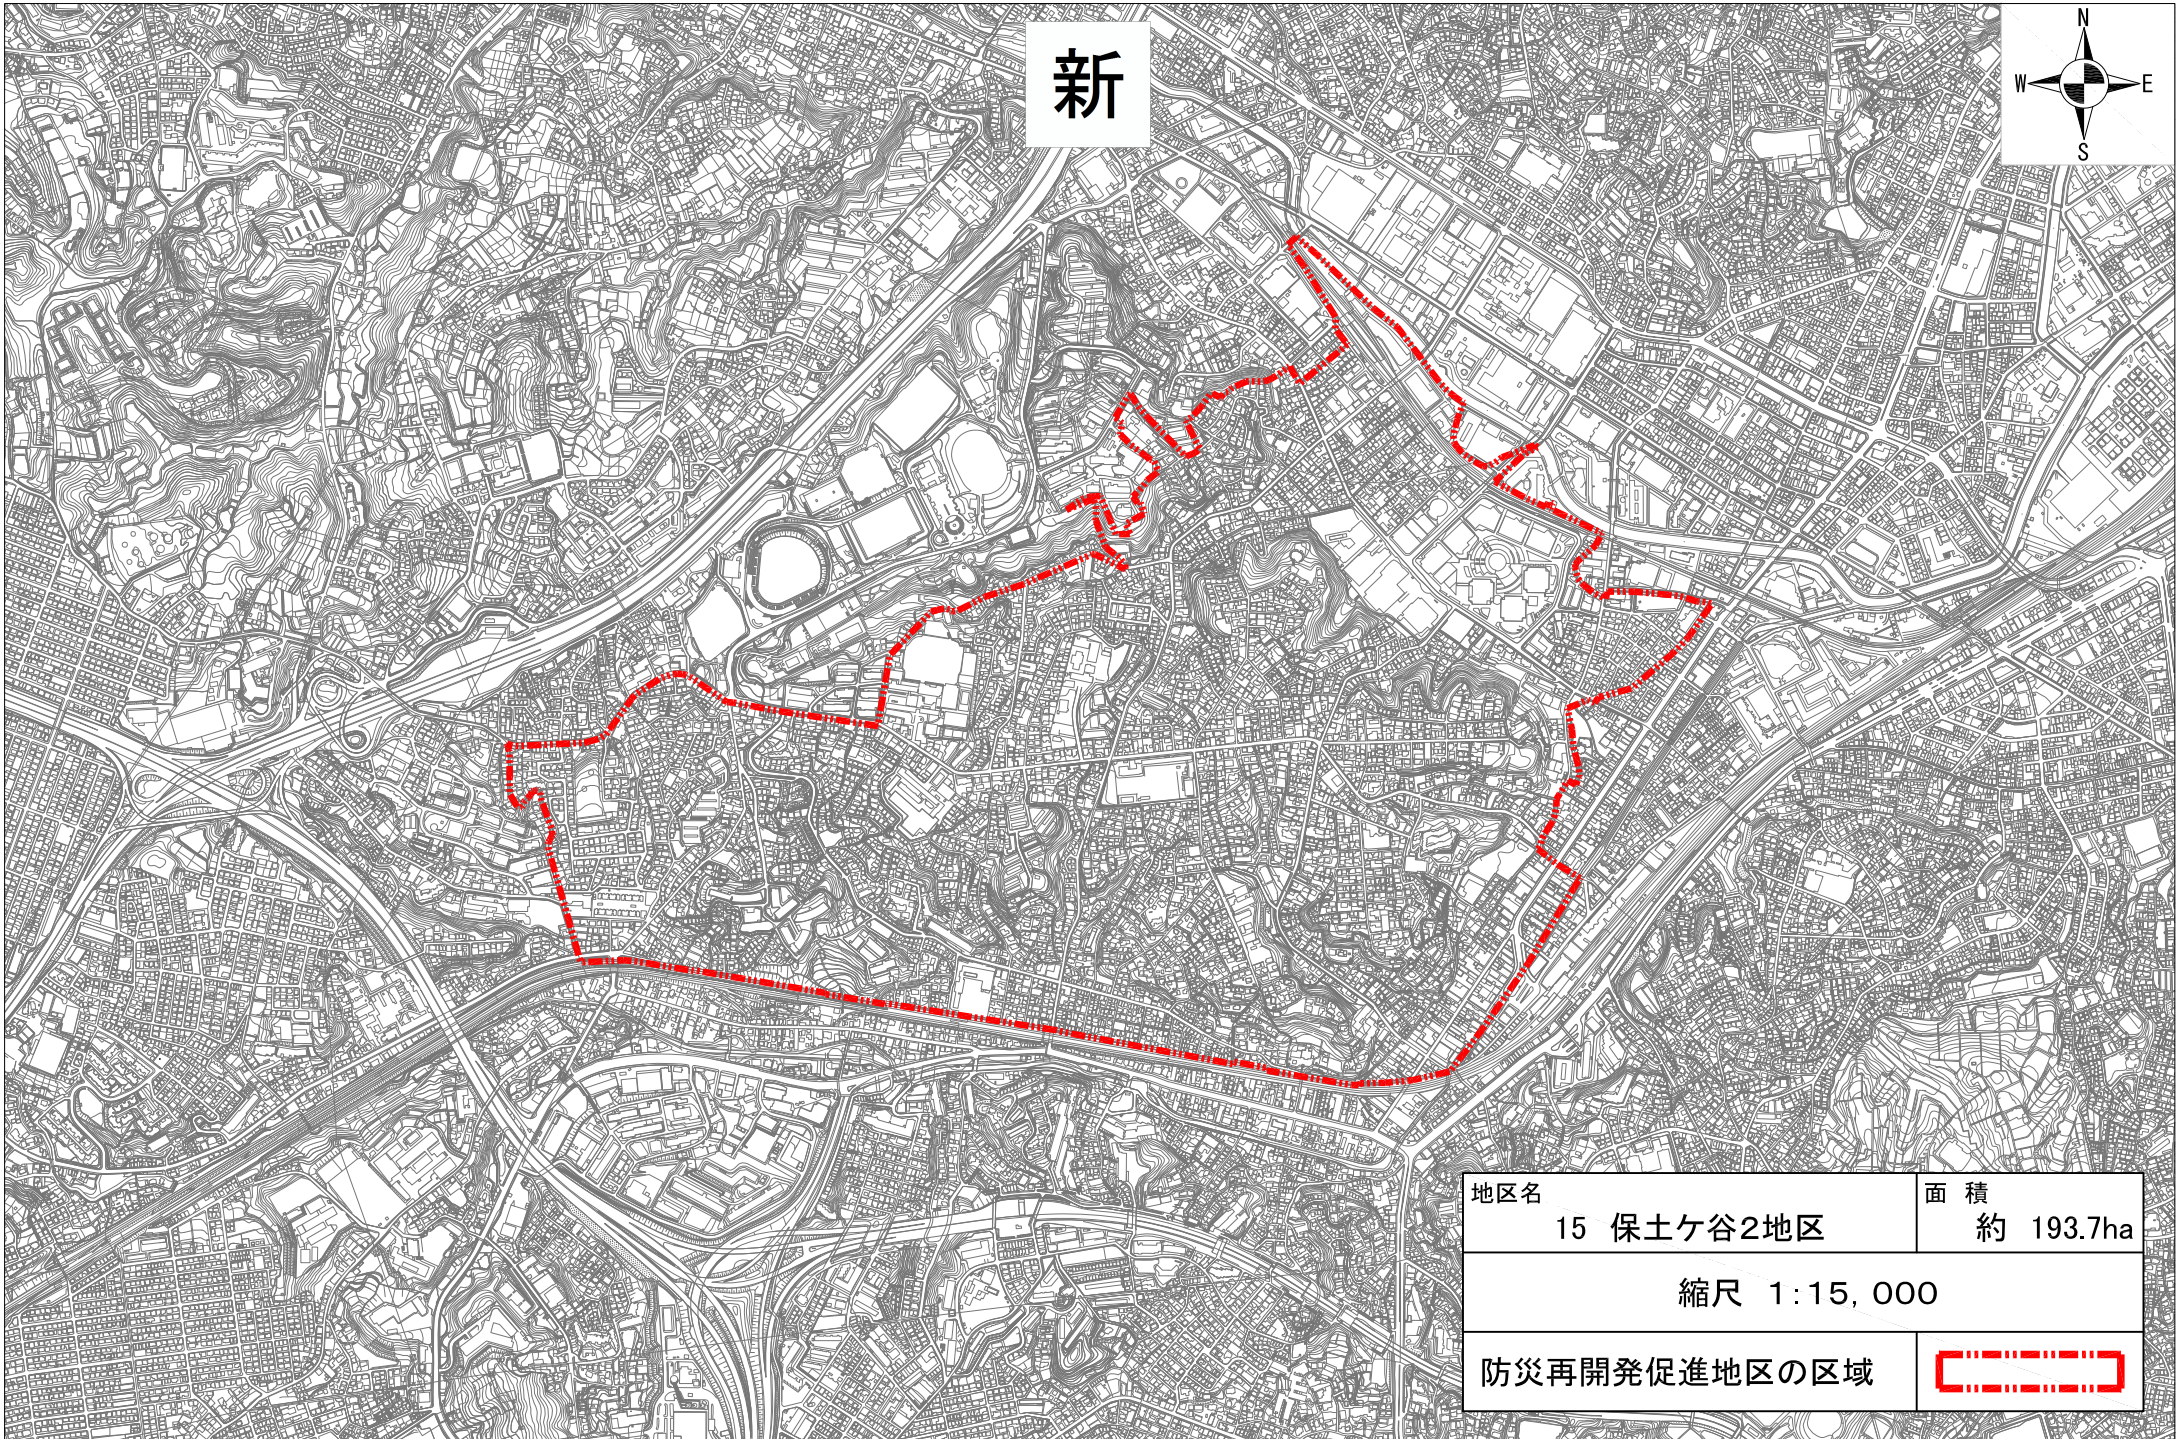

地区名	面積
15 保土ヶ谷2地区	約 193.7ha

縮尺 1:15,000

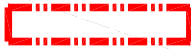防災再開発促進地区の区域	
--------------	---

旧