


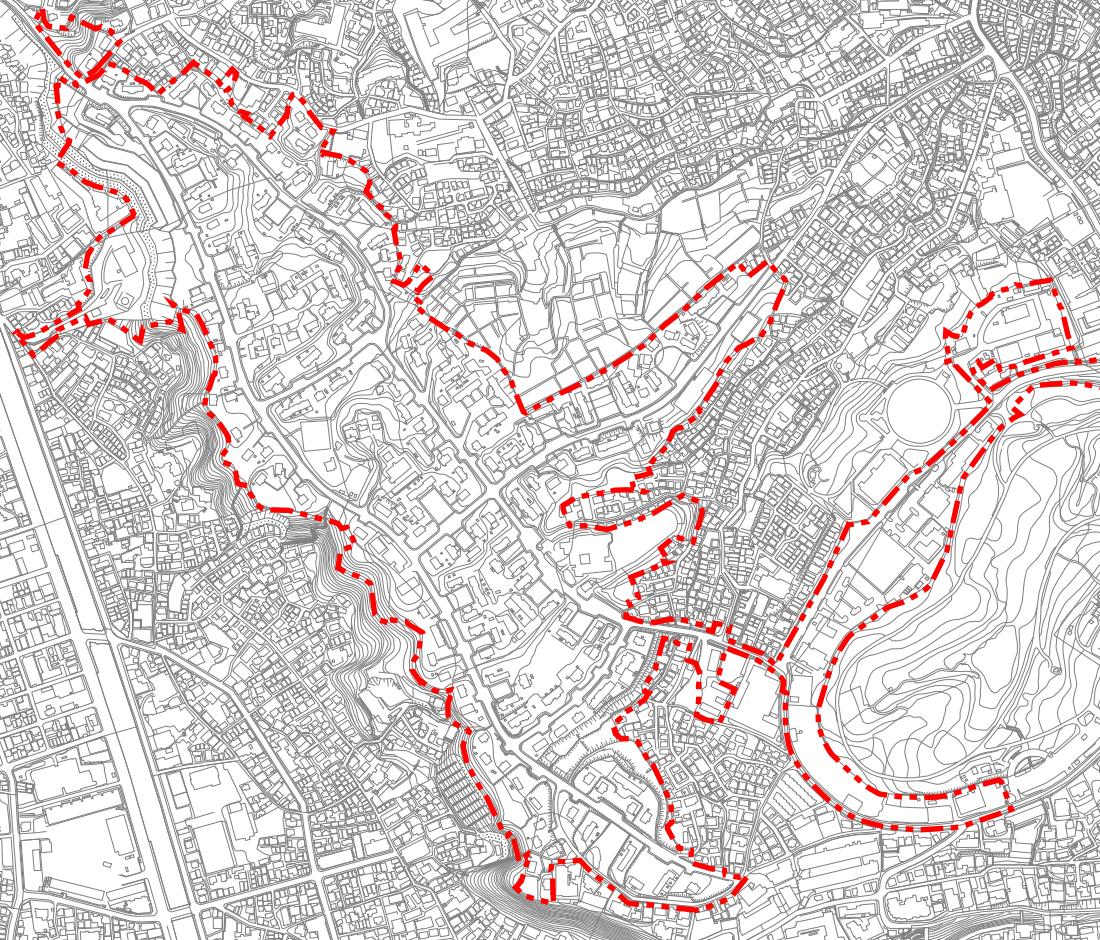

新



地区名

10 根岸住宅地区

面積

約 50.0 ha

縮尺 1:10,000


2号再開発促進地区の区域



日



新

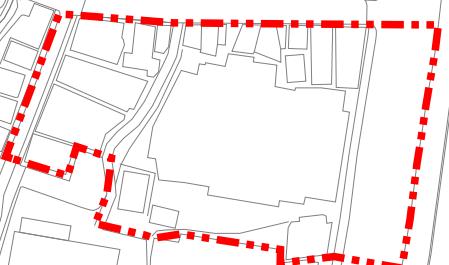

地区名

11 上大岡駅前地区

面積

約 0.9 ha


縮尺 12,500

2号再開発促進地区の区域






10

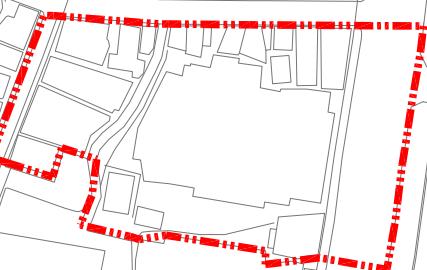

地区名	10 上大岡駅前地区	面 積	約 0.9ha
縮尺 1:2,500			
2号再開発促進地区の区域			



新

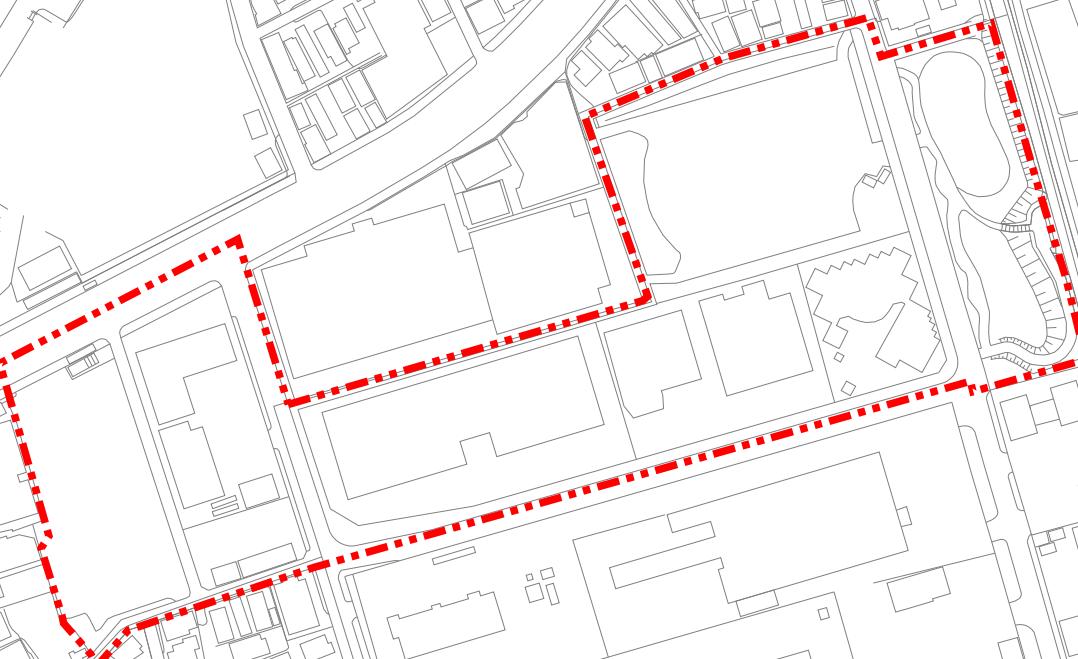

地区名
12 港南中央駅周辺地区

面積
約 3.2 ha


縮尺 12,500

2号再開発促進地区の区域






18

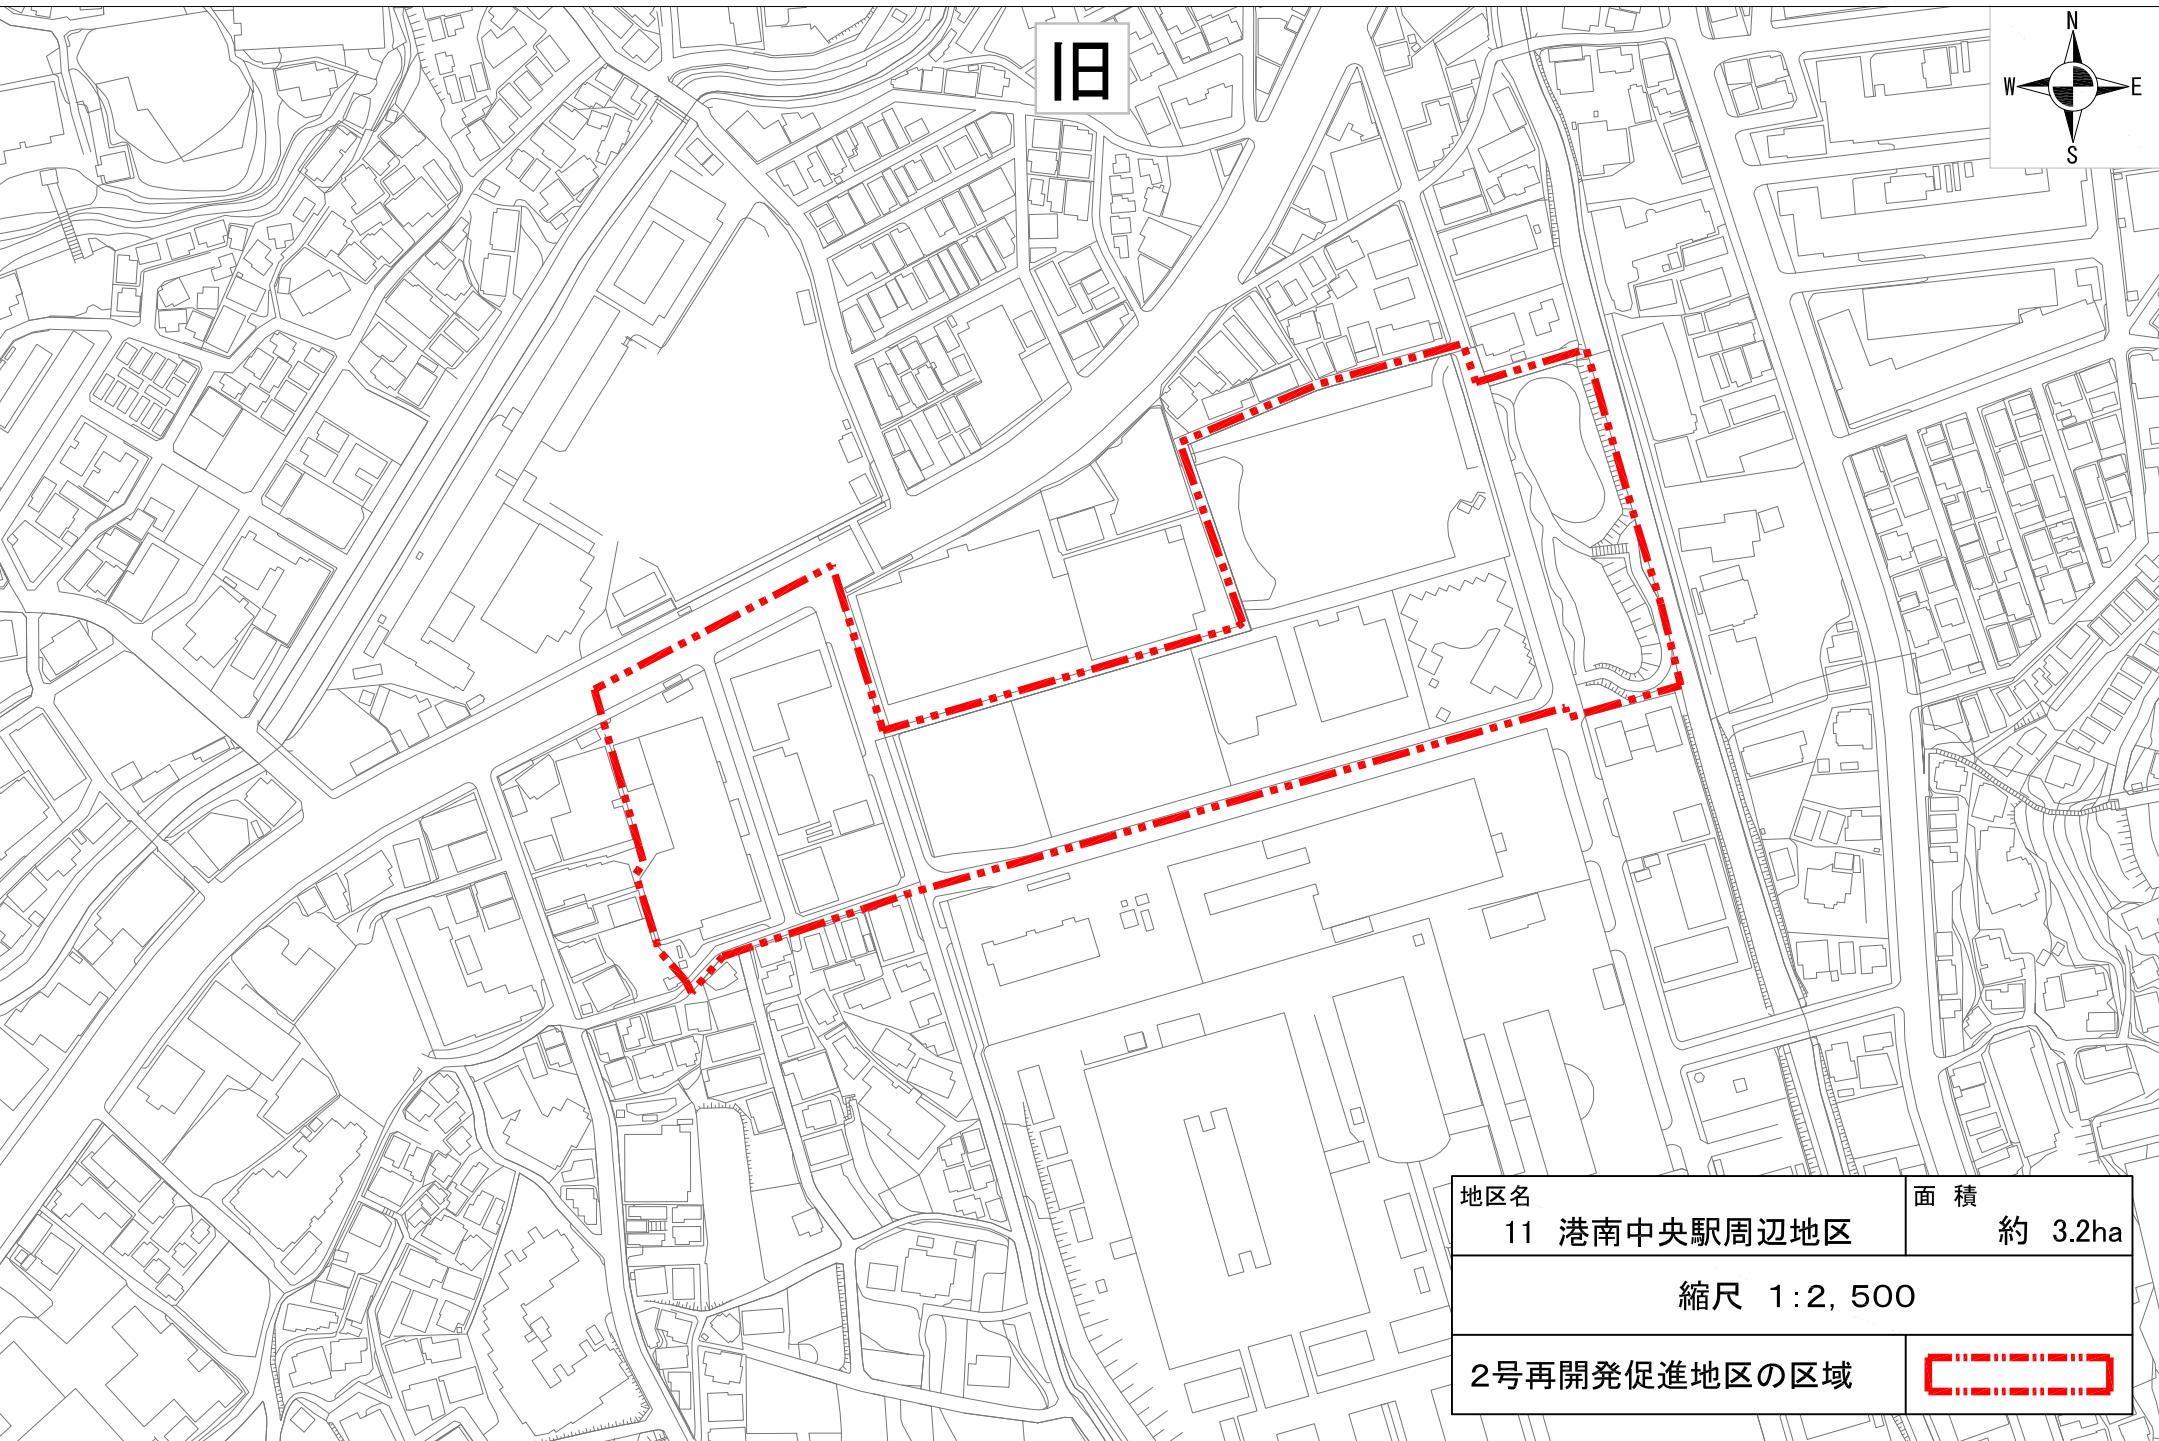



新

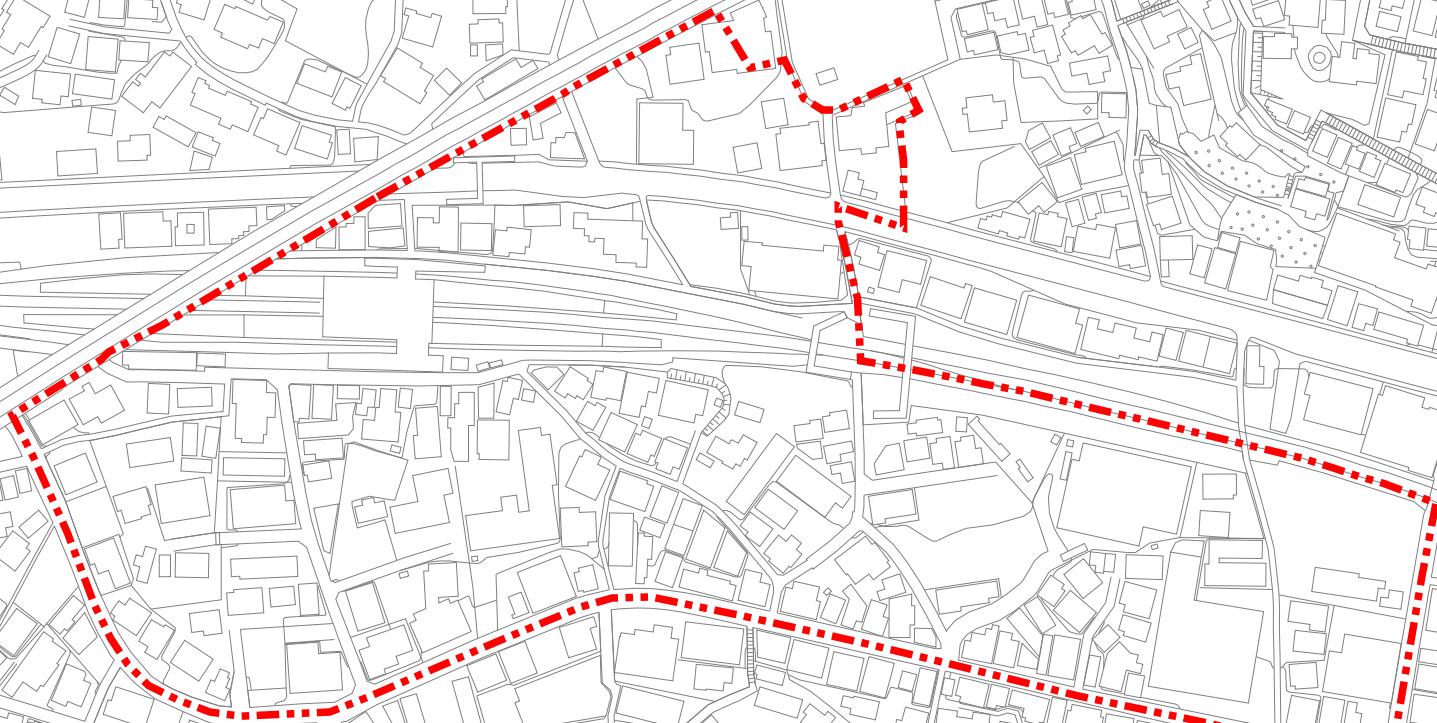

地区名

13 西谷駅周辺地区

面積

約 6.0 ha

縮尺 12,500

2号再開発促進地区の区域





18




地区名	面 積
12 西谷駅周辺地区	約 1.9ha
縮尺 1:2,500	
2号再開発促進地区の区域	

新




18

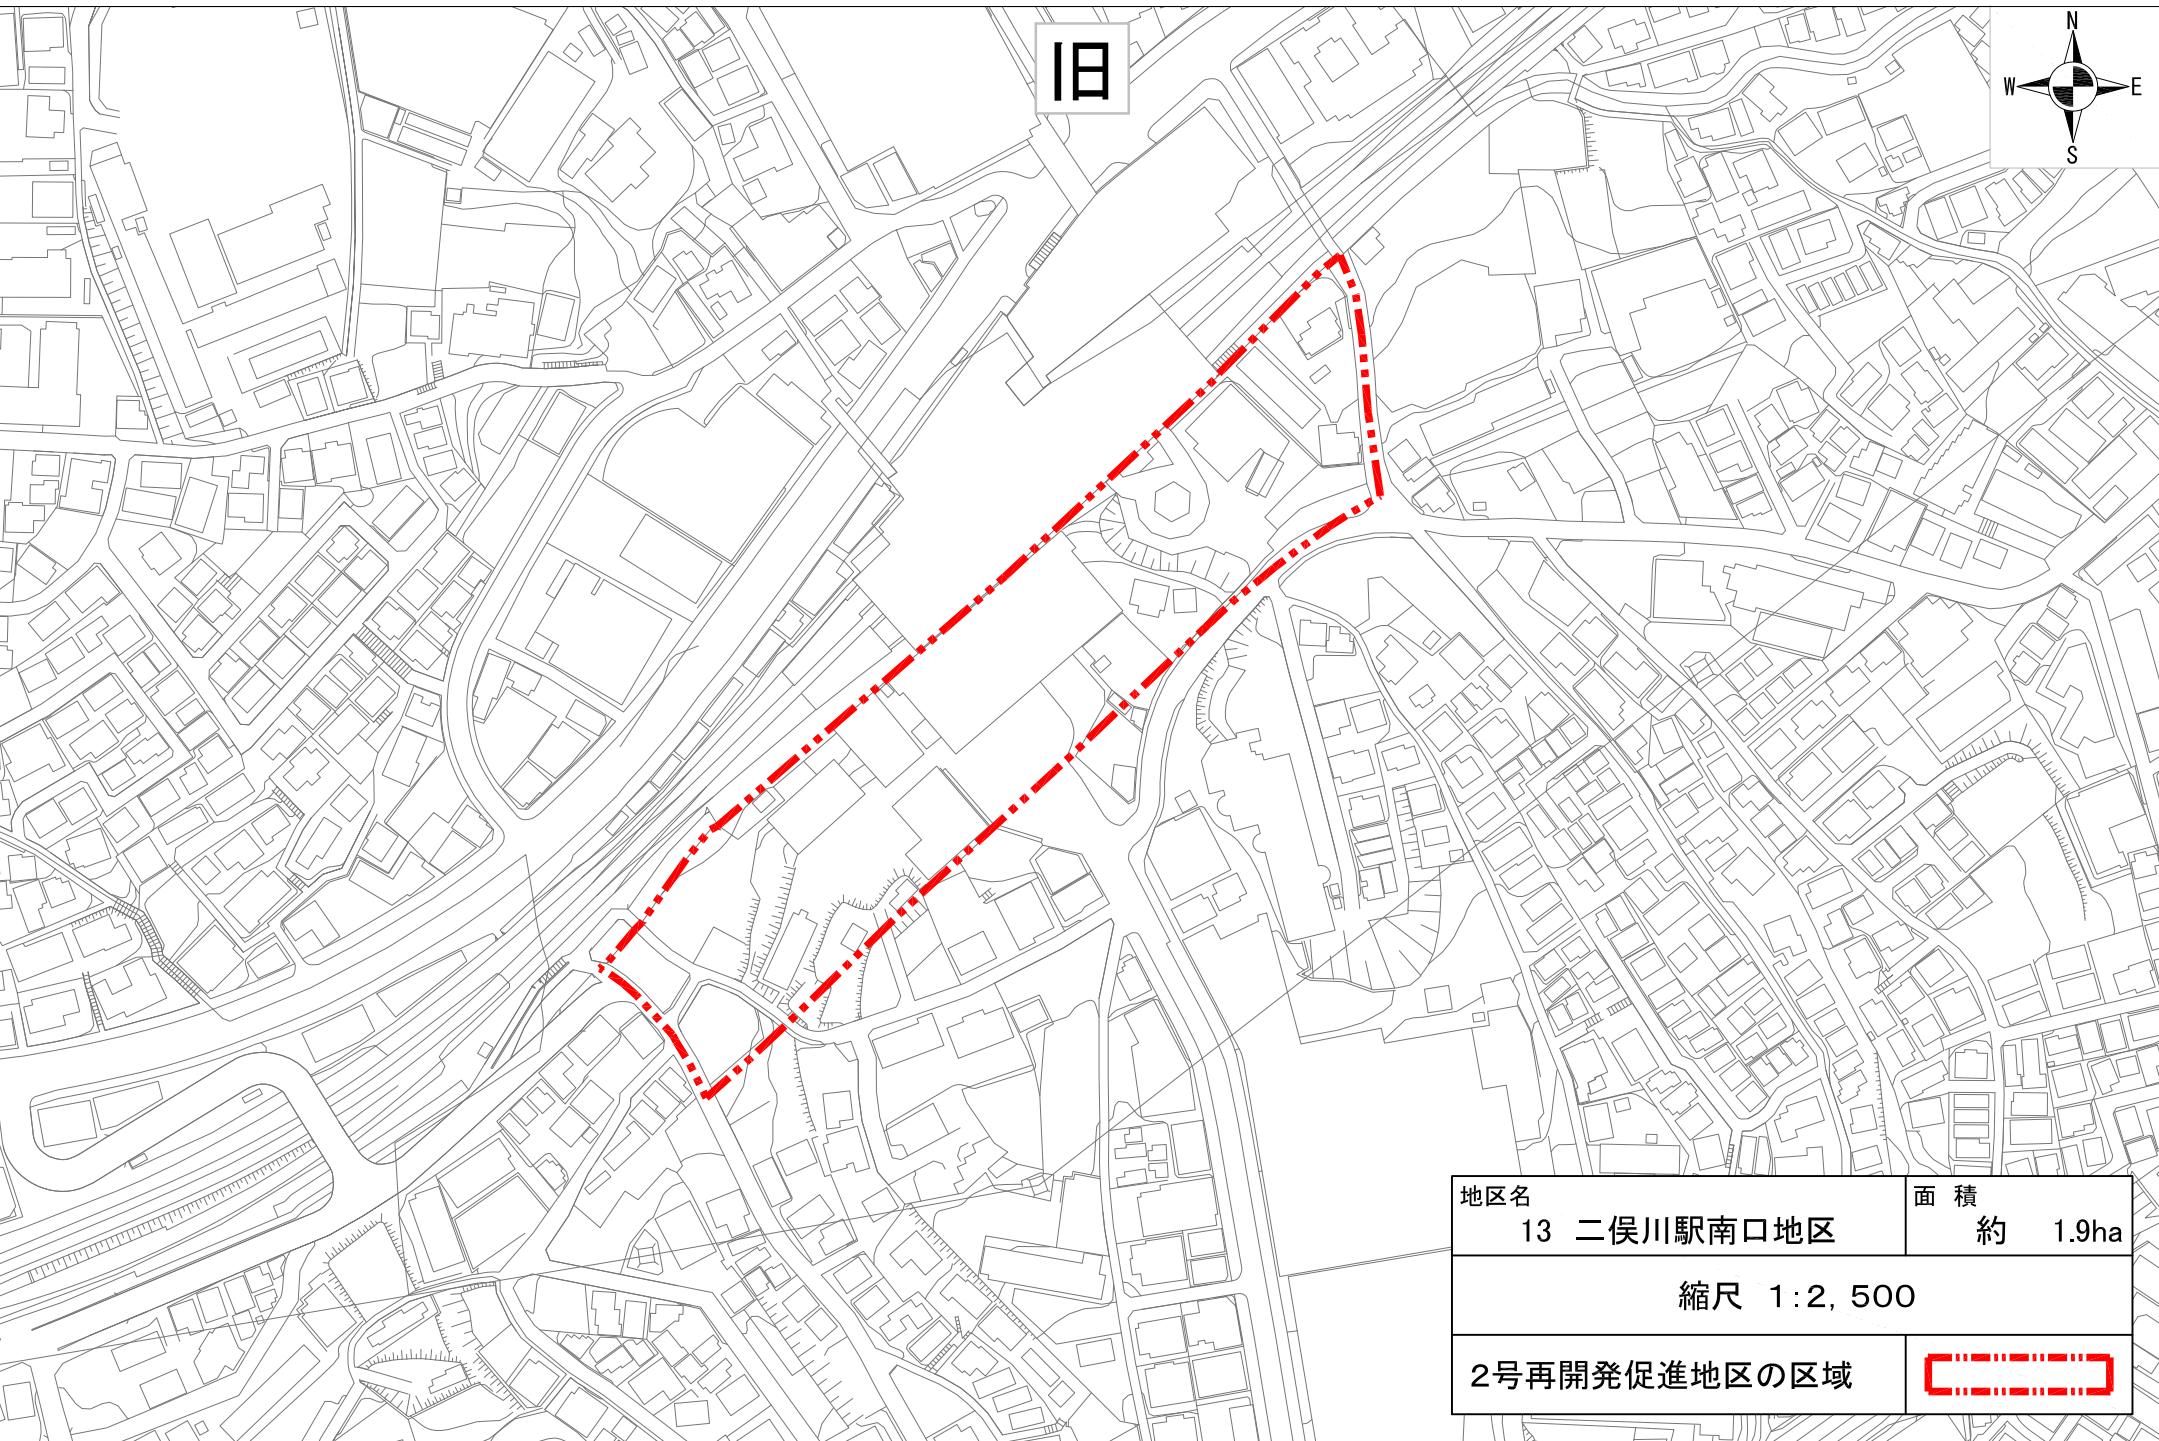



新

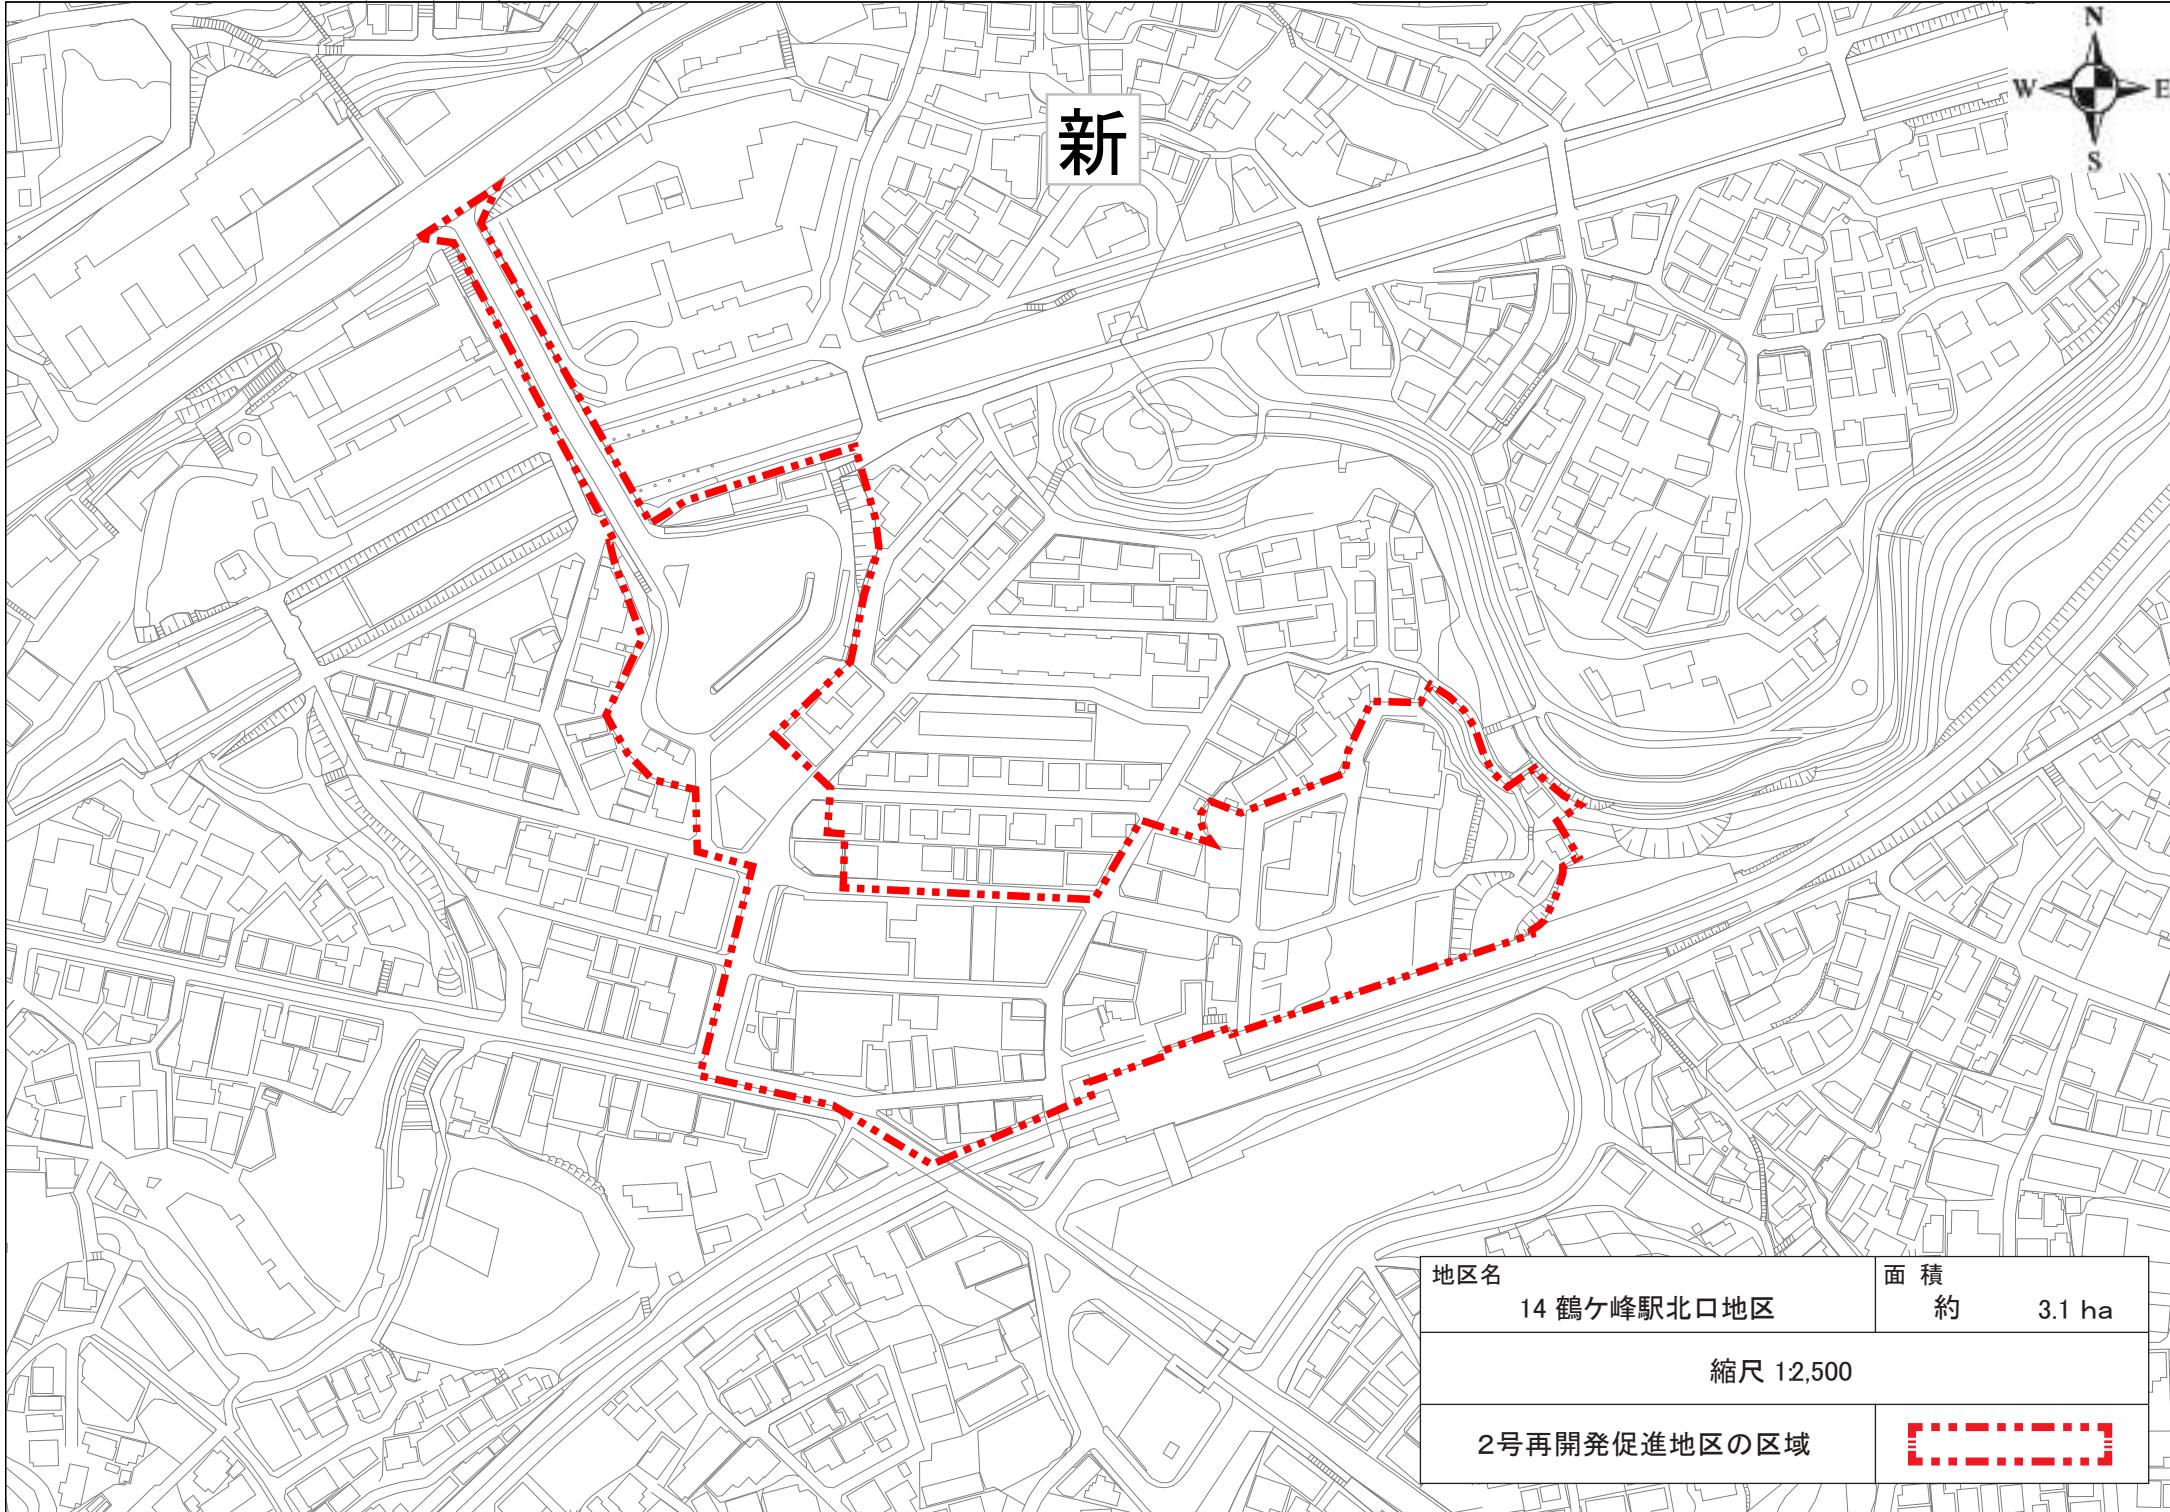

地区名

14 鶴ヶ峰駅北口地区

面積

約 3.1 ha


縮尺 12,500

2号再開発促進地区の区域





18

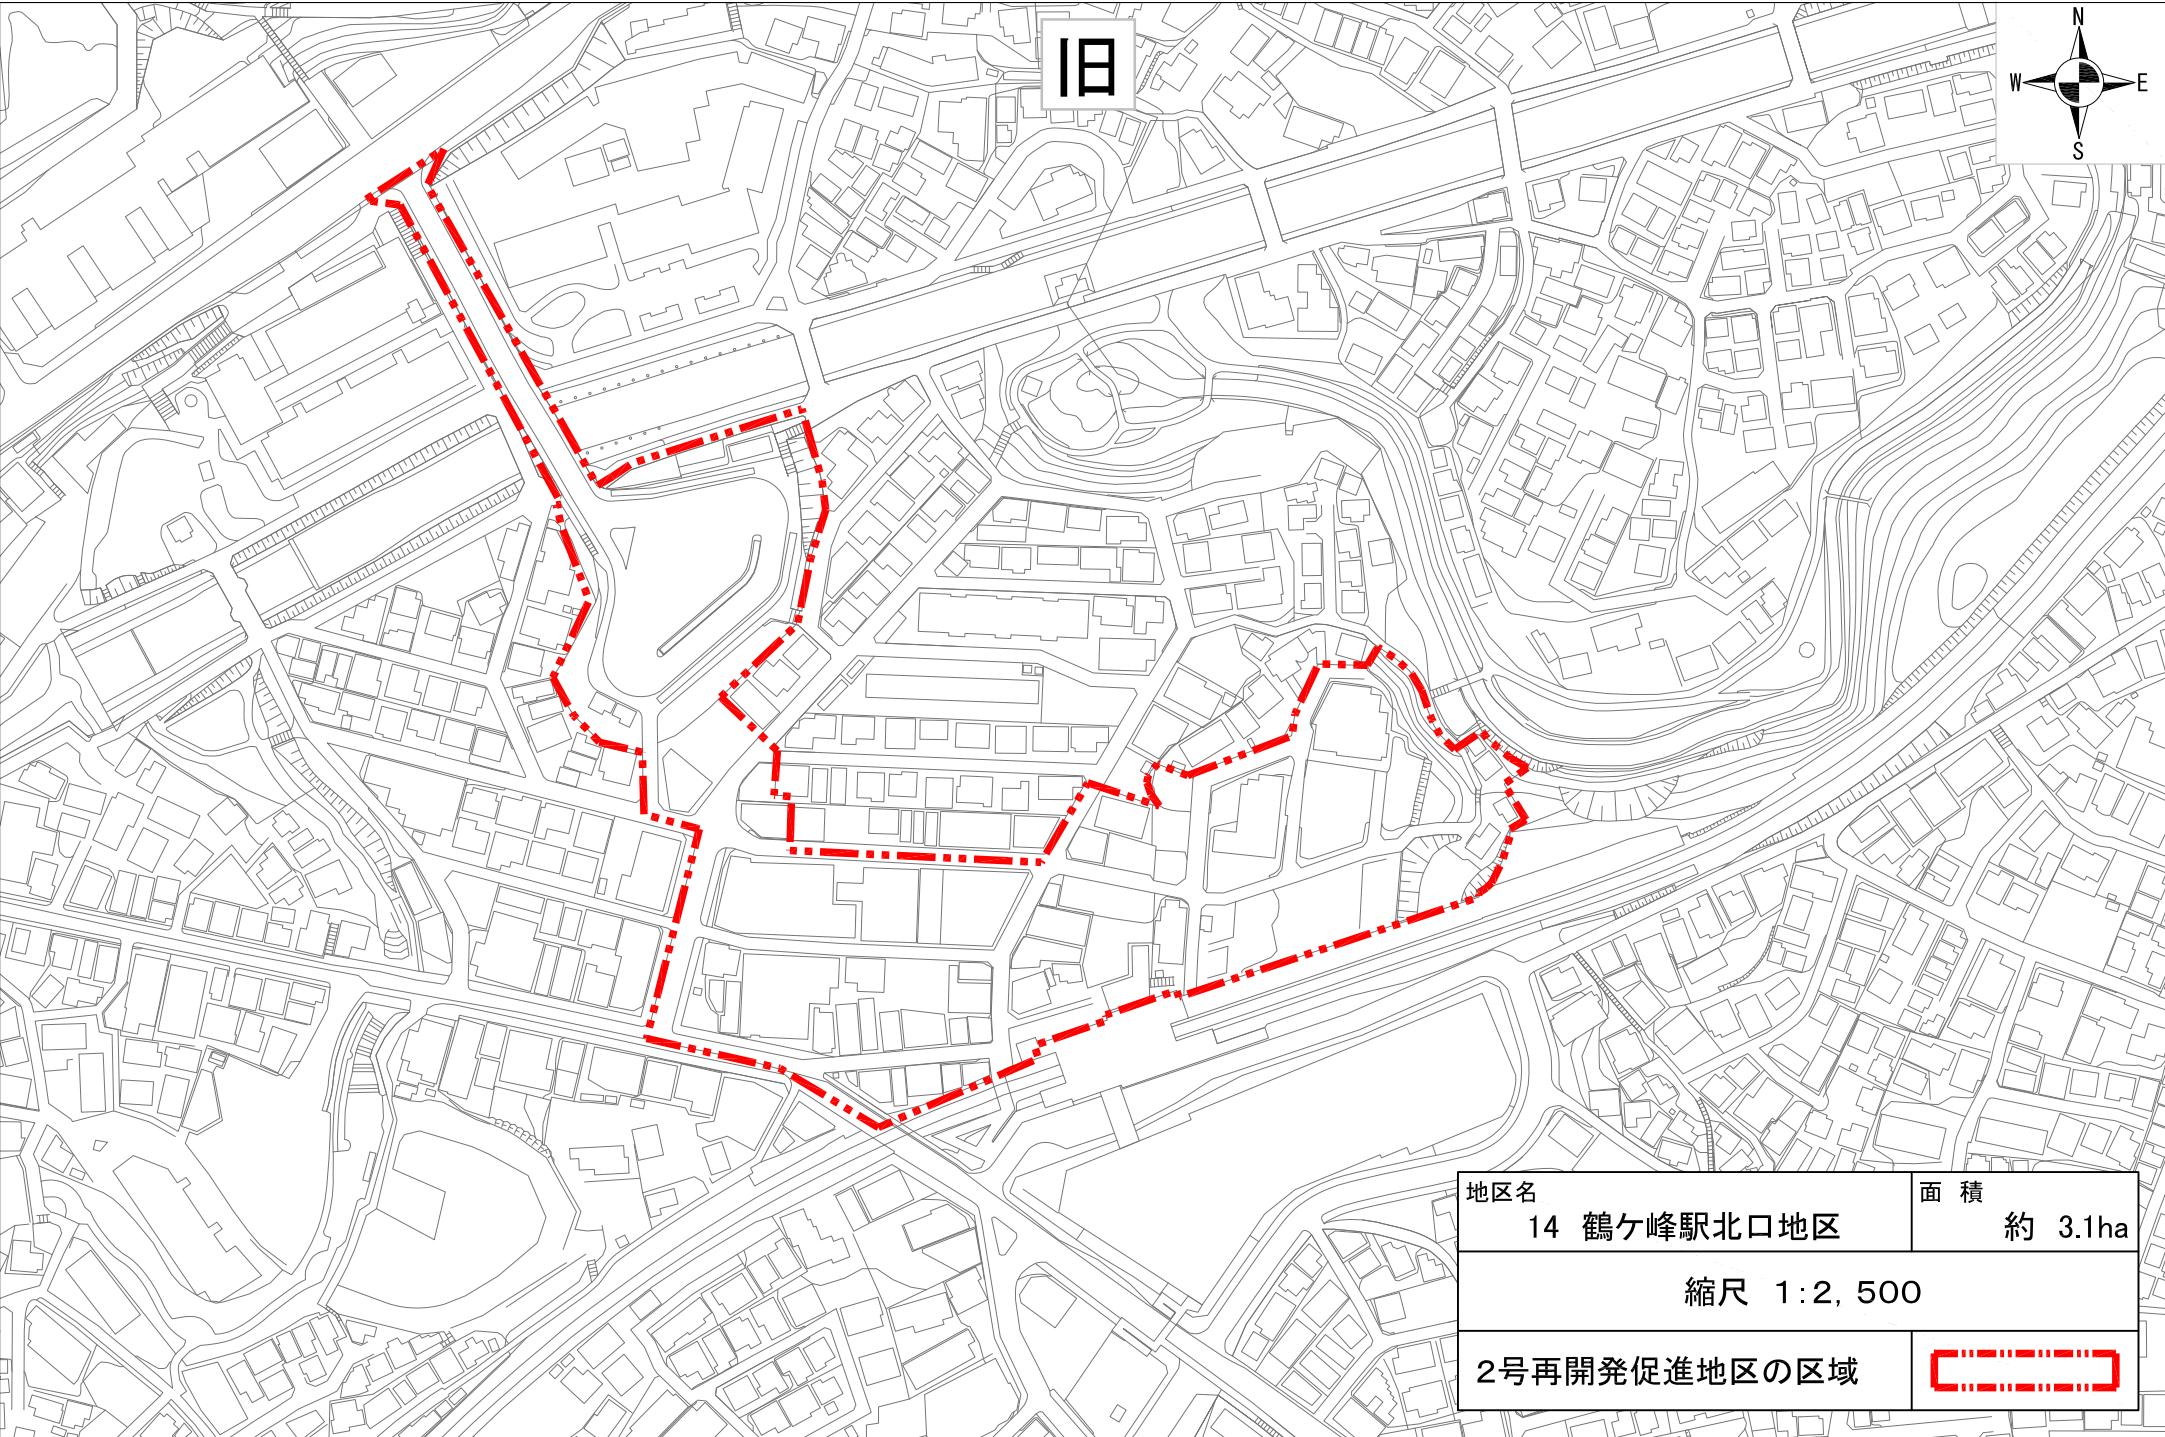



新



地区名

15 金沢文庫駅東口地区

面積

約 1.3 ha

縮尺 12,500

2号再開発促進地区の区域





15




地区名	15 金沢文庫駅東口地区	面 積 約 1.3ha
縮尺 1:2,500		
2号再開発促進地区の区域		

新




旧

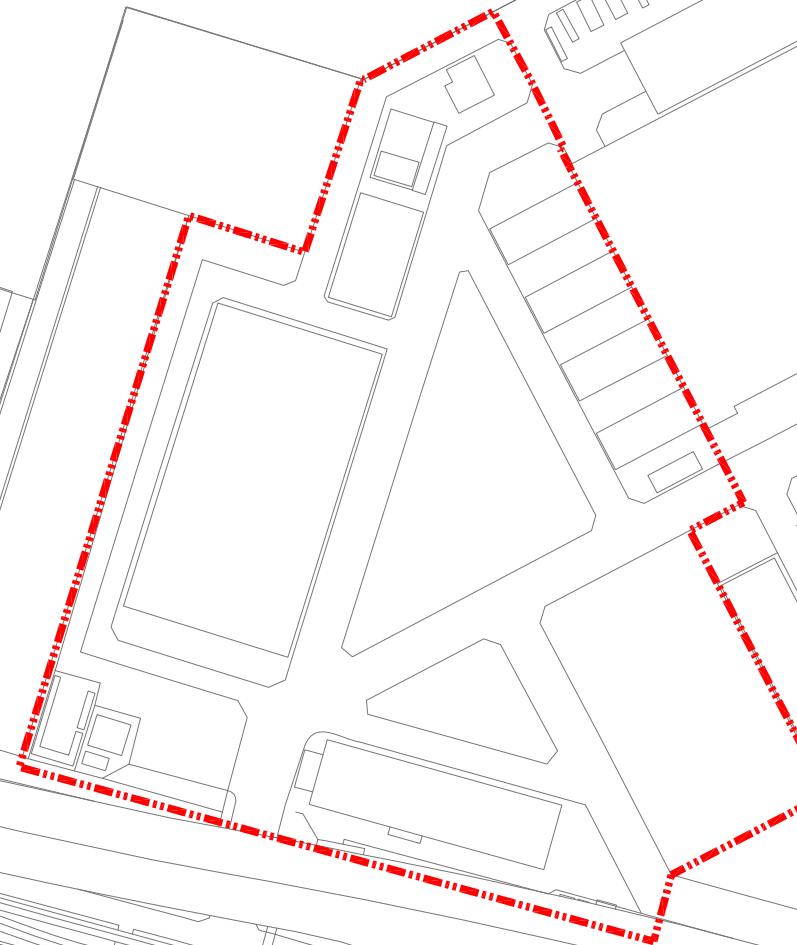


地区名	16 南部市場地区	面 積	約 4.7ha
縮尺 1:2,500			
2号再開発促進地区の区域			


新

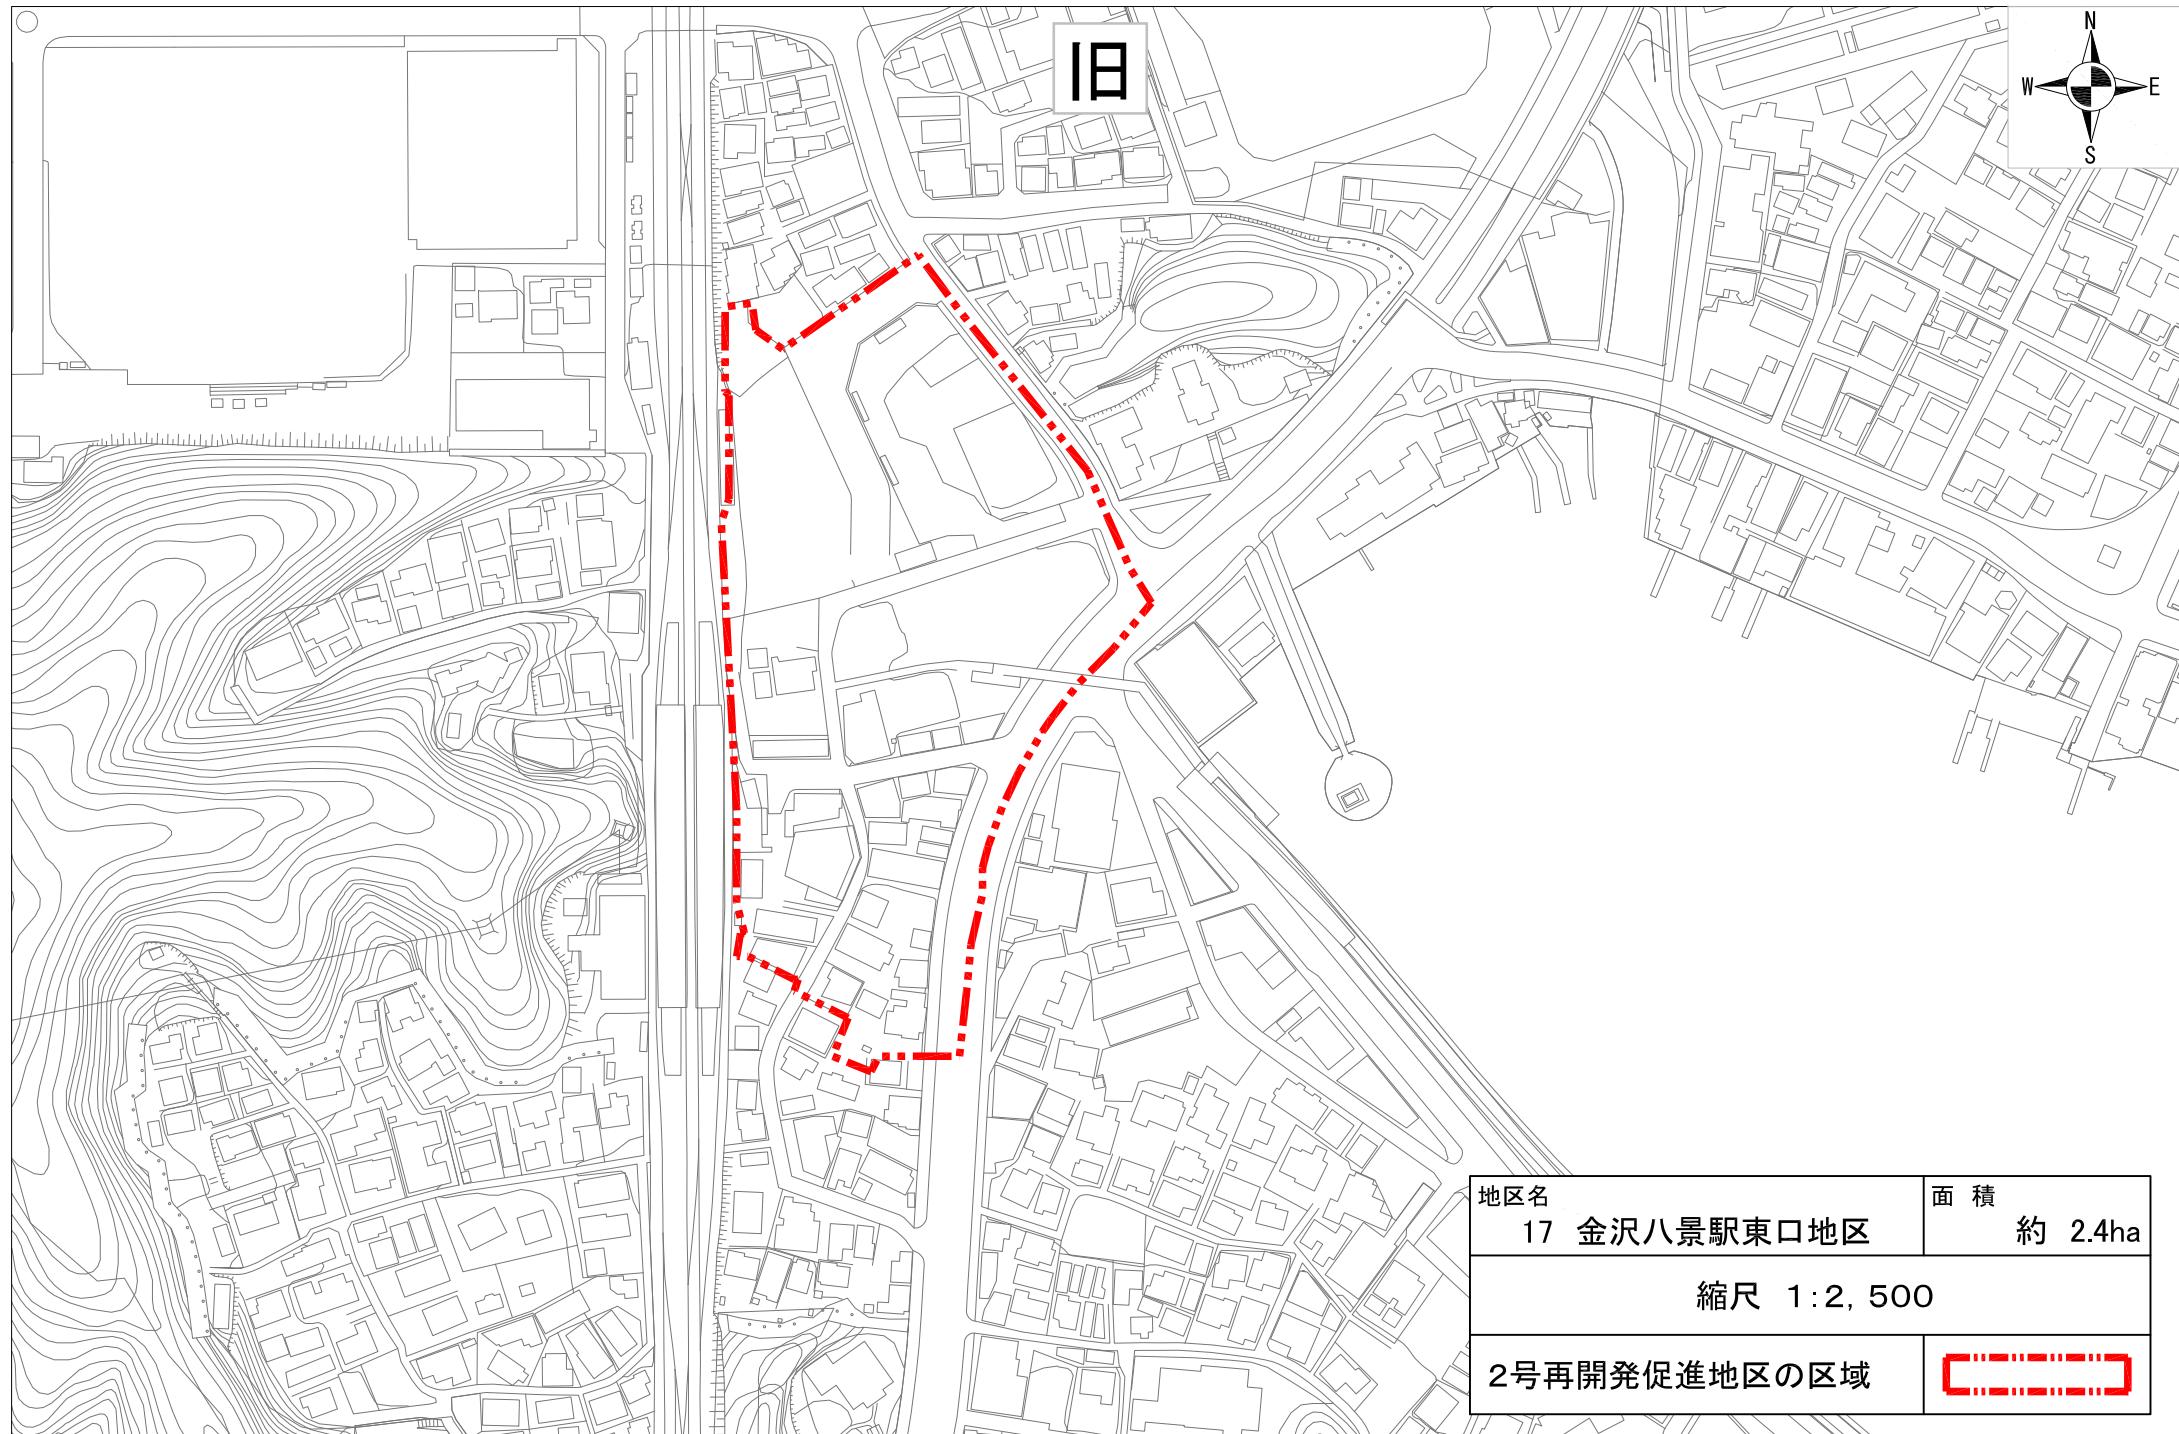



新

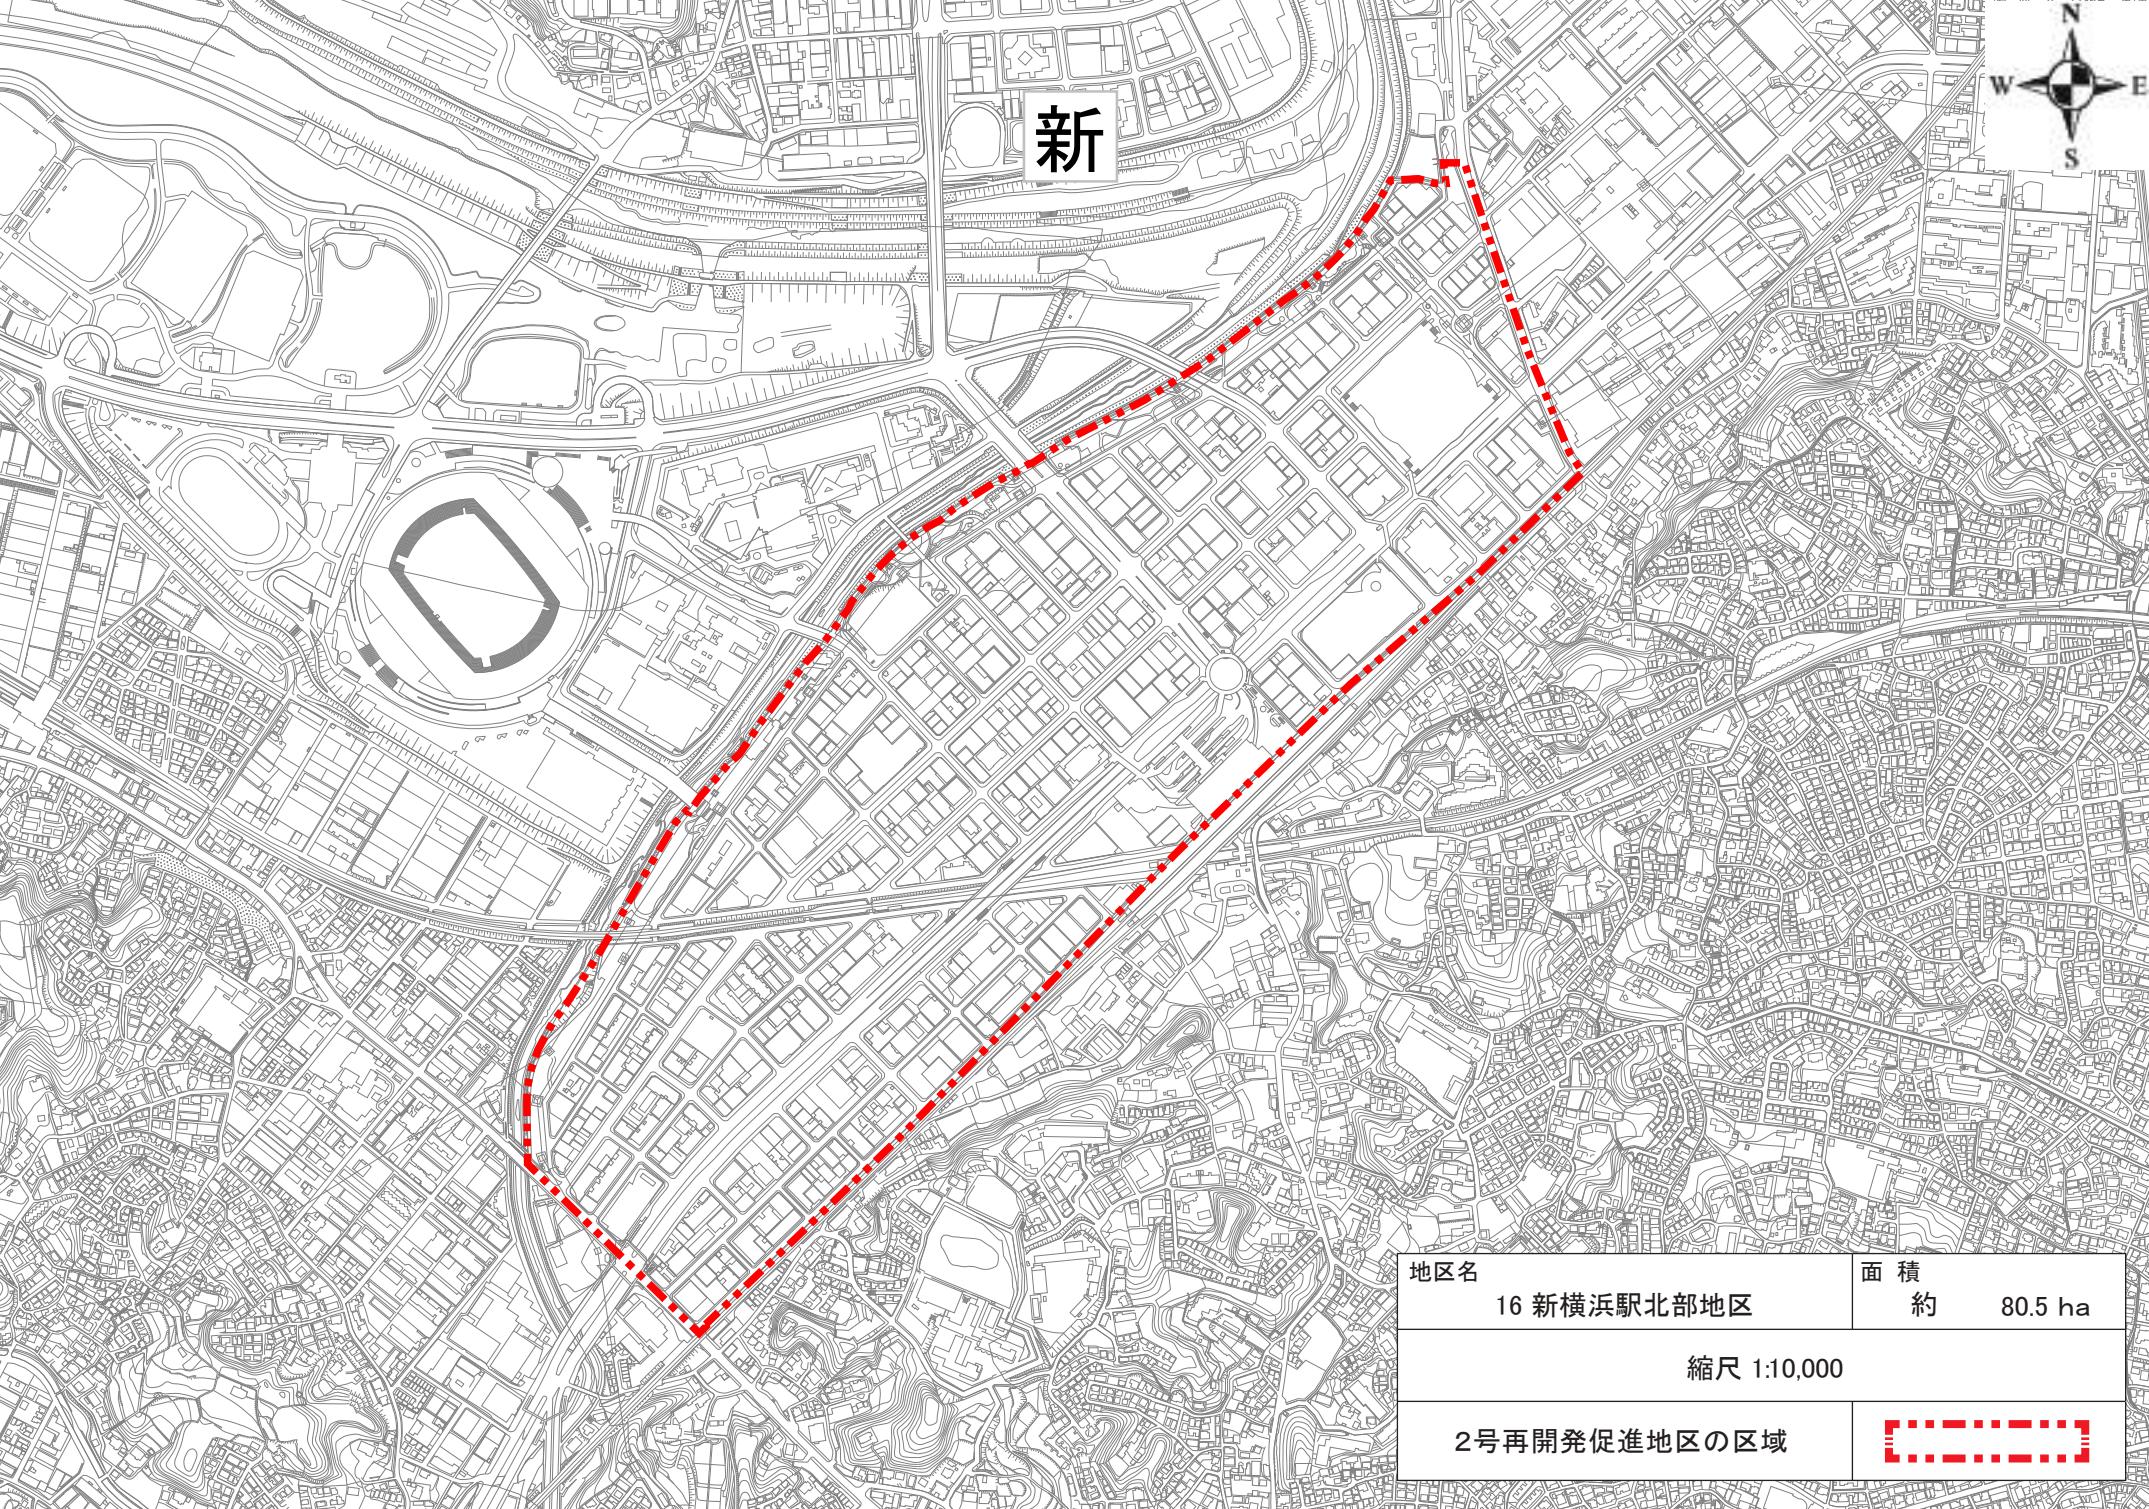

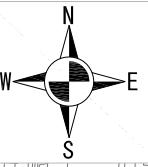

18

地区名	面 積


縮尺 1:10,000

2号再開発促進地区の区域





新

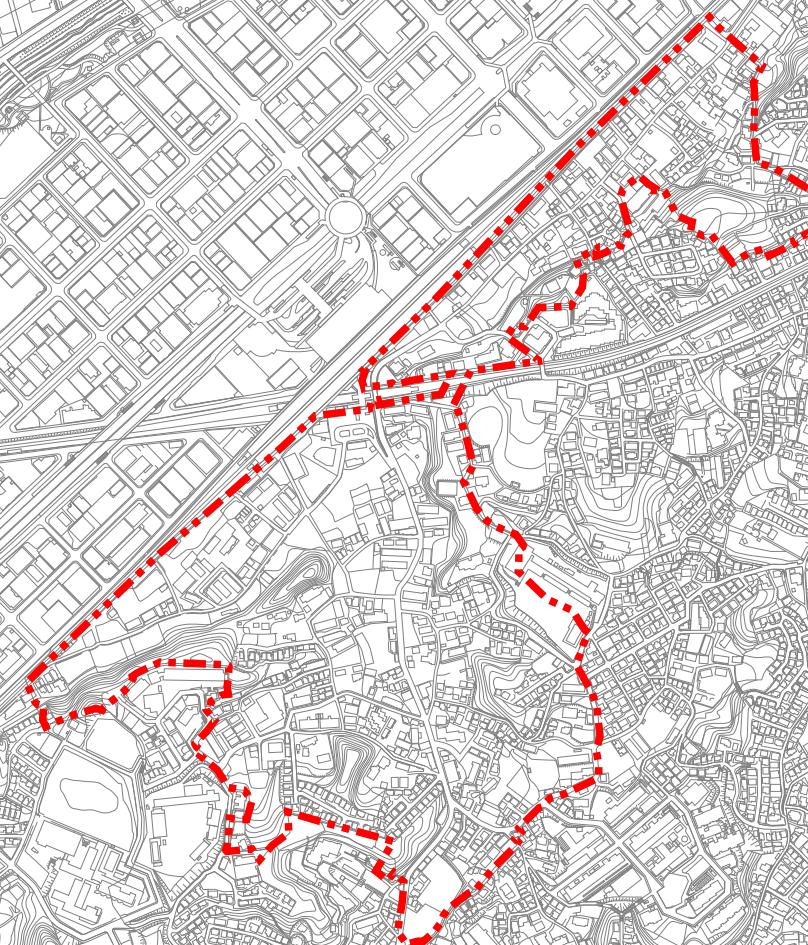

地区名

17 新横浜駅南部地区

面積

約 37.1 ha

縮尺 1:10,000

2号再開発促進地区の区域





18

地区名	面 積
19 新横浜駅南部地区	約 37.1ha

縮尺 1:10,000

2号再開発促進地区の区域



新



八



地区名 20 新羽車両基地地区	面 積 約 6.7ha
縮尺 1:5,000	
2号再開発促進地区の区域	